


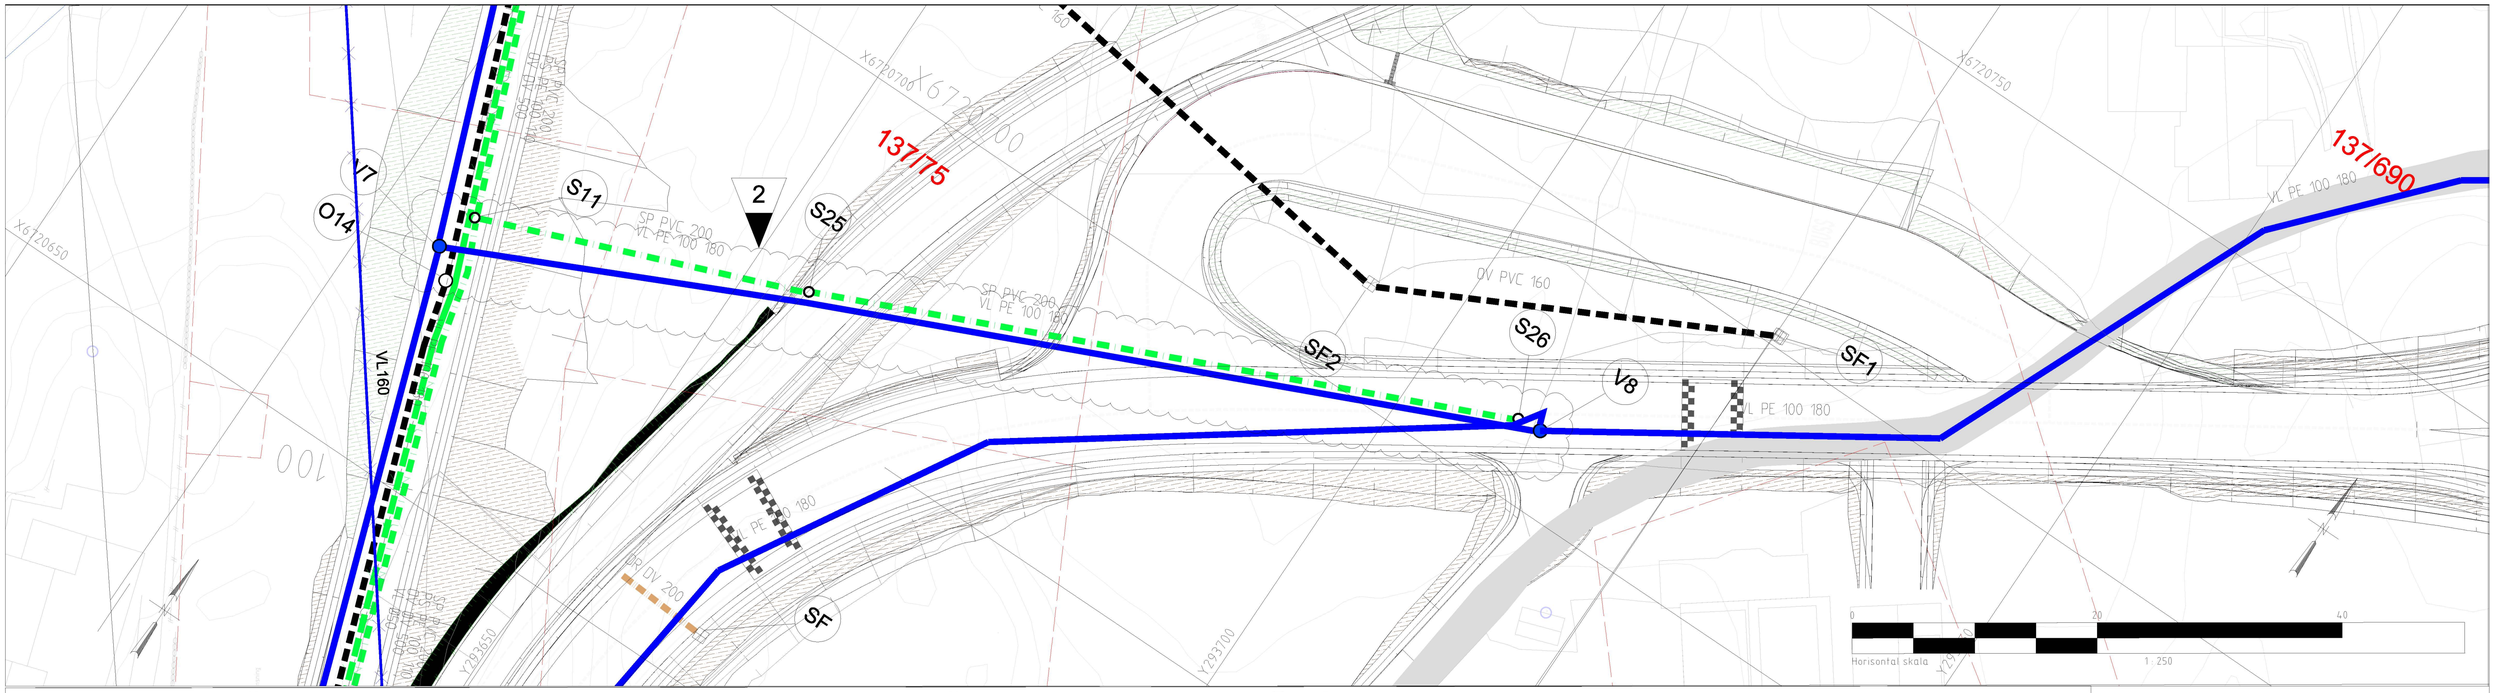


| PROFIL NR. | | 0 | 12,5 | 25 | 37,5 | 50 | 62,5 | 75 | 87,5 | 100 | 112,5 | 125 | 137,5 | 15 |
|---|---|---|---|---|---|---|---|---|---|---|---|---|---|---|
| Grunneier | | | | | | | | | | | | | | |
| Markslag | | | | | | | | | | | | | | |
| Grunnforhold | | | | | | | | | | | | | | |
| TERRENG H/TOPP VEGDEKKE | | 50,71 | 50,71 | 50,71 | 50,71 | 50,73 | 50,76 | 50,82 | 50,89 | 50,98 | 51,06 | 51,15 | 51,20 | 51,25 |
| | | 51,40 | 51,61 | 51,92 | 52,50 | 53,11 | 53,45 | 53,85 | 53,69 | 53,57 | 51,69 | 51,71 | 51,97 | 50,69 |
| | | 49,85 | 50,38 | 51,05 | 50,11 | 48,48 | 47,05 | 45,72 | 44,45 | 45,04 | 45,06 | | | |
| Hor.vinkelpunktavstand i m | | | | | 57,1 | | | | | | 30,4 | | | |
| Vannledning | Kumavstand i m | | | | 57,2 | | | | | | 30,3 | | | |
| | Fall i ‰ | | | | -5,3 | | | | | | -185,1 | | | |
| | Kote utv. topp | | | | | | | | | 48,90 | | | 43,30 | |
| | Type og dim | | | | | | | 180PE 100 SDR 11 | | | | | | |
| Spillvannsledning | Kumavstand i m | | | | 57,2 | | | | | | 27,8 | | | |
| | Fall i ‰ | | | | -10,0 | | | | | | -224,3 | | | |
| | Kote innv. bunn | 49,27 | | | | | | | | 48,69 | | | 42,44 | |
| | Type og dim | | | | | | | 200PVC SN8 | | | | | | |

## Ledninger

- Vannledning (VL)
- Spillvannsledning (SP)
- Overvannsledning (OV)
- Avløp fellesledning (AF)
- Pumpeledning spillvann ( PS)
- Ledning utgår
- Drensledning

Eksisterende / Prosjektert
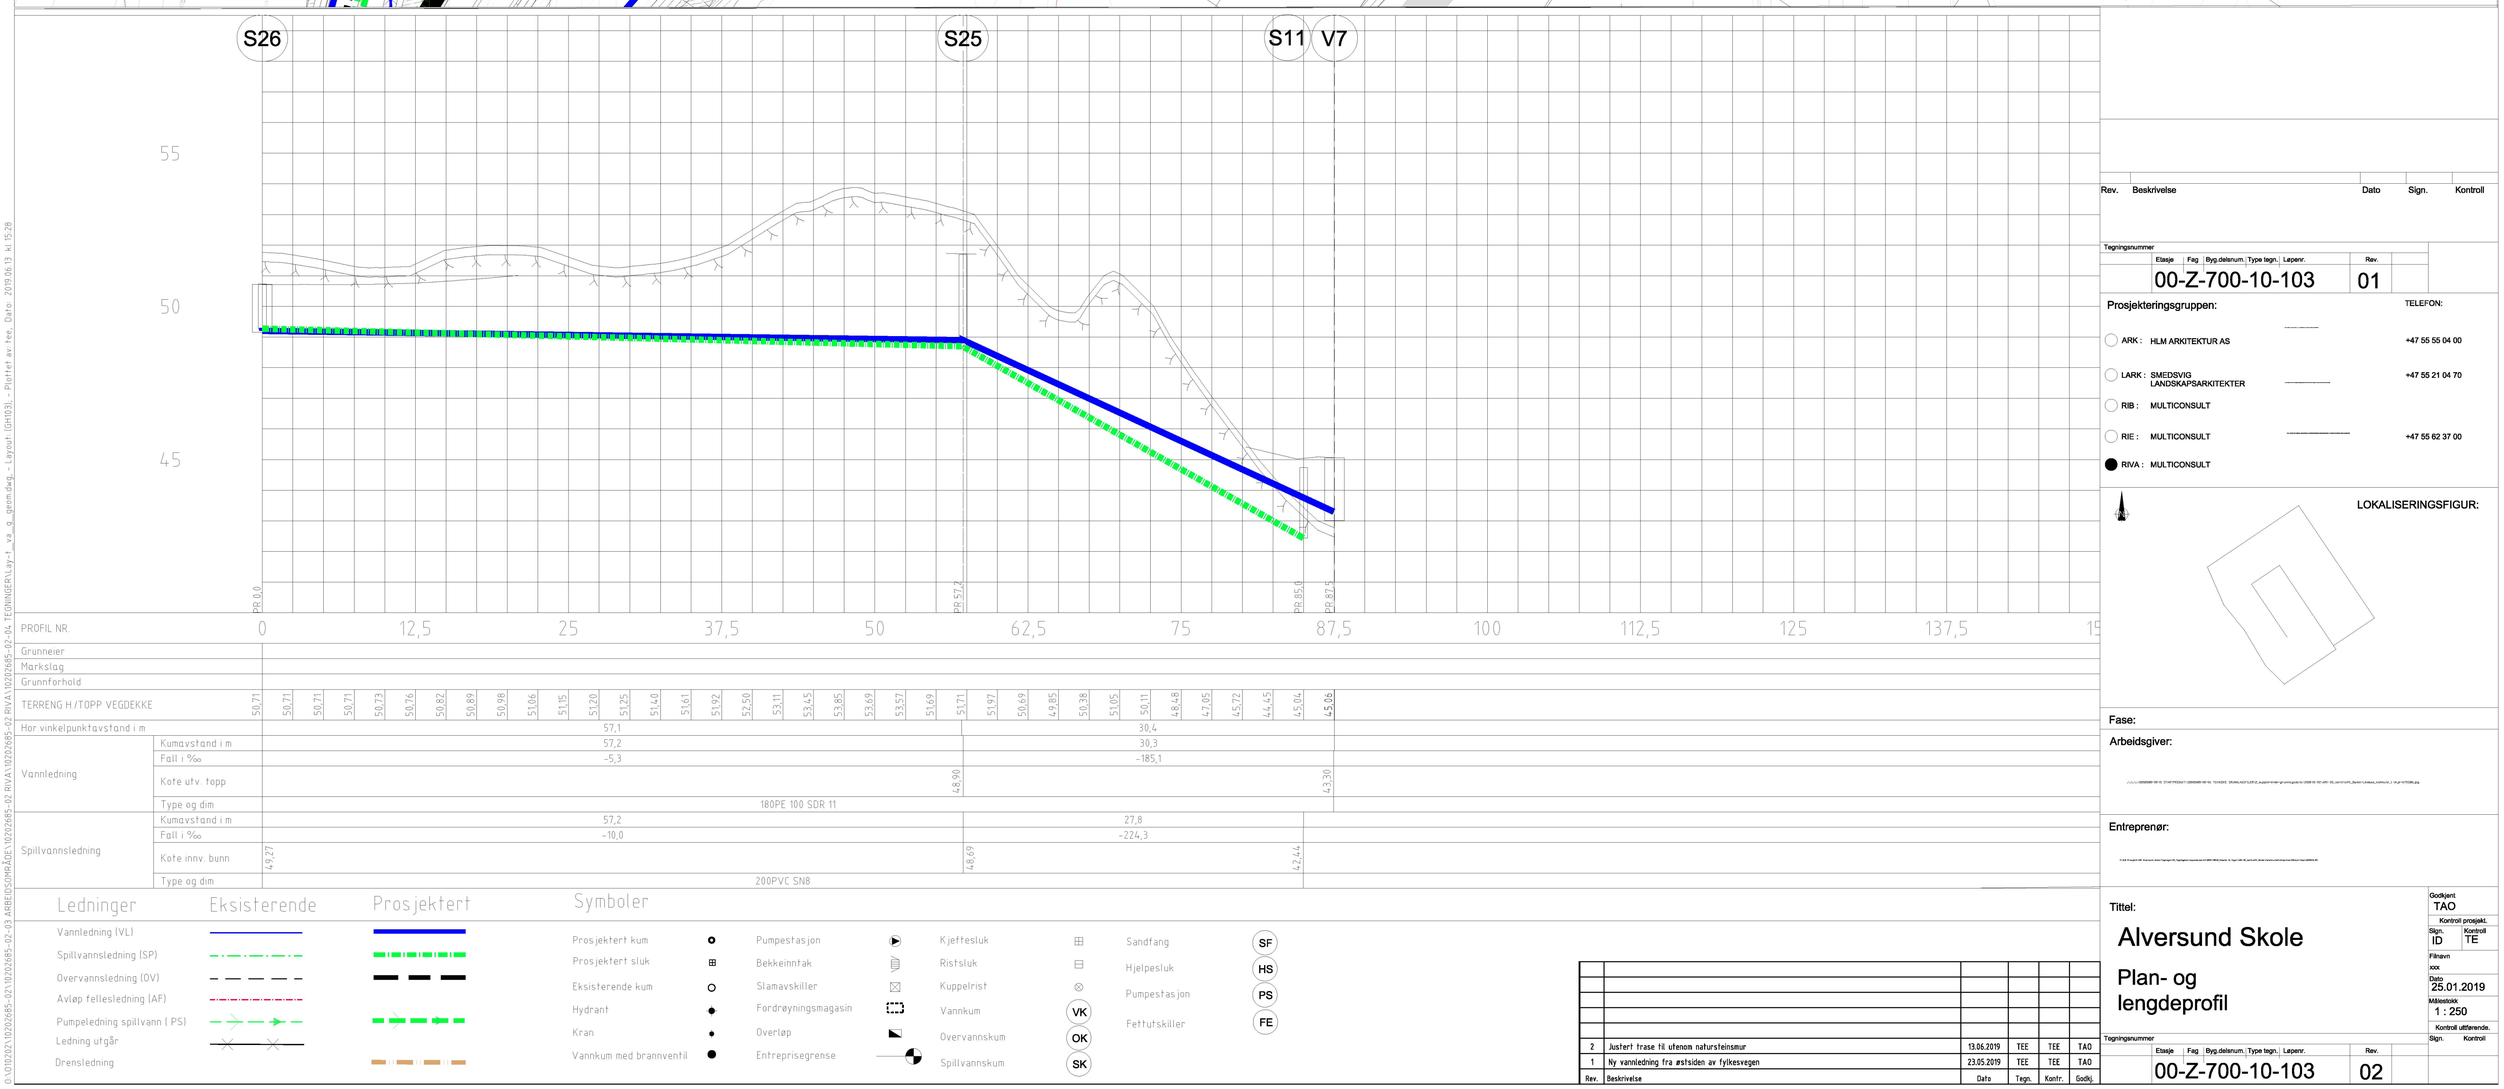
## Symboler

- Prosjektert kum
- Prosjektert sluk
- Eksisterende kum
- Hydrant
- Kran
- Vannkum med brannventil
- Pumpestasjon
- Bekkeinntak
- Slamavskiller
- Fordrøyningsmagasin
- Overløp
- Entreprisegrense
- Kjeftesluk
- Ristsluk
- Kuppelrist
- Vannkum (VK)
- Overvannskum (OK)
- Spillvannskum (SK)
- Sandfang (SF)
- Hjelpesluk (HS)
- Pumpestasjon (PS)
- Fettutskiller (FE)

| Rev. | Beskrivelse | Dato | Tegn. | Kontr. | Godkj. |
|---|---|---|---|---|---|
| 2 | Justert trase til utenom natursteinsmur | 13.06.2019 | TEE | TEE | TAO |
| 1 | Ny vannledning fra østsiden av fylkesvegen | 23.05.2019 | TEE | TEE | TAO |

Rev. Beskrivelse Dato Sign. Kontroll

Tegningsnummer: 00-Z-700-10-103 Rev. 01

Prosjekteringsgruppen:

| | | TELEFON: |
|---|---|---|
| ARK : | HLM ARKITEKTUR AS | +47 55 55 04 00 |
| LARK : | SMEDSVIG LANDSKAPSARKITEKTER | +47 55 21 04 70 |
| RIB : | MULTICONSULT | |
| RIE : | MULTICONSULT | +47 55 62 37 00 |
| RIVA : | MULTICONSULT | |

LOKALISERINGSFIGUR:

Fase:

Arbeidsgiver:

Entreprenør:

Tittel:

# Alversund Skole

## Plan- og lengdeprofil

Godkjent: TAO
Kontroll prosjekt. Sign. ID Kontroll TE
Filnavn: xxx
Dato: 25.01.2019
Målestokk: 1 : 250
Kontroll utførende. Sign. Kontroll

Tegningsnummer: 00-Z-700-10-103 Rev. 02

0:\01\2021\01202685-02\13_ARBEIDSOMRÅDE\01202685-02-03_ARBEIDSOMRÅDE_01202685-02_RIVA\01202685-02-04_TEGNINGER\Layout (GH103) - Plottet av: tee, Date: 2019.06.13, kl. 15:28