


Beliggenhet og høyder må oppfattes som orienterende.
 Koordinatsystem: UTM(EURF89) - SONE 32 (EPSG:32632)
 Høydesystem: (EPSG:)

Malte Grenser	—
Registrerte Grenser	- - -
Udefinert grenser	—
Terrennmålte grense	—
Konstruert grensepunkt	Y
Bolig	□
Bustad m/lilighet	□

Dato: 2019.06.11
 Stagn: lto

Situasjonskart - gbnr 146_6

Målestokk
 1:1000

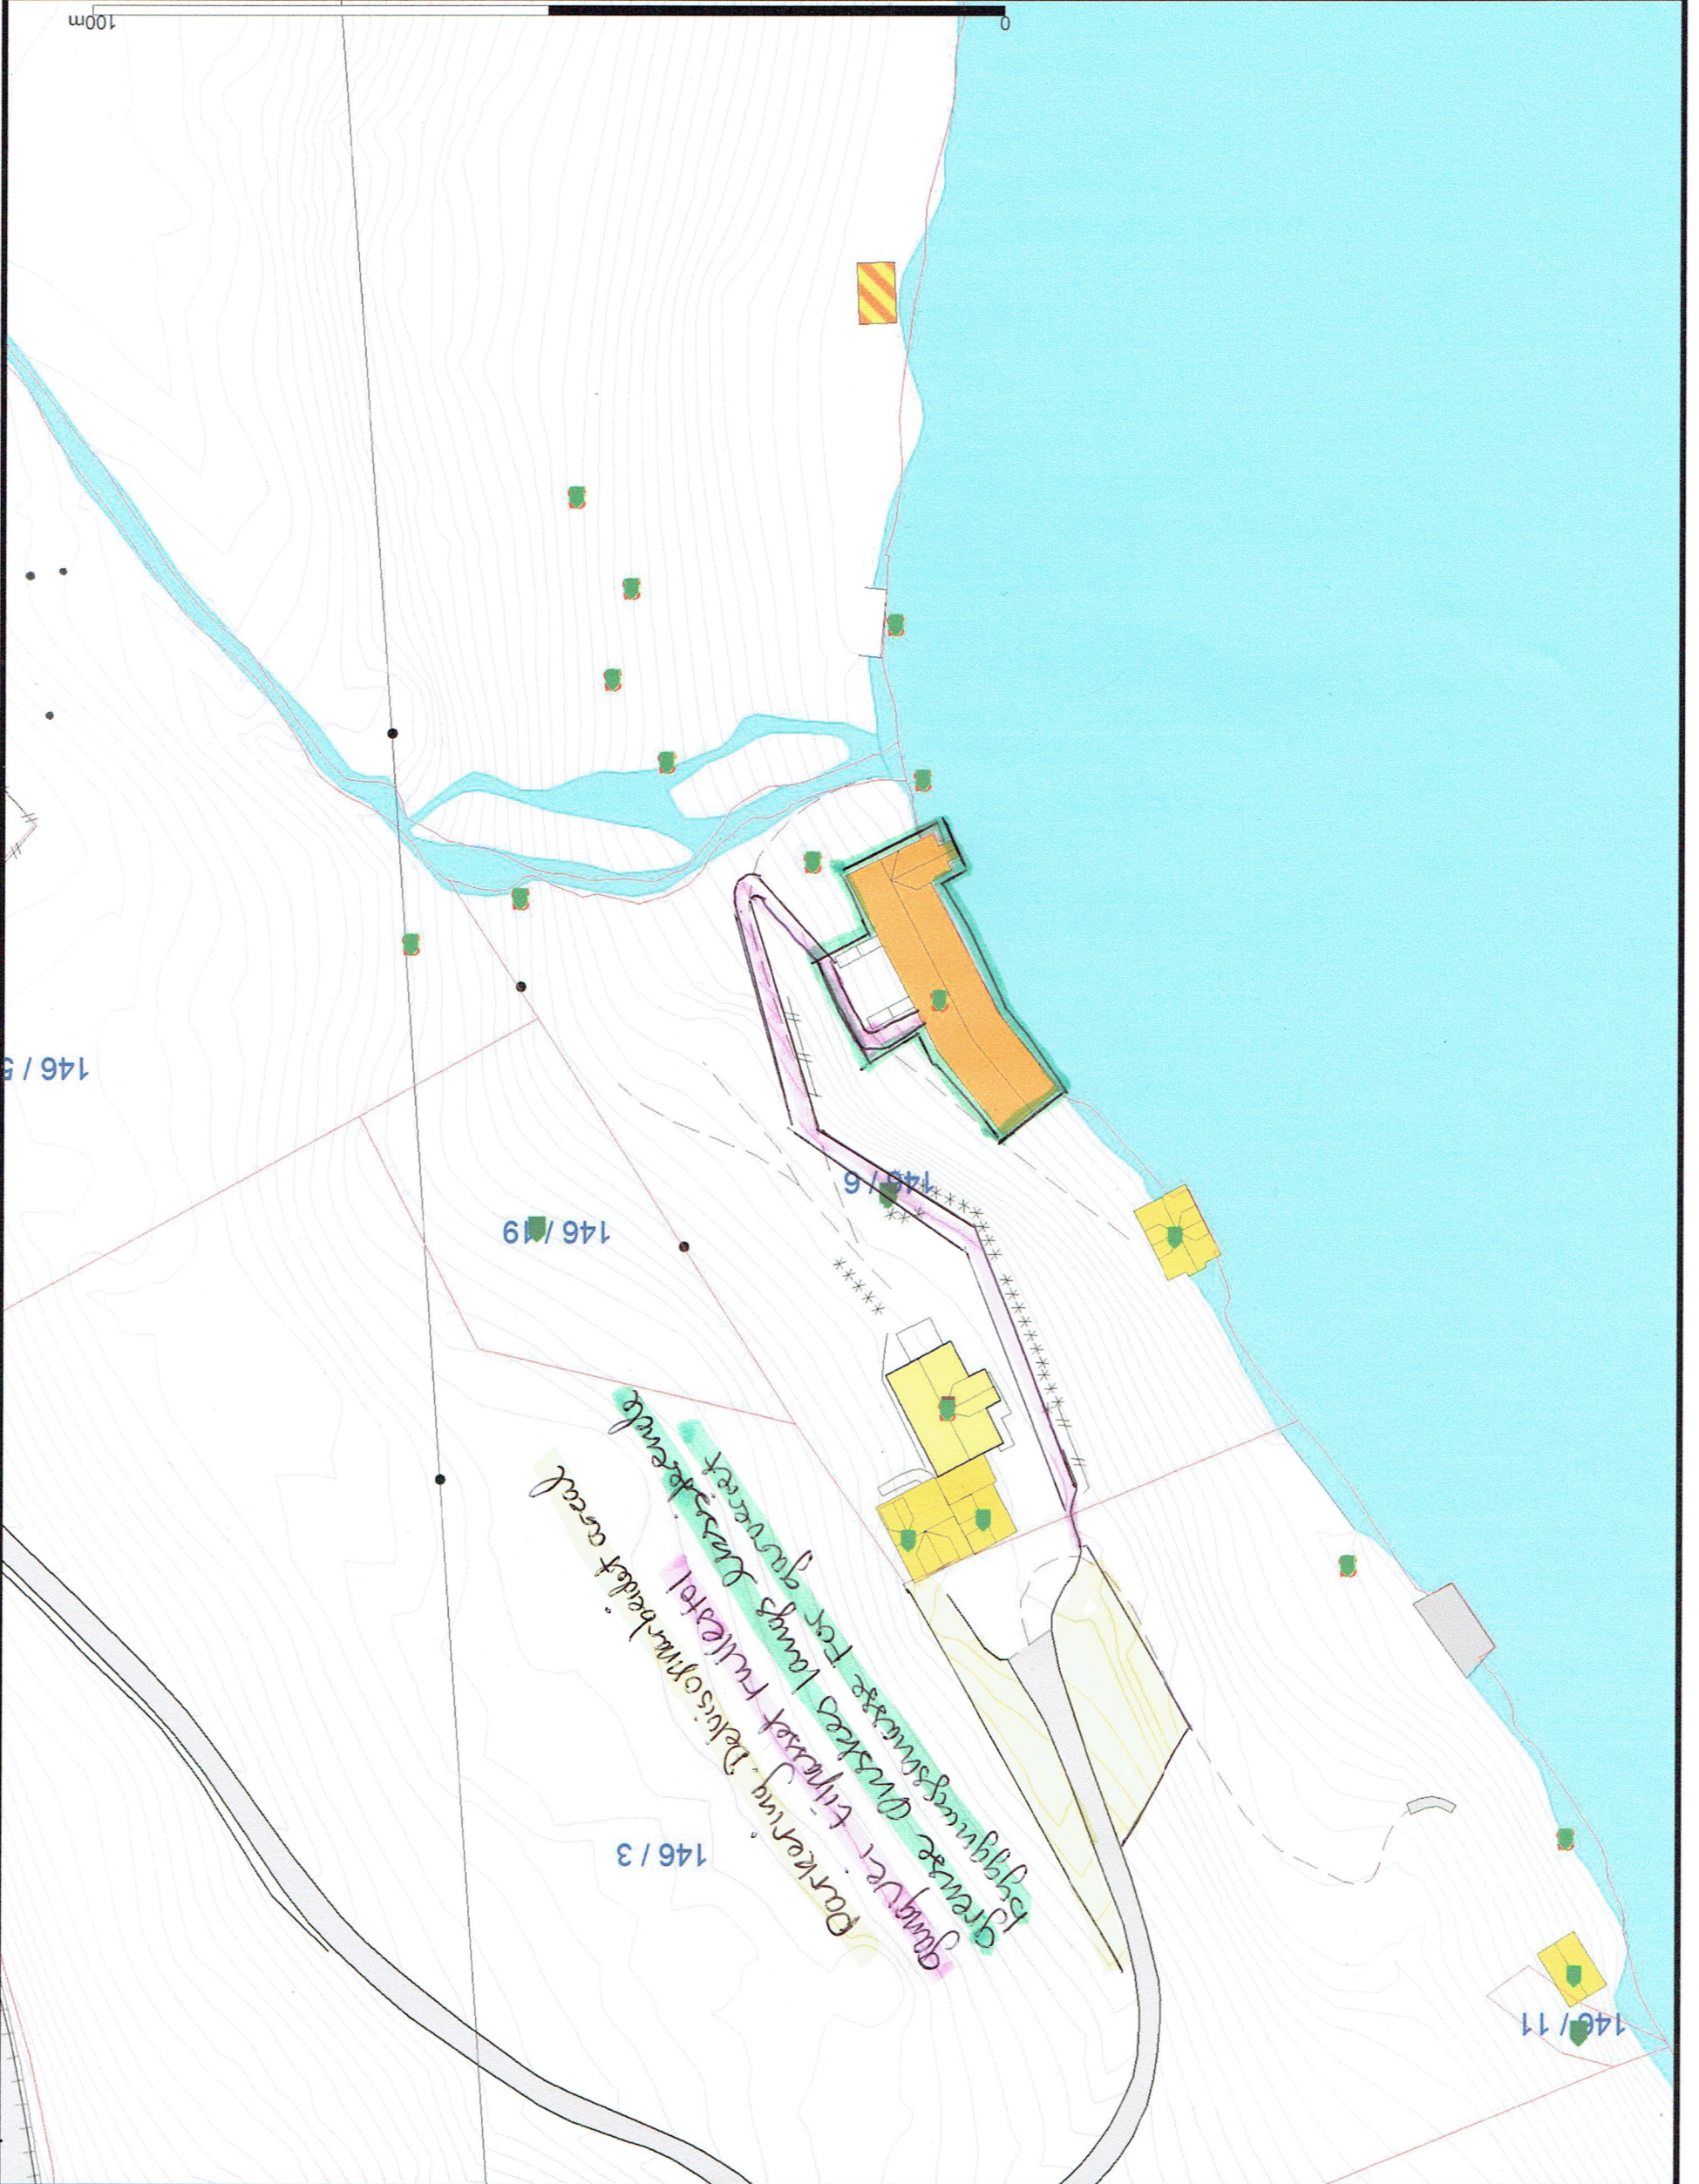

Lindås kommune
 Byggesak



100m