

Entreprenør 4500/450


Hyttefeltet Risa

Egen liste felles utpumpetank og brønnfelt
450 m Vassl. utdeler

Egen liste Bm 17 og 17a

Egen liste Bm 17

Egen liste Bm 17

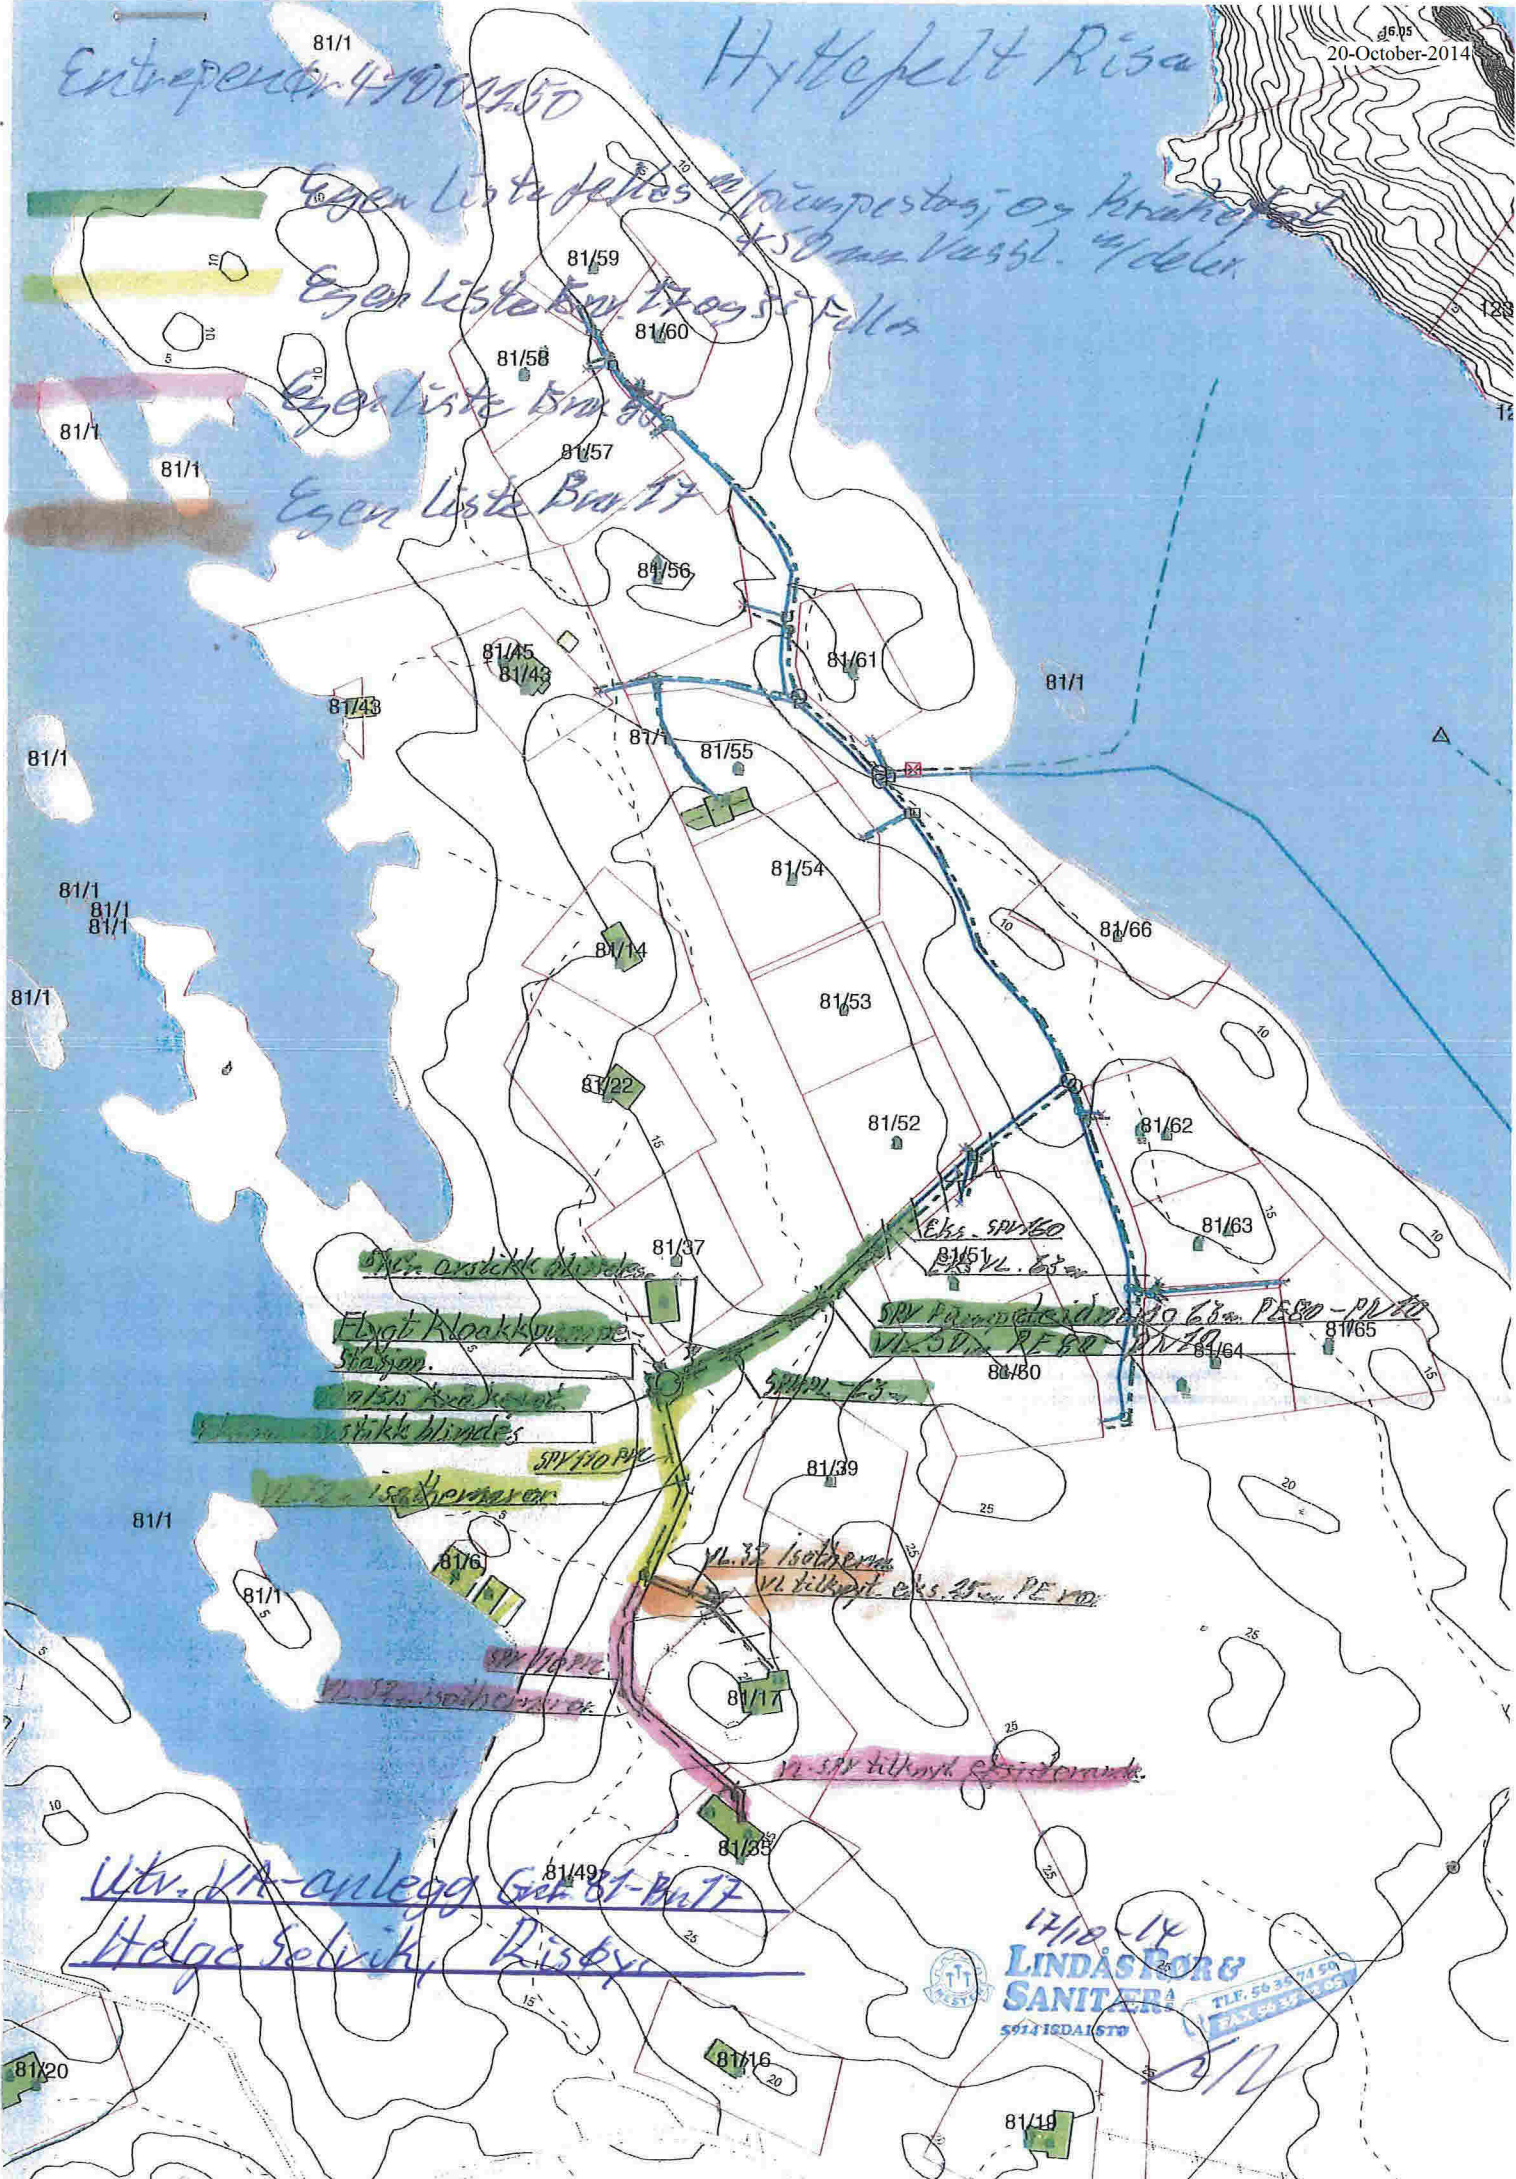





Eke SPV150

Eke VL Est

SRV f. vann utdeler til 10 Eke PE 80 - PE 10

VL 30 m PE 80 - PE 10


VL 33 Isotherm

VL tilknyttet eks. 25 m PE 100









Utv. VA-anlegg Gnr 81-Bnr 17
Helge Selvik, Risa

1410-14
LINDÅS RØR & SANITÆR
 5014 IRDAI 670