

Hyttefelt Risa


Entrepreneur 44001450

Egen liste felles oppmønstret og kronefjell
450 m Vassl. i deler

Egen liste Bro 17 og 18

Egen liste Bro 15

Egen liste Bro 17

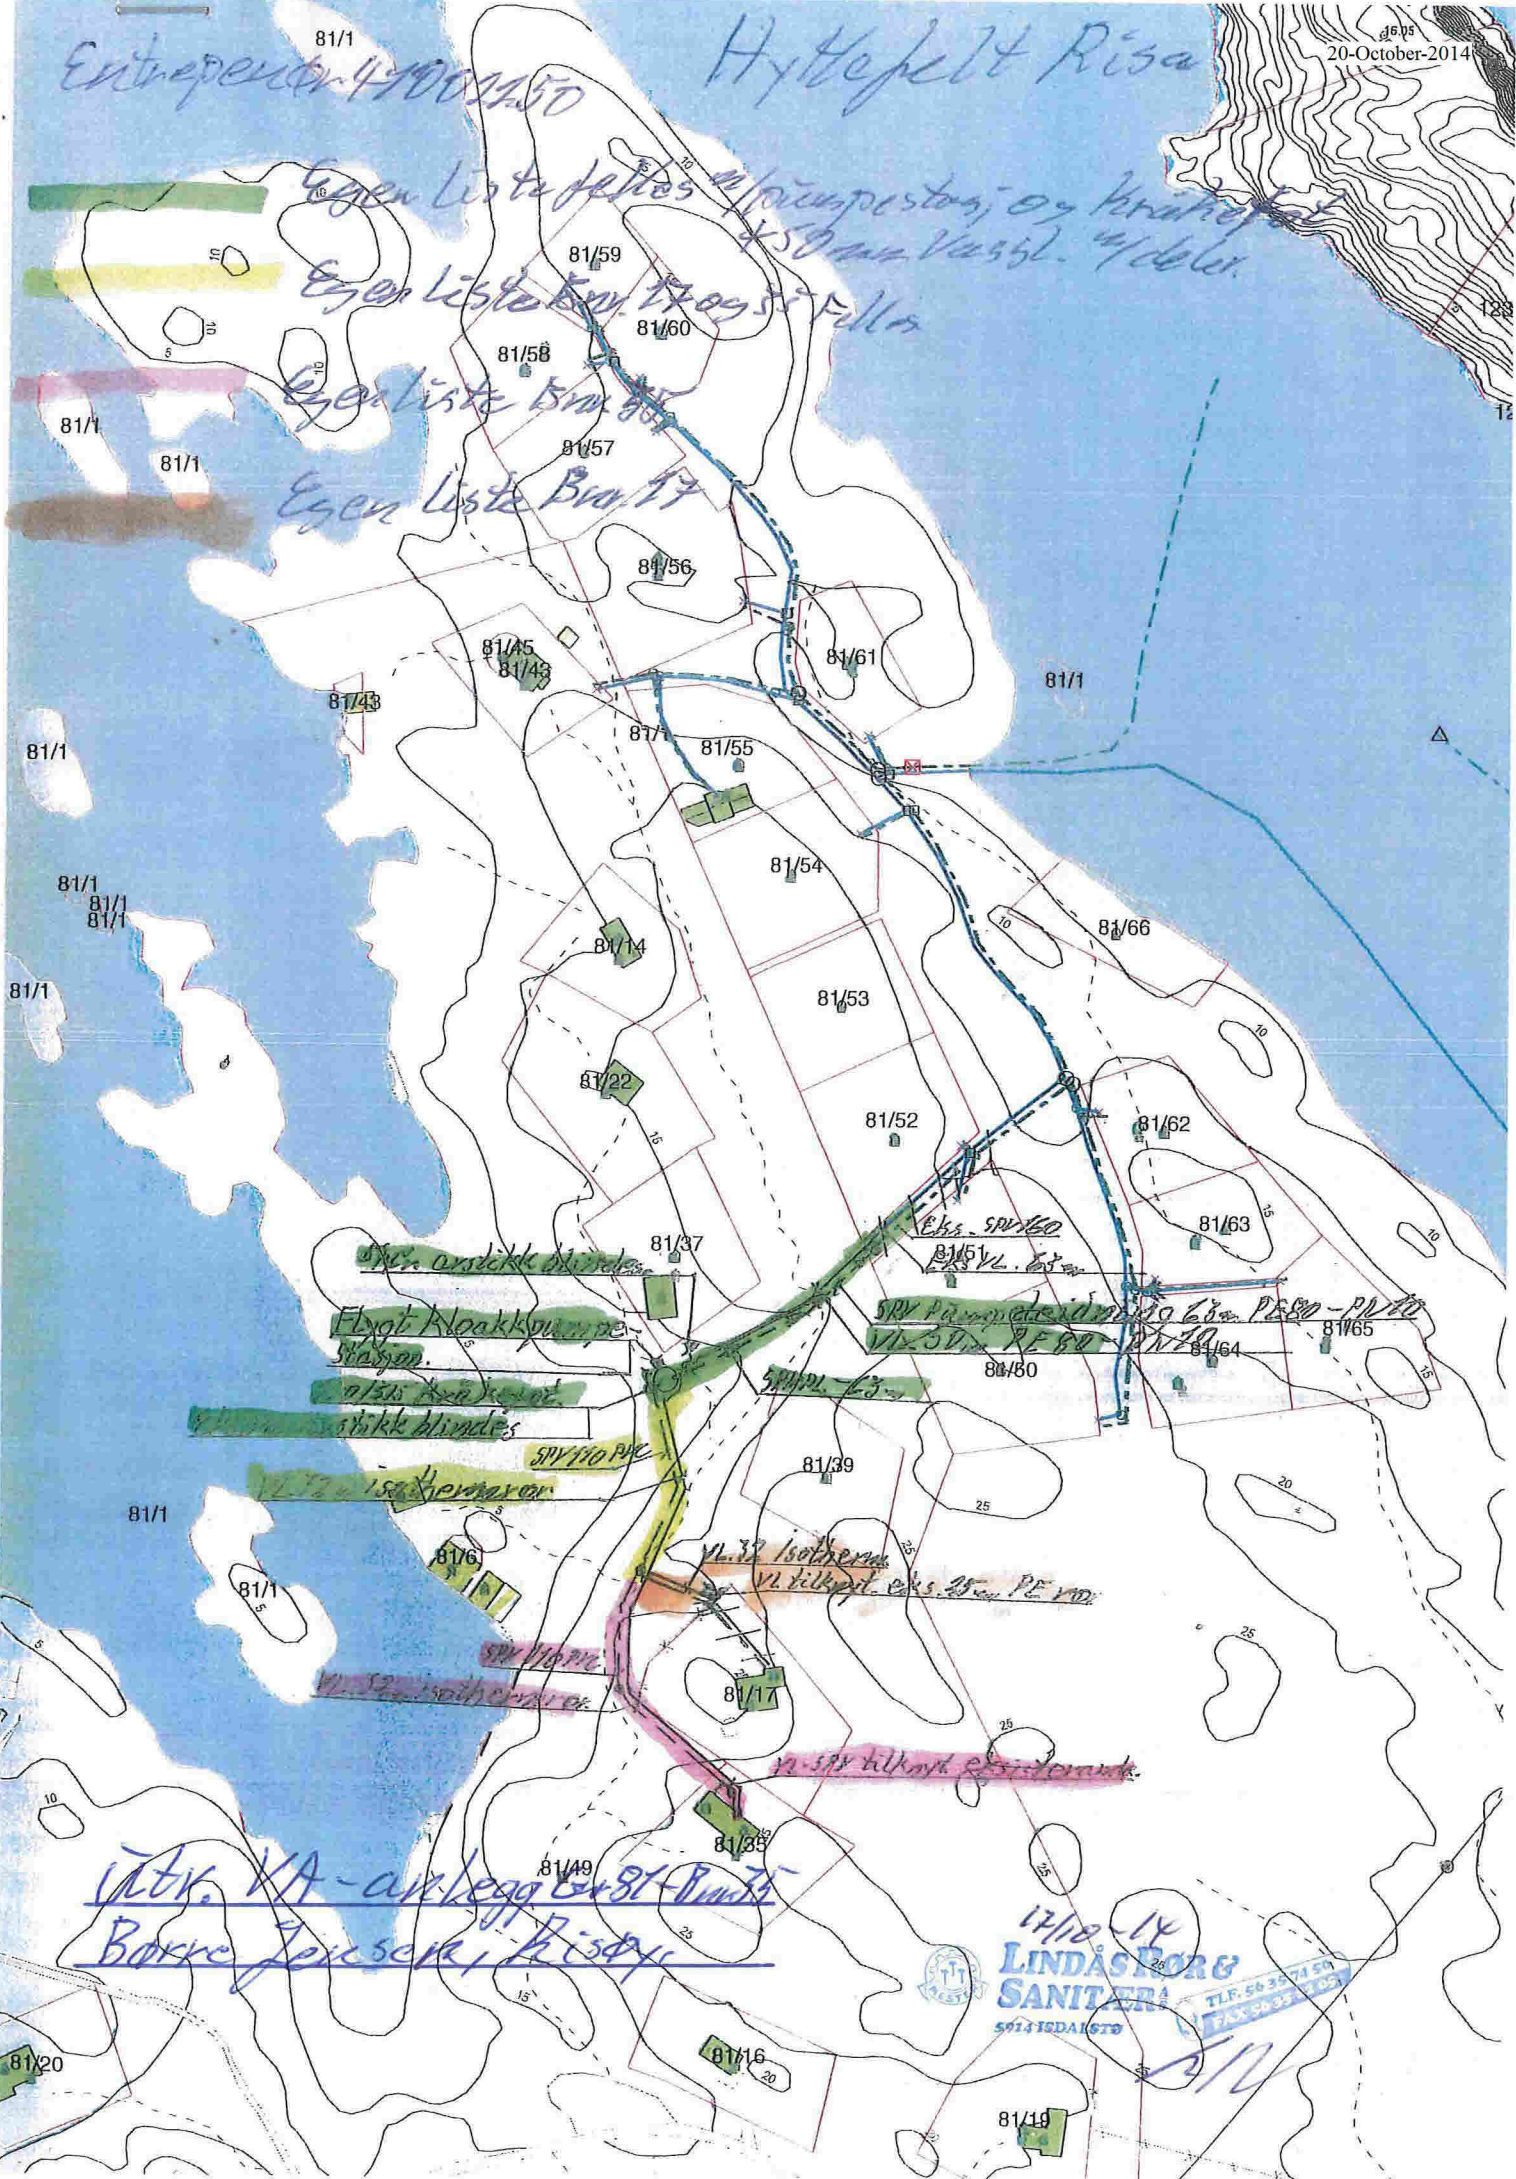

Øst. andekk blindes

Fløte kloakkpumpe
stasjon

Øst. andekk blindes












Øst. SP 160
Øst. VL. 80

SRV Pannepumpe med 60m PE 80 - PU 10
VL 50m PE 80 - PU 10














Borre Jensen, Risa

1710 14
**LINDÅSBORG
 SANITÆR**
 TLF. 56 37 71 50
 FAX 56 37 1 05
 5013 ISDALSTØ