

For matrikkelenhet:

Kommune: 1263 - LINDÅS  
Gårdsnummer: 35  
Bruksnummer: 33

Utskriftsdato/klokkeslett: 19.06.2019 kl. 13:13  
Produsert av: Einar Rydland  
Attestert av: Lindås kommune

*Einar Rydland*  
Lindås kommune

| Matrikkelført |                |
|---------------|----------------|
| 19 JUN 2019   |                |
| Løpent::      | Lindås kommune |
|               | Signatur:      |

Orientering om matrikelbrev

Matrikelbrevet er hjemlet i «Lov om eigedomsregistrering» (matrikellova) av 17. juni 2005. Etter definisjonen i matrikellovens § 3 d) er matrikelbrevet en attestert utskrift av matrikkelen som viser alle registrerte opplysninger om en matrikkelenhet ved oppgitt dato.

Om fullstendighet og nøyaktighet i matrikelbrevet

Matrikkelen ble etablert ved konvertering av data fra tidligere registre. Det kan variere hvor gode disse dataene er med hensyn på fullstendighet og nøyaktighet. I enkelte tilfeller kan grensepunkt og grenselinjer mangle helt eller delvis eller være feil registrert. Det kan også være feil og mangler ved registrert bygnings- og adresseinformasjon. Fullstendighet og stedfestingsnøyaktighet er generelt bedre innenfor enn utenfor tettbygd strøk. Vær oppmerksom på at for mange matrikkelenheter og bygg hefter usikkerhet ved arealet som oppgis.

For utfyllende informasjon: [www.kartverket.no/matrikelbrev](http://www.kartverket.no/matrikelbrev)

## Matrikkelenhet

Matrikkelenhetstype: Grunneiendom  
Bruksnavn:  
Etableringsdato: 19.06.2019  
Skylid: 0  
Er tinglyst: Ja  
Har festegrunner: Nei  
Er seksjonert: Nei

## Arealrapport

Tekst  
Beregna areal for 35 / 33  
Areal (m2) 4 687,6  
Kommentar

## Eierforhold

| Tinglyste eierforhold |        |                |                   |            |                           |
|-----------------------|--------|----------------|-------------------|------------|---------------------------|
| Rolle                 | Status | Føds.d./org.nr | Navn              | Bruksenhet | Adresse                   |
| Hjemmelshaver         |        | 040771         | KLEIVELAND EIRENE |            | NÆVDAL 133<br>5957 MYKING |
| Hjemmelshaver         |        | 090271         | KLEIVELAND ERLEND |            | NÆVDAL 133<br>5957 MYKING |
|                       |        |                |                   |            | 1 / 2                     |

## Forretninger

| Forretningstype       | Arsak til feilretting | Tinglysingsstatus | Tinglysingsstatusdato | Forretningsdato | Matrikkelføringsdato | Signatur |
|-----------------------|-----------------------|-------------------|-----------------------|-----------------|----------------------|----------|
| Annen forretningstype |                       |                   |                       | 19.06.2019      | 19.06.2019           | 1263ye   |

| Oppmålingsforretning |  | Tinglyst   |                |                |  |
|----------------------|--|------------|----------------|----------------|--|
|                      |  | Rolle      | Matrikkelenhet | Arealendring   |  |
|                      |  | Avgiver    | 1263 - 35/33   | 0              |  |
|                      |  | Tinglyst   |                |                |  |
|                      |  | 19.06.2019 | 19.06.2019     | 1263ye         |  |
|                      |  | Rolle      |                | Matrikkelenhet |  |
|                      |  | Avgiver    | 1263 - 35/3    | -4 687,6       |  |
|                      |  | Mottaker   | 1263 - 35/33   | 4 687,6        |  |

## Bygning og bygningssending

**Bygningsnr:** 176 271 418

**Løpenr:**

Bygningssendingsskodes:

Bygningstype: Våningshus

Næringsgruppe:

Bygningsstatus: Tatt i bruk

Energikilder:

Begydd areal: 0 Ant. boliger: 1

Bruksareal bolig: 0 Ant. etasjer: 1

BRA annet: 0 Vannforsyning:

Bruksareal totalt: 0 Avløp:

Alternativt areal: 0 Har heis: Nei

Alternativt areal 2: 0

Oppvarming:

Datoer:

Rammetilattelse:

Igangsettningstillatelse:

Tatt i bruk:

Midl. brukstillatelse:

Ferdigattest:

**Etasje**

Etasje Antall boenheter BRA bolig BRA annet BRA totalt

H01 1 0.0 0.0 0.0

**Bruksenheter**

Adresse Bruksenhetsnummer Bruksenhetstype Bruksareal Ant. rom Kjøkkentilgang Bad WC Matrikkelenhets

1166 Nævdal 129 H0101 Bolig 0 0 0 0 0 0 35/33

**Bygningsnr:** 176 271 426

**Løpenr:**

Bygningssendingsskodes:

Bygningstype: Våningshus

Næringsgruppe:

Bygningsstatus: Tatt i bruk

Energikilder:

Begydd areal: 0 Ant. boliger: 1

Bruksareal bolig: 0 Ant. etasjer: 1

BRA annet: 0 Vannforsyning:

Bruksareal totalt: 0 Avløp:

Alternativt areal: 0 Har heis: Nei

Alternativt areal 2: 0

Oppvarming:

Datoer:

Rammetilattelse:

Igangsettningstillatelse:

Tatt i bruk:

Midl. brukstillatelse:

Ferdigattest:

**Etasje**

Etasje Antall boenheter BRA bolig BRA annet BRA totalt

H01 1 0.0 0.0 0.0


**Bruksenheter**

Adresse Bruksenhetsnummer Bruksenhetstype Bruksareal Ant. rom Kjøkkentilgang Bad WC Matrikkelenhets

1166 Nævdal 127 H0101 Bolig 0 0 0 0 0 0 35/33


# Oversiktskart for 35 / 33

Målestokk 1:2 000  
EUREF89 UTM Sone 32

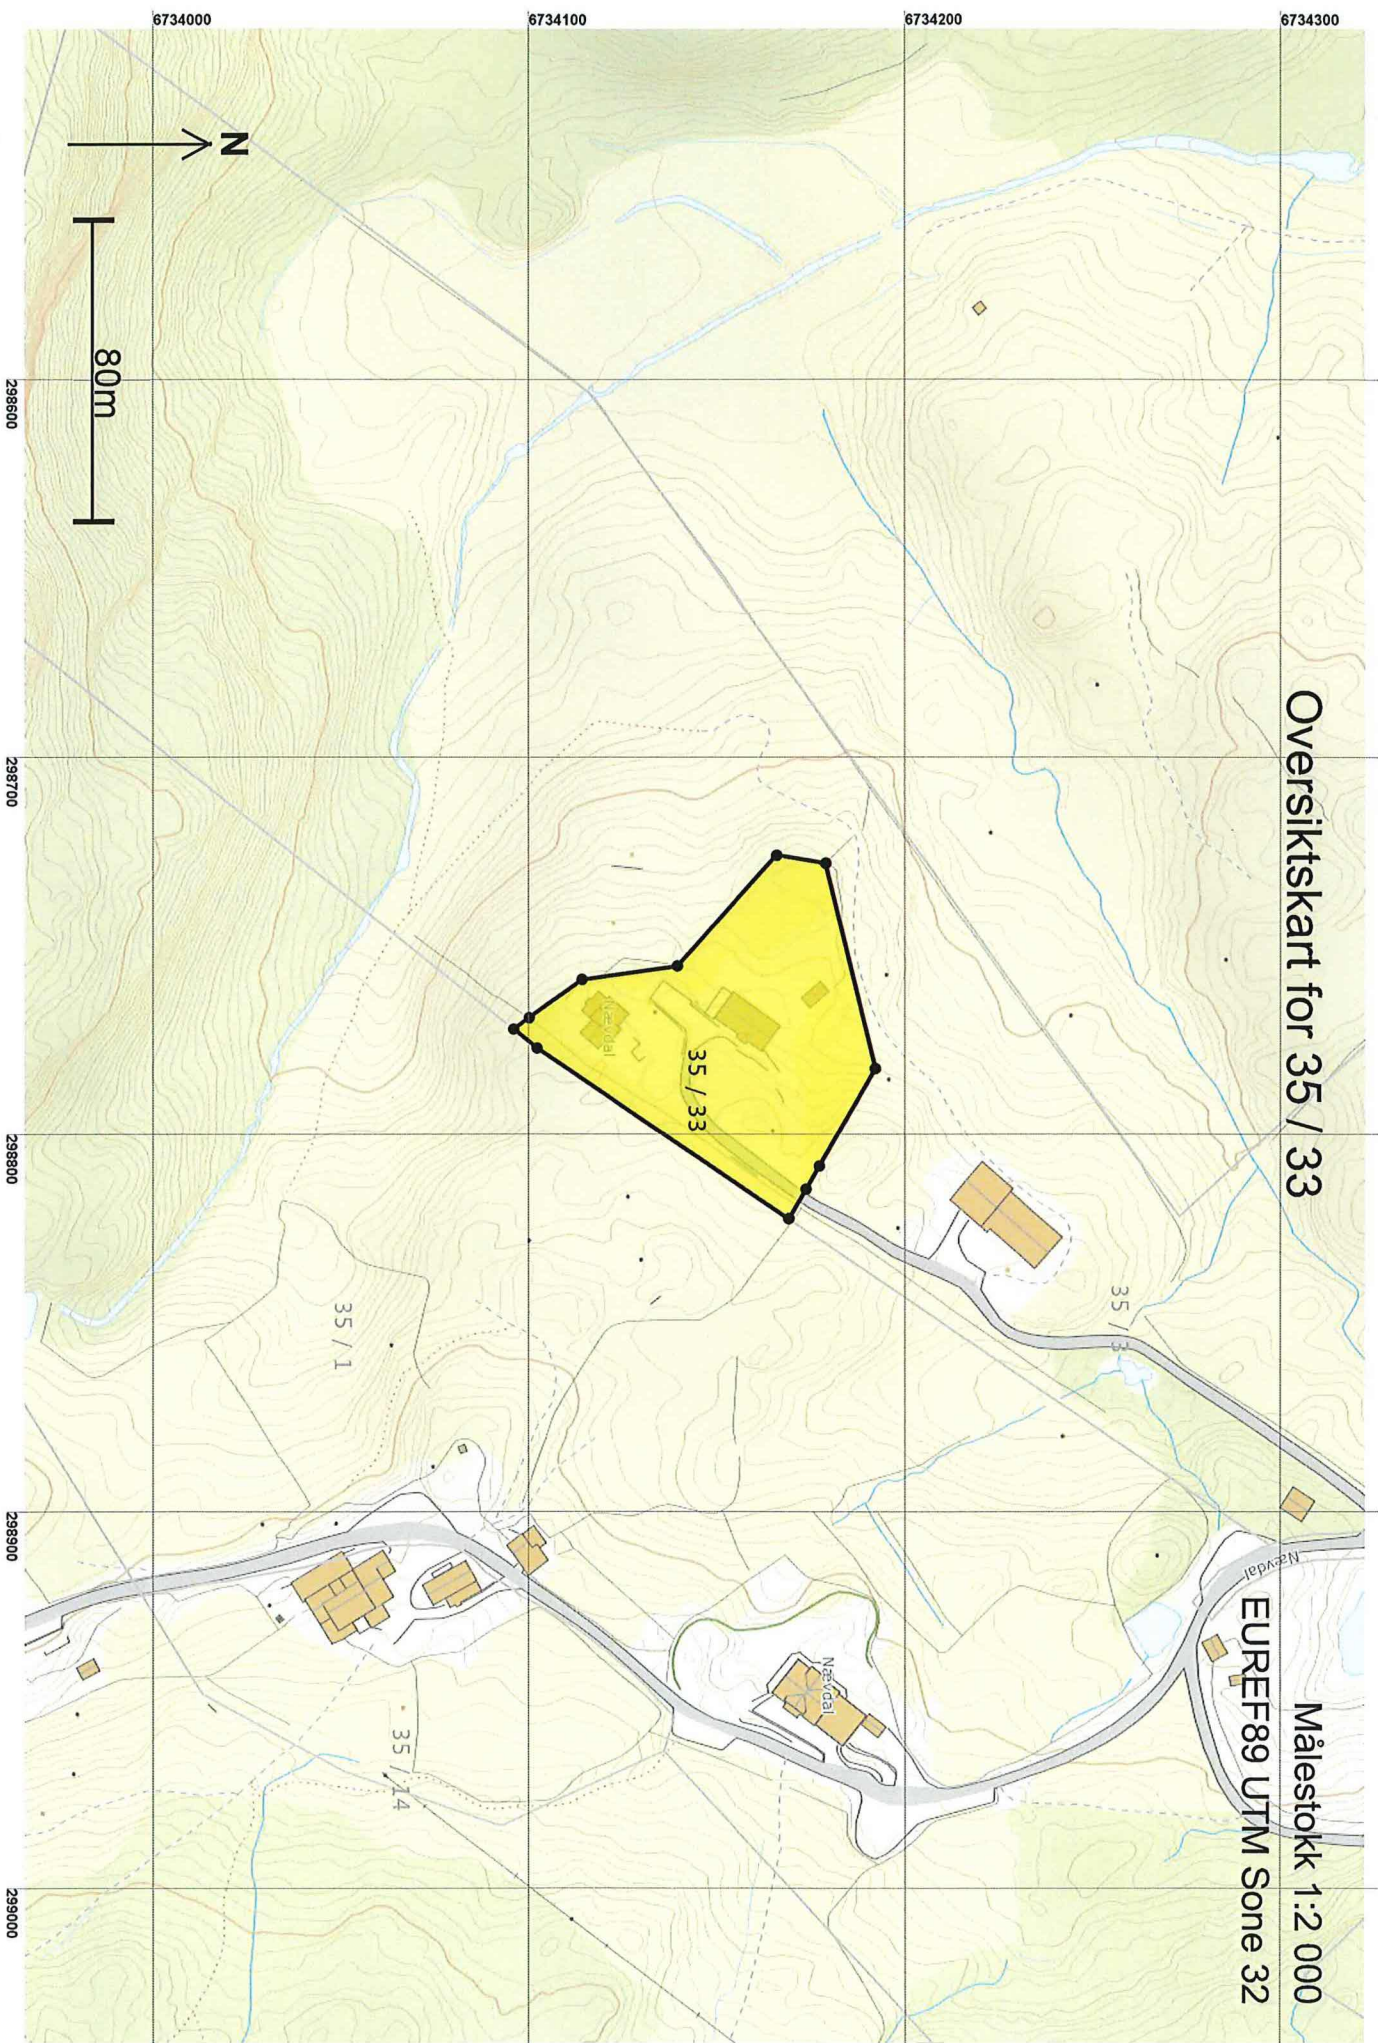

# Teig 1 (Hovedteig) 35 / 33

Målestokk 1:1 000  
EUREF89 UTM Sone 32

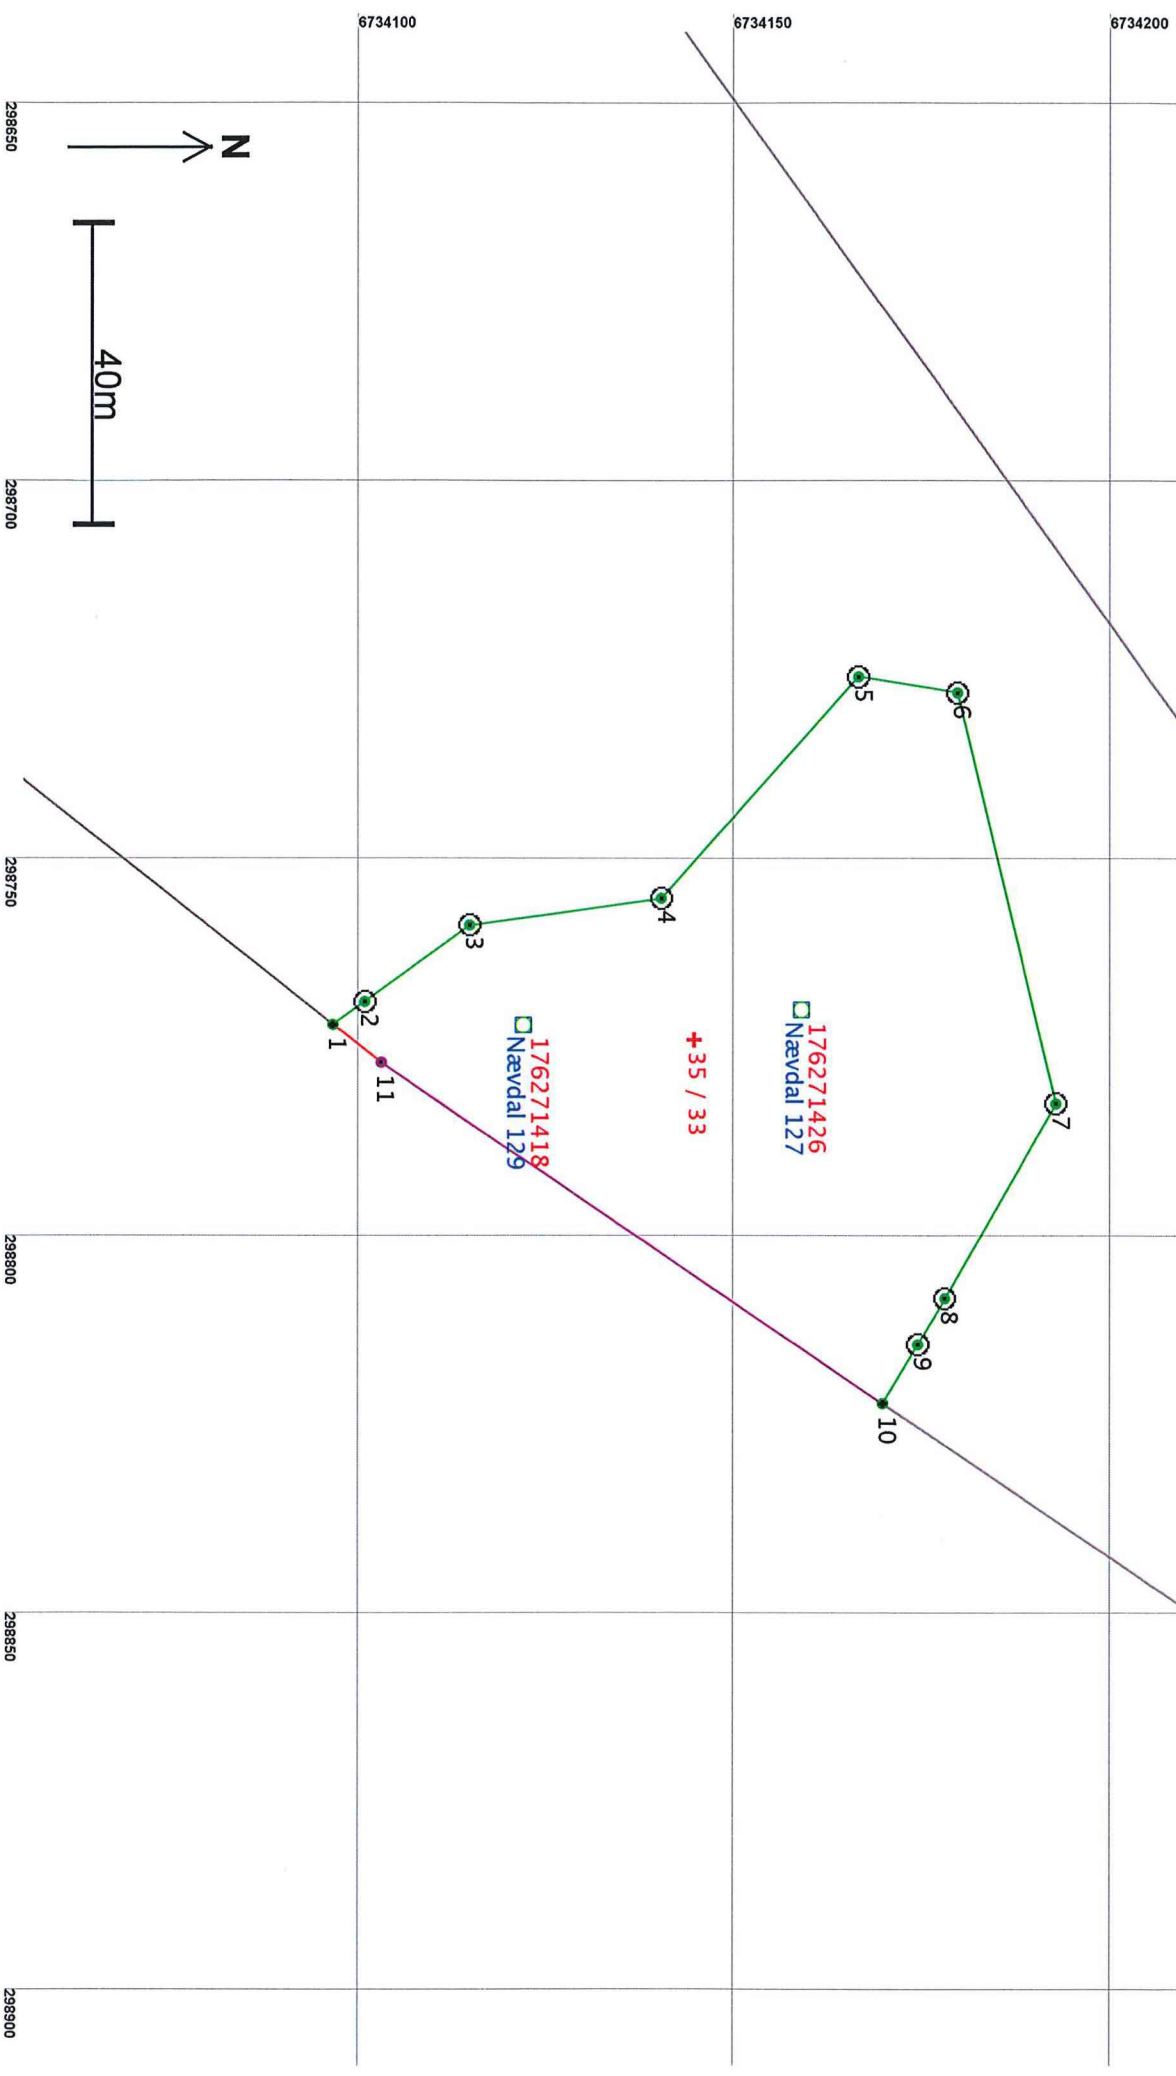

# Areal og koordinater

Areal: 4 687,6

Arealmerknad:

Representasjonspunkt: Koordinatsystem: EUREF89 UTM Sone 32

Nord: 6734146

Øst: 298774

Grensepunkt / Grenselinje

Ytre avgrensing

| Løpenr | Nord       | Øst       | Grensemerke nedsatt i / Grensepunkttype / |                                               | Målemetode                                            | Nøyaktighet | Radius |
|--------|------------|-----------|-------------------------------------------|-----------------------------------------------|-------------------------------------------------------|-------------|--------|
|        |            |           | Lengde                                    | Hjelpelinjetype                               |                                                       |             |        |
| 1      | 6734097,66 | 298771,95 | Ikke spesifisert                          | Umerket                                       | 69 Beregnet                                           | 13          |        |
| 2      | 6734101,88 | 298768,92 | 5,19                                      | Ikke hjelpelinje                              |                                                       |             |        |
|        |            |           |                                           | Fjell Offentlig godkjent grensemerke          | 96 GPS kinematisk (Real time kinematic)               | 13          |        |
| 3      | 6734115,97 | 298758,79 | 17,36                                     | Ikke hjelpelinje                              |                                                       | 14          |        |
|        |            |           |                                           | Fjell Offentlig godkjent grensemerke          | 96 GPS kinematisk (Real time kinematic)               | 13          |        |
| 4      | 6734141,37 | 298755,22 | 25,65                                     | Ikke hjelpelinje                              |                                                       | 14          |        |
|        |            |           |                                           | Fjell Offentlig godkjent grensemerke          | 96 GPS kinematisk (Real time kinematic)               | 13          |        |
| 5      | 6734167,64 | 298725,92 | 39,36                                     | Ikke hjelpelinje                              |                                                       | 14          |        |
|        |            |           |                                           | Fjell Offentlig godkjent grensemerke          | 96 GPS kinematisk (Real time kinematic)               | 13          |        |
| 6      | 6734180,68 | 298728,03 | 13,21                                     | Ikke hjelpelinje                              |                                                       | 14          |        |
|        |            |           |                                           | Fjell Offentlig godkjent grensemerke          | 96 GPS kinematisk (Real time kinematic)               | 13          |        |
| 7      | 6734193,78 | 298782,42 | 55,94                                     | Ikke hjelpelinje                              |                                                       | 14          |        |
|        |            |           |                                           | Jordfast stein Offentlig godkjent grensemerke | 96 GPS kinematisk (Real time kinematic)               | 13          |        |
| 8      | 6734178,96 | 298808,24 | 29,78                                     | Ikke hjelpelinje                              |                                                       | 14          |        |
|        |            |           |                                           | Fjell Offentlig godkjent grensemerke          | 96 GPS kinematisk (Real time kinematic)               | 13          |        |
| 9      | 6734175,37 | 298814,34 | 7,08                                      | Ikke hjelpelinje                              |                                                       | 14          |        |
|        |            |           |                                           | Fjell Offentlig godkjent grensemerke          | 96 GPS kinematisk (Real time kinematic)               | 13          |        |
| 10     | 6734170,81 | 298822,11 | 9,01                                      | Ikke hjelpelinje                              |                                                       |             |        |
|        |            |           |                                           | Ikke spesifisert Umerket                      | 69 Beregnet                                           | 13          |        |
| 11     | 6734104,03 | 298776,99 | 80,59                                     | Ikke hjelpelinje                              |                                                       |             |        |
|        |            |           |                                           | Ikke spesifisert Ukjent                       | 55 Digitalisert på dlg.bord fra strek-kart. Papirkopi | 200         |        |
|        |            |           |                                           | 8,12                                          | Ikke hjelpelinje                                      | 1001        |        |