


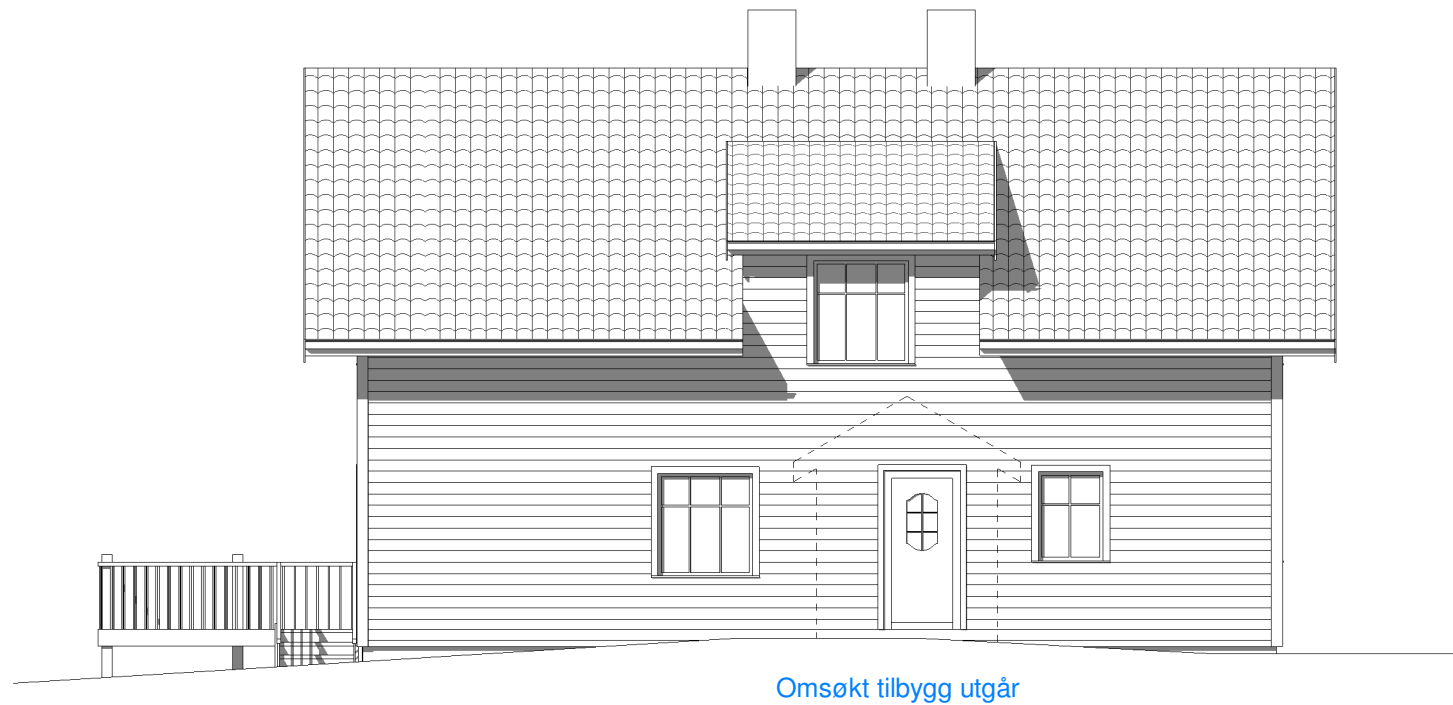

FASADE MOT SØRVEST



FASADE MOT SØRØST



FASADE MOT NORDØST



FASADE MOT NORDVEST

Våningshus	Fasader	Mål 1 : 100 / A3
Gnr 212, Bnr 7, Eikangervåg Lindås kommune P.nr 1517	SØKNAD OM TILBYGG OG TERRASSE Steinar Haukås Mykingvegen 61, 5913 Eikangervåg	Tegn.nr A320
Arkitekt Mette Kyed Thorson	Sivilarkitekt MNAL Medlem av Arkitektbedriftene Kvalen 16, N-5955 Lindås Tlf +47 901 48 834 mktho@online.no	Rev F
		Dato 17.6.2019