

Rapport fra inspeksjon

Dato: 07.11.2017	Oppdragsgivers referanse:	Avrenning	Operatør DH	Streknummer: 4	Ledningsidentitet:
Tilstede	Inspeksjonsbil	Kameratype	Meter start:	Standard:	Skadepoeng: 0

Fra gate/vei : Til gate/vei : Beliggenhet : Ledningstype: Spillvann	Fra kart: Til kart: Medie nr: Lagringsmedie:	Oppstrøms: S4 Nedstrøms: S5 Insp. retning: Medstrøms Insp lengde (m) : 18,31 m
---	---	---

Rengjort: Formål: Sluttkontroll for nyanlegg Type foring : Foringsmateriale :	Insp metode: Rørinspeksjon med videokamera Vannreg tiltak: Dimensjon: 150 mm Rørmateriale: Plast
---	--

Anmerkning :

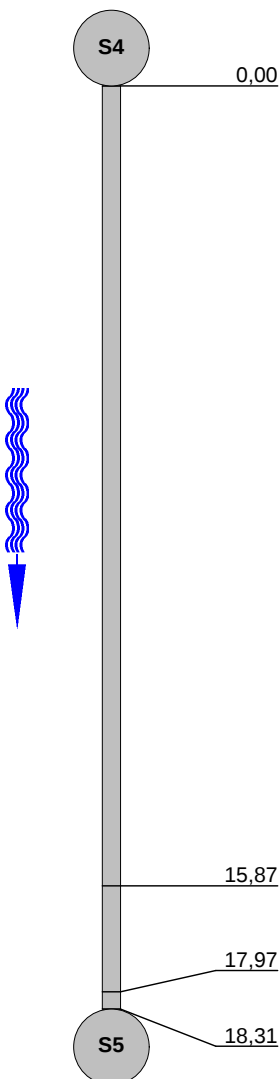
1:150	Posisjon	Kode	Observasjon	MPEG	Foto	Vann
	0,00	SI	Start inspeksjon -			0%
	15,87	RE	Retningsendring 01 Kl., Prefabrikkert bend	00:02:22	4_1_2_071120_17_203018_A.jpg	0%
	17,97	RE	Retningsendring 01 Kl., Prefabrikkert bend	00:02:54	4_1_3_071120_17_203115_A.jpg	0%
	18,31	IF	Inspeksjon fullført -	00:03:01	4_1_4_071120_17_203139_A.jpg	0%

Foto fra inspeksjonDato :
07.11.2017

Oppdragsgivers referanse :

Fra gate/vei:
Alver BryggeStreknummer :
4

Ledningsidentitet:

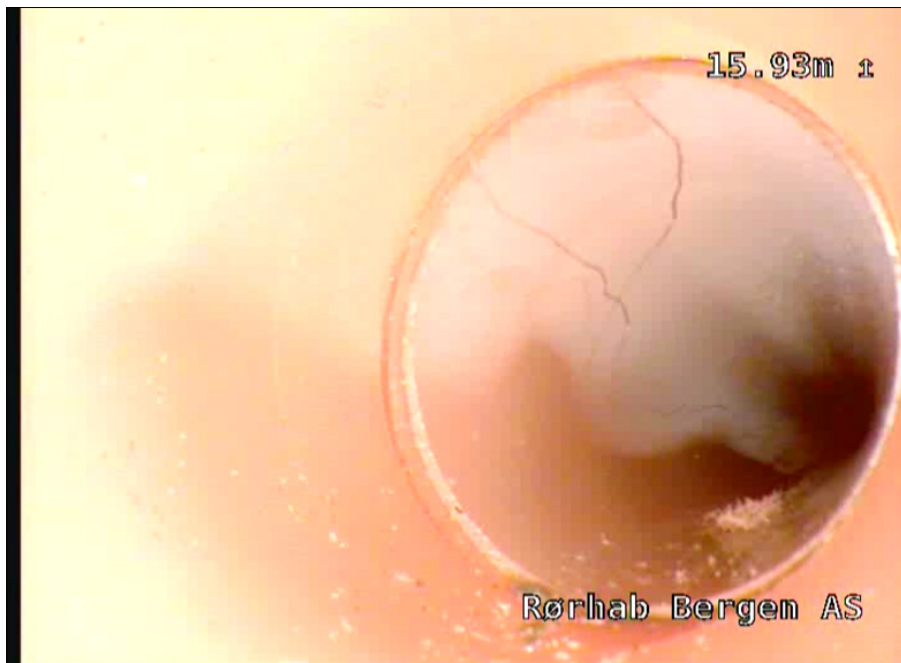


Foto: 4_1_2_07112017_203018_A.jpg
15,87m, Retningsending 01 Kl., Prefabrikkert bend

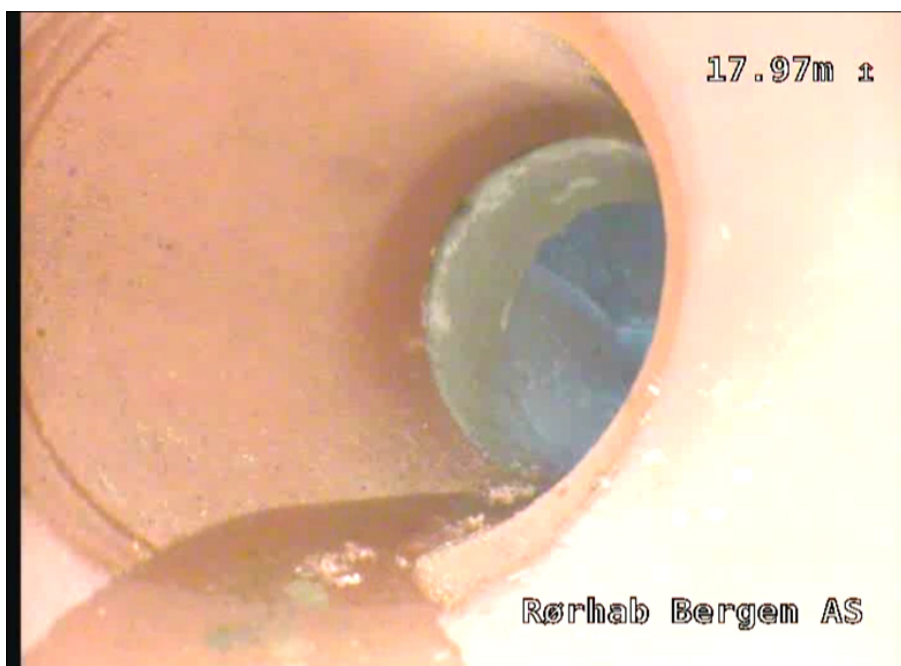


Foto: 4_1_3_07112017_203115_A.jpg
17,97m, Retningsending 01 Kl., Prefabrikkert bend

Foto fra inspeksjonDato :
07.11.2017

Oppdragsgivers referanse :

Fra gate/vei:
Alver BryggeStreknummer :
4

Ledningsidentitet:



Foto: 4_1_4_07112017_203139_A.jpg
18,31m, Inspeksjon fullført -