


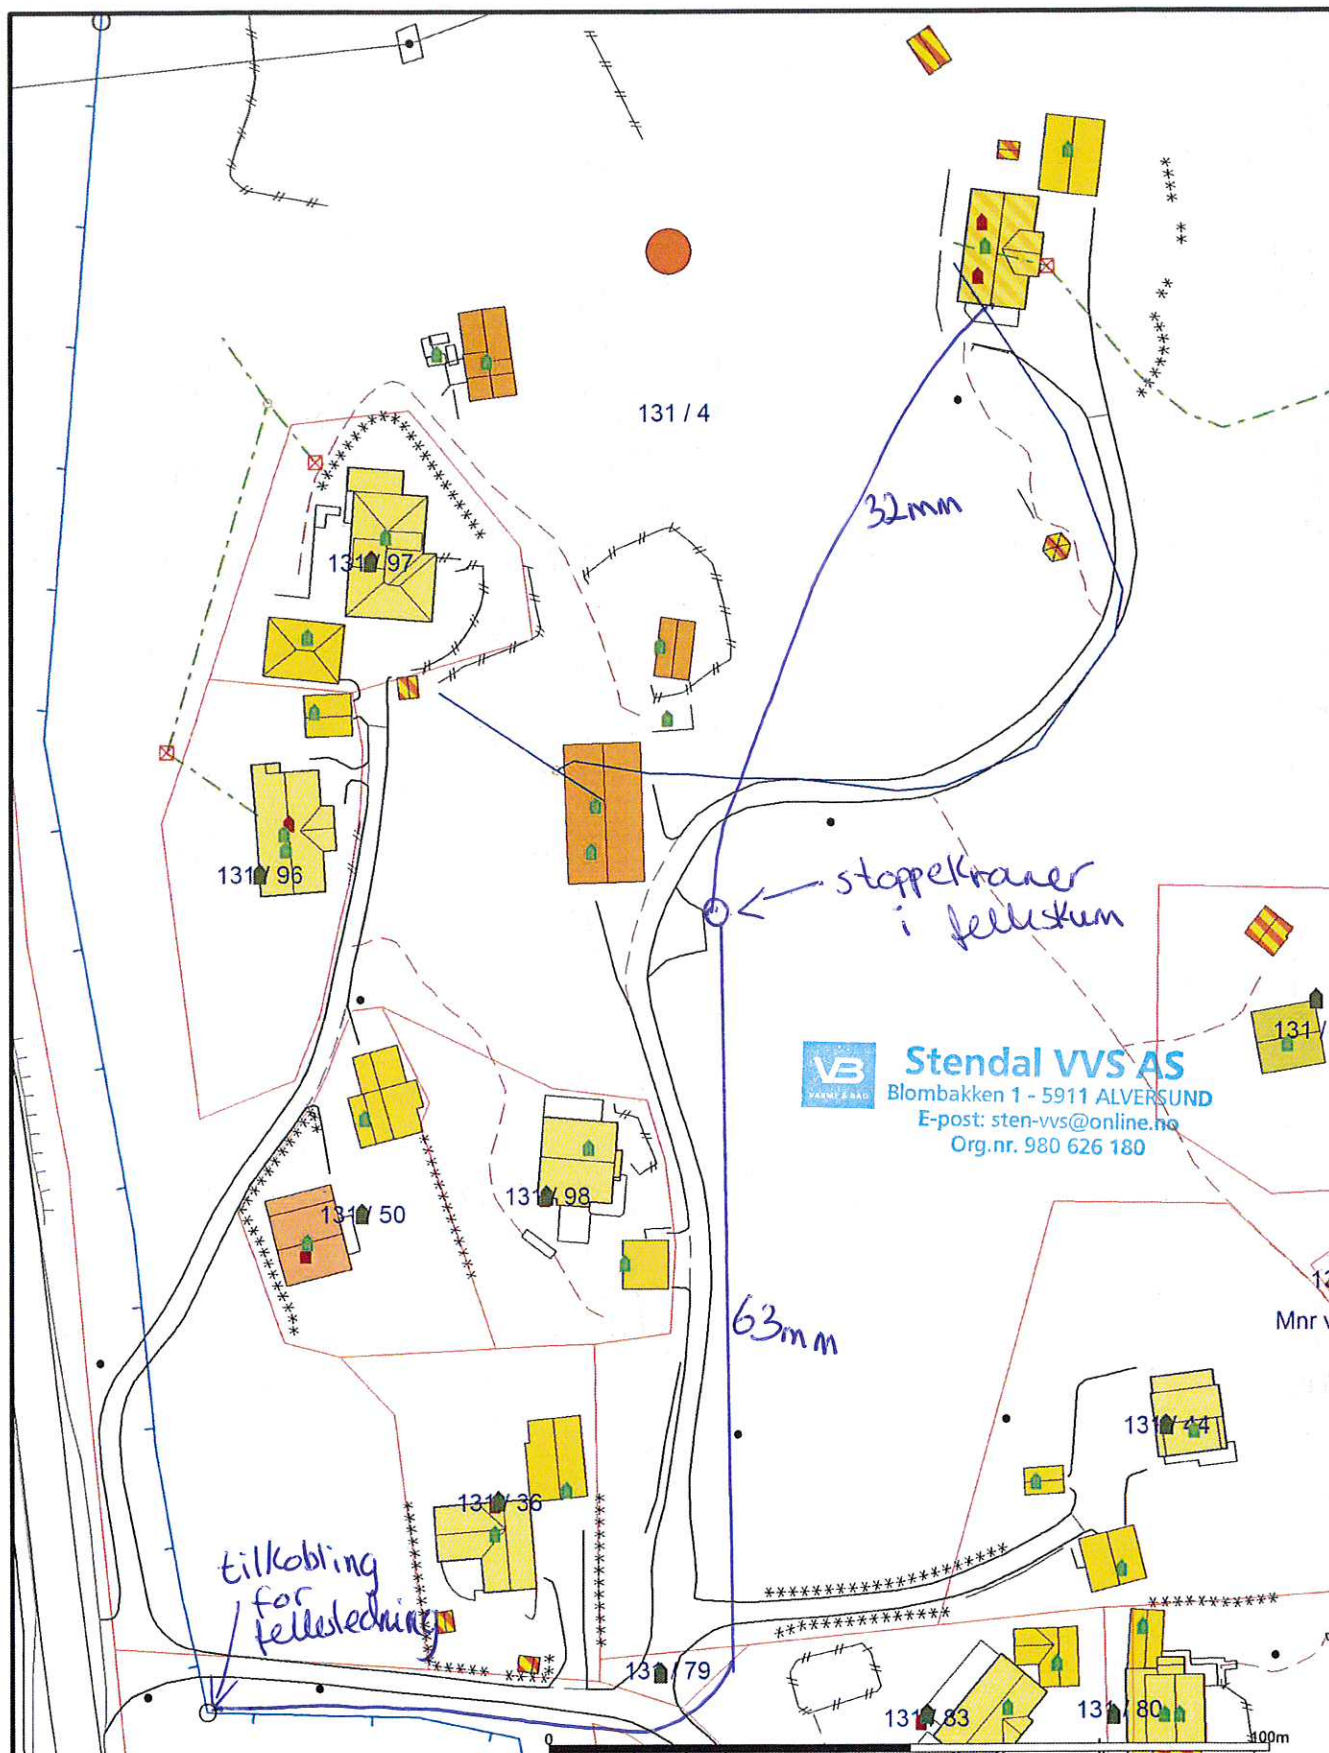

Stendal VVS AS
 Blombakken 1 - 5911 ALVERSUND
 E-post: sten-vvs@online.no
 Org.nr. 980 626 180

Målte Grenser	Våningshus
Registrerte Grenser	Større bustader
Udefinert grense	Hytte/feriehus
Terrengmålte grense	Garasjeluthus
Konstruert grensepunkt	Industrilager
Bolig	Andre bygg
Bustad m/leilighet	

Beliggenhet og høyder må oppfattes som orienterende.
 Koordinatsystem: UTM(EUREF89) - SONE 32 (EPSG:32632)
 Høydesystem: (EPSG:)

Powel AS

Dato: 2019.06.28
 Sign.: libe

131/4 Remme

28/6-19

Oppdragsgiver:
 Adresse:
 Postnr./sted:

N

Målestokk
 1:1000

Gemini