




Søknad om mindre reguleringsendring for Alversund områdereguleringsplan, del av gnr 137 og 138, planid 1263-200902, Lindås kommune

Lindås kommune v/Eigedomsavdelinga søker om korrigering av gjeldande plankart med føresegner ved mindre reguleringsendring. Endringane kan stå fram som omfattende, men vi meiner det er behov for å vere tydelig og ryddig, og gje ein grundig skildring av grunnlaget for endringane.

Føremålet er å detaljere og justere kart og nokre føresegner, slik at utbygging av området kan gjennomførast i tråd med intensjonen i gjeldande plan utan dispensasjoner. Særleg veganlegga har ikkje vore detaljert i planfasen, og ved prosjekteringen ser ein i fleire høve at det er behov for ei justering. Det ligg fire forslag til endring av planen.

1. Utviding av kryss frå fylkesveg 565 inn til ny skule:

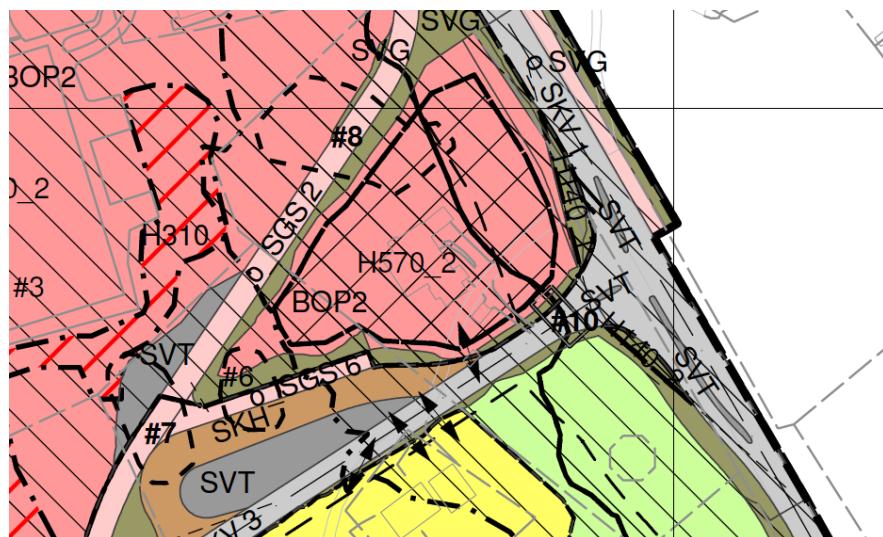


Figur 1: Utsnitt frå vedteken områdeplan

I planarbeidet er avkjøringa frå fylkesvegen teikna inn utan at tekniske planar har vore utarbeidd. I detaljplanlegginga (og arbeidet med å få i stand ein gjennomføringsavtale med Statens Vegvesen) har det vist seg at krysset må utvidast i lengde og breidde for å tilfredsstille krava frå Statens Vegvesen. I forhold til den nye utforminga av krysset er det ikkje tilstrekkeleg areal innanfor arealformåla SKV 1 (kjøreveg) og SVG (anna veggrunn- grøntareal).

- SVG12 og SVG17 vert erstatta av SKV 1, ca. 229 m².
- BOP2 (offentlig eller privat tenesteyting) vert erstatta av SVG12 og SVG17, ca. 111 m².
- L (landbruksformål) vert erstatta med SVG17, ca. 130 m².



Forslag til endring i er vist under.

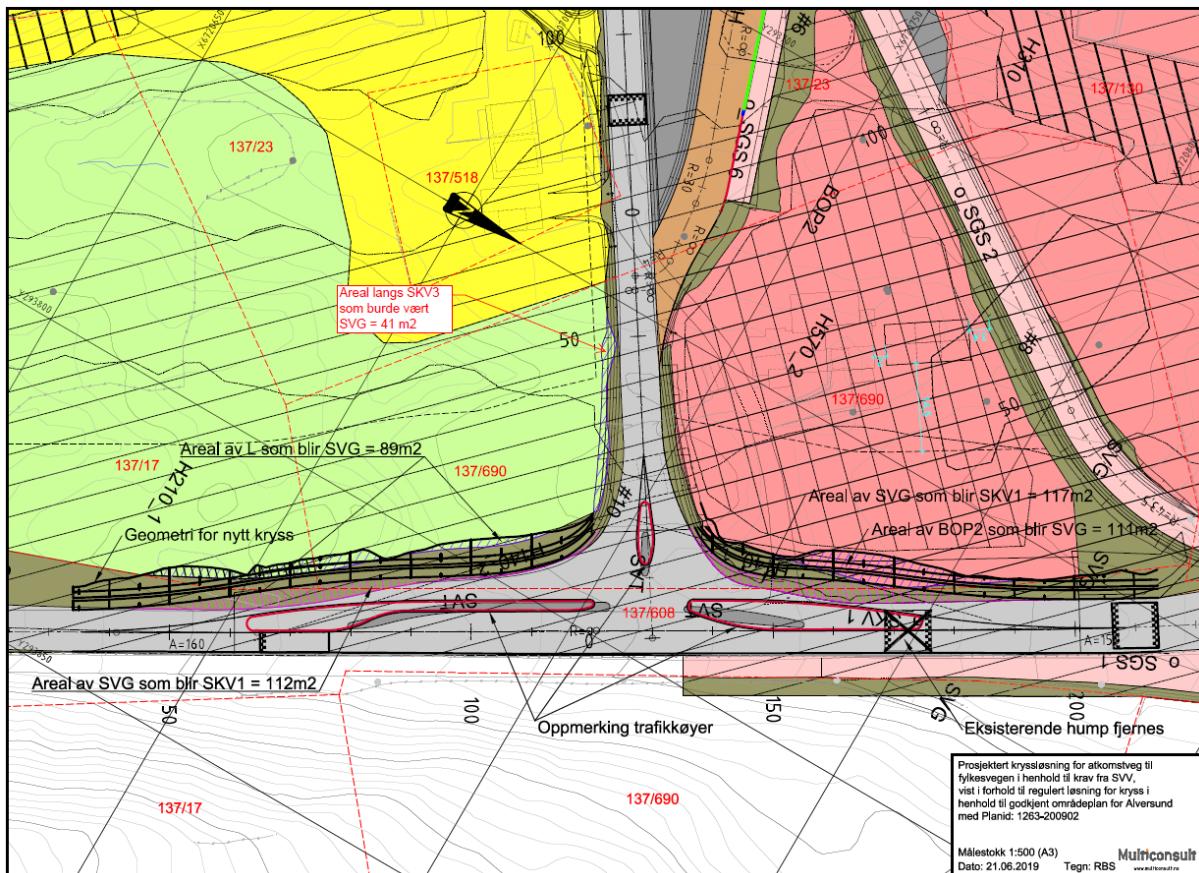

Figur 2: Endra kryssløysingsom er foreslått lagt inn i plankartet

- Det arealet som ligg inne på BOP2, og som no er foreslått endra til SVG12, ligg inne i omsynssone H570_2 - bevaring kulturmiljø og naturmiljø og innanfor byggegrensa til Statens Vegvesen. Løa og den nye plasseringa av lemstova vil ikke bli påverka av denne endringa. Avstanden mellom byggegrensa og ny plassering av lemstove vert opprettholdt på 14,5 meter. SVG12 vil bli opparbeidd som grøntareal, og vil vere ein naturleg overgang mellom vegareal og kulturlandskapet. Det har vore dialog med Hordaland Fylkeskommune vedrørande dette.
- Landbruksformål, ca. 130 m², vert foreslått erstatta av anna veggrunn – grøntareal (SVG17). Dette arealet kan framleis nyttast til landbruksformål.

Forslag til endra tekst i § 7.1.3:

- Opprinneleg tekst i § 7.1.3: «Anna veggrunn grøntareal kan nyttast til skjeringar, fyllingar, rekkverk, murar og grøfter m.m....»



- Forslag til ny tekst i § 7.1.3: «Anna veggrunn grøntareal kan nyttast til skjeringar, fyllingar, rekkverk, murar, grøfter og landbruksformål m.m. Bruk kan likevel ikkje vere til hinder for frisiktsone...»

Planendringa kjem som ein konsekvens av eit for lite detaljert plankart. Det har vist seg at areala som i planarbeidet vart tatt med til vegformål var for små for å oppfylle krava om utforming frå Statens Vegvesen. Intensjonen med planen vert ikkje endra. Lindås kommune eig alt nødvendig areal.


2. Endring av o_SGS3

I områdeplanen er o_SGS3 teikna inn utan at tekniske planar har vore utarbeidd. I detaljplanlegginga ser vi at det er hensiktmessig å flytte vegen noko. Dette er av omsyn til eine eigedommen, 137/511, regulert til BFS3. Ut frå områdeplanen går ein god del av vegen inn på denne eigdommen, men vegen kan trekkast nokre meter mot aust for å unngå dette. Lindås kommune eig arealet aust for eigdommen. For å tilpasse SGS3 til terrenget vidare bort mot nord-vest er det hensiktmessig å justere plasseringa noko også her.

- a) Omsynssone H_310 ivaretas av § 10.3.1.
- b) Justering av linjeføring for o_SGS3 er til fordel for eigedom 137/511.
- c) Førebels grunnundersøkingar viser at det er lausmasser i delar av skjeringa mellom o_SGS3 og omsynssone H_310_10 inne på 137/511.

Føresegne vert uendra.

Sjå utsnitt under som viser eksisterande plankart og nytt forslag.

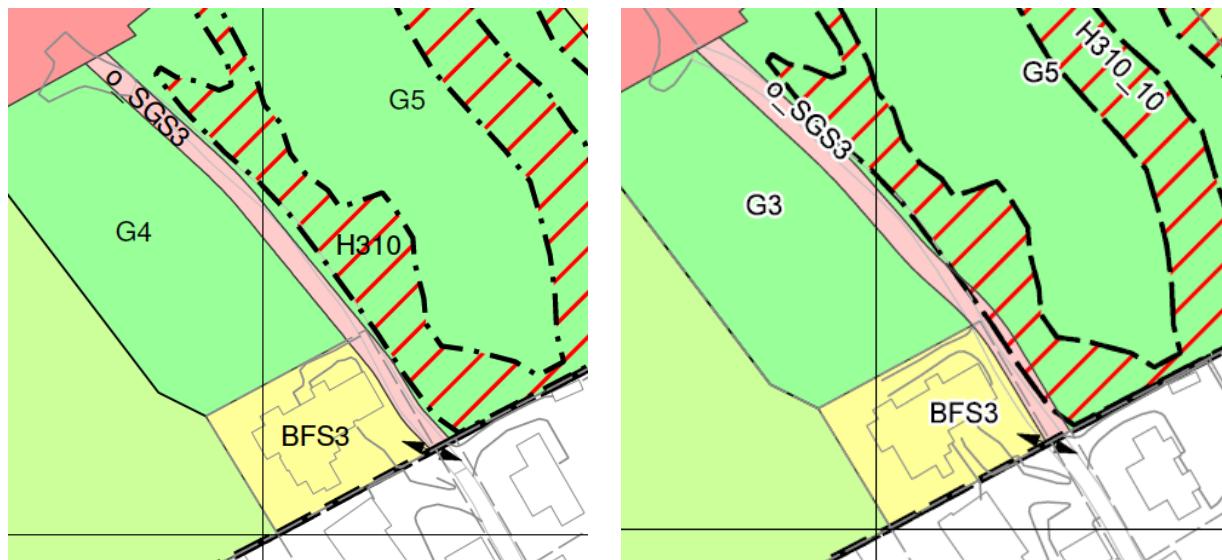


Figur 3: Eksisterande plankart til venstre, og forslag til nytt plankart i same utsnitt til høgre.



3. Endring av reguleringsføresegn 3.3.5:

Opprinnelig tekst i planen, § 3.3.5:

«Murar, gjerde, hekkar og liknande i føremålsgrensa langs offenlege vegar skal ikke vere høgare enn 1,2 m over veggivået, og 0,5 m ved kryss eller avkøyrlar.»

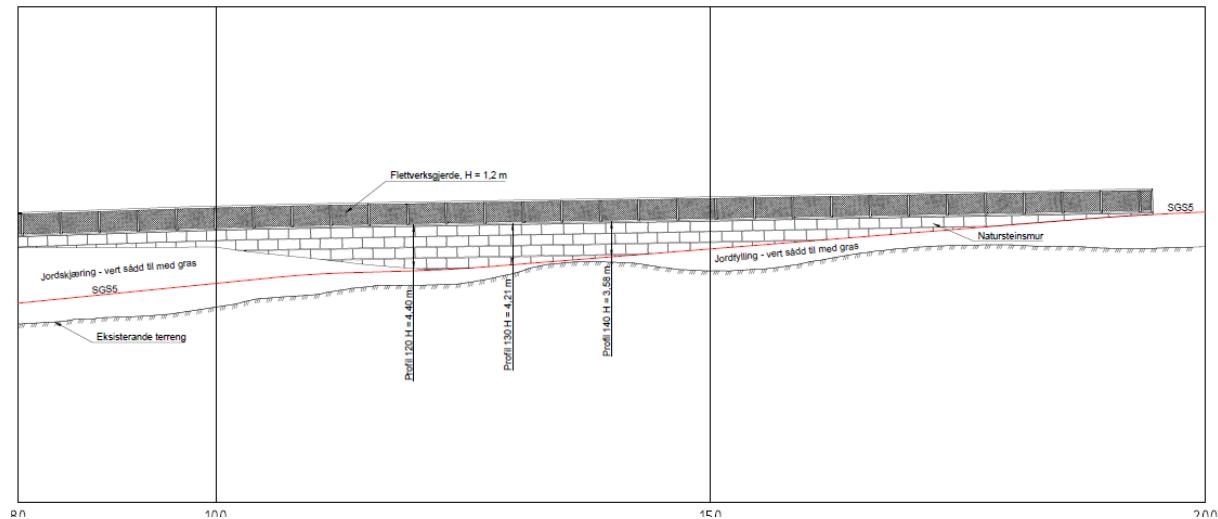

Figur 4: Snitt av mur. Raud linje viser linjeføringa for o_SGS5.

Forslag til ny tekst, § 3.3.5:

«Murar, gjerde, hekkar og liknande i føremålsgrensa langs offenlege vegar skal som utgangspunkt ikke vere høgare enn 1,2 m over veggivået, og 0,5 m ved kryss eller avkøyrlar. Der det er nødvendig for gjennomføring av veganlegg vist i planen, kan det byggast høgare murar.»

Det vert ingen endring i plankartet.



4. Krav om rekkefølgje for o_SF2:

Rekkefølgjekrav i § 4.1.7 seier følgjande:

«o_SKV3, o_SGS4, o_SF2, parkeringsplassar innanfor BOP3 for syklar og bilar, samt buss-sløyfe, skal vere ferdigstilt før det kan gjevast bruksløyve for bygg i o_BOP3.»

o_SF2 er eit fortau langs, og delvis innpå, eksisterande skulebygg. Det er ingen umiddelbare planer om å rive dagens skulebygg. Restbredda utanfor bygningskroppen er ca. 75 cm.

Utfordringa med utforming av fortauen vart spilt inn til 1. gangs høyring. Svaret frå administrasjonen var følgande: «*Situasjonen er trafikkfarleg i dag og med betre tilrettelegging av gjennomgang i o_SGS 4 og 5 vil tal gåande på søre del av o_SKV 5 auke, samtidig som oppretthaldelse av parkering ved eksisterande fotballbane vil oppretthalde biltrafikken. Fortauen bør utbedrast til så god standard som råd er.*»



Figur 5 – Bilete som viser eksisterande situasjon av skulebygget og restbreidda som er igjen til fortau

Vegkonsulent i skuleprosjektet (Multiconsult) meiner det er betre å løyse trafikktryggleiken langs vegen på anna vis enn fortau, då det vil vere ei uheldig løysing med eit så smalt fortau forbi eit hushjørne. Farten til bilistane vil auke dersom det er et fortau langs vegen, samstundes som at gåande i mange tilfelle vil gå ut i vegen der fortauen er så smalt og treff eit hushjørne i tillegg. Vegavdelinga i kommunen støtter forslaget frå Multiconsult si vegavdeling.

Framtidig bruk av dagens skuletomt er ikkje avgjort. Krav om rekkefølgje for o_SF2 foreslås heller løyst i detaljregulering av BOP2 (eksisterande skule). Det ligg allereie eit krav i føresegnd 2.1.2 om felles planlegging av o_SF2 saman med BOP2. Det er ønskeleg at reguleringsføresegnene kan opne for ei anna løysing for å betre trafikktryggleiken på dette vegstrekket fram til BOP2 vert detaljregulert.

Endra løysing

- Fartsreduserande tiltak i dagens veg, utan fortau, vert foreslått. Skilt om gatetun og maks 30 km/t, samt 3 stk. sirkelhumper er anbefalt. Parkeringa ved fotballbana kan stengast for å



begrense trafikken i området. Dette må vurderast nærmere. Parkering til fotballbana må då skje på andre sida av skulebygget, på eksisterande parkeringsplass på nordre del av BOP2.

- b) Som ei alternativ rute for skuleelever vil det vere mogleg å gå på oppsida av dagens skule og følgje ny o_SGS2 inn til ny skule. Denne ruta vert og universelt utformet.
- c) Krav om rekkefølgje som er knytt til gang- og sykkelvegsystemet for ny skule er difor foreslått korrigert. I føresegnd 4.1.7 vert o_SF2 foreslått tatt ut, og o_SGS5 foreslått tatt inn. (o_SGS5 vert vidareføringa frå Nedre Alver og opp til ny skule. Her er det ingen passasje i dag.)

Forslag til endra tekst i føresegnd 4.1.7:

- Opprinnelige tekst:

«o_SKV3, o_SGS4, o_SF2, parkeringsplassar innanfor BOP3 for syklar og bilar, samt buss-sløyfe, skal vere ferdigstilt før det kan gjevast bruksløyve for bygg i o_BOP3.»

- Forslag til ny tekst:

«o_SKV3, o_SGS4, o_SGS5, parkeringsplassar innanfor BOP3 for syklar og bilar, samt buss-sløyfe, skal vere ferdigstilt før det kan gjevast bruksløyve for bygg i o_BOP3.»

Forslag til endra tekst i føresegnd 7.2.1 under o_SF2, særskilte krav, i tabell:

- Opprinnelige tekst:

«Må tilpassast situasjonen og kan på eit kort strekk byggast smalare (men så brei som mogleg) i påvente av detaljregulering av H810_2».

- Forslag til ny tekst:

«Utforming vert detaljert i H810_2. Det skal iverksetjast trafikktryggingstiltak i o_SKV5 fram til detaljregulering vert utført.».

Det vert ingen endring i plankartet.