

	Målte Grenser		Våningshus
	Registrerte Grenser		Større bustader
	Udefinert grenser		Hytte/feriehus
	Terrengmålte grense		Garasje/uthus
	Konstruert grensepunkt		Industri/lager
	Bolig		Andre bygg
	Bustad m/leilighet		

Beliggenhet og høyder må oppfattes som orienterende.
 Koordinatsystem: UTM(EUREF89) - SONE 32 (EPSG:32632)
 Høydesystem: (EPSG:)



Lindås kommune
 Geodata avdeling

Grunnkart FØR Matrikelendring !

Dato: 2019.01.08
 Sign: SSO

G.nr. 213, b.nr. 17 m.fl.





— Målte Grenser
 - Registrerte Grenser
 Udefinert
 Terrengmålt
 Konstruert
 Bolig
 Bustad m/leilighet

Våningshus
 Større bustader
 Hytte/feriehus
 Garasje/uthus
 Industri/lager
 Andre bygg

Beliggenhet og høyder må oppfattes som orienterende.
 Koordinatsystem: UTM(EUREF89) - SONE 32 (EPSG:32632)
 Høydesystem: (EPSG:)




Lindås kommune
 Geodata avdeling
 Ortofoto 2009 FØR Matrikkelending !

Dato: 2019.01.08
 Sign: SSO

G.nr. 213, b.nr. 17 m.fl.



Målestokk
 1:500

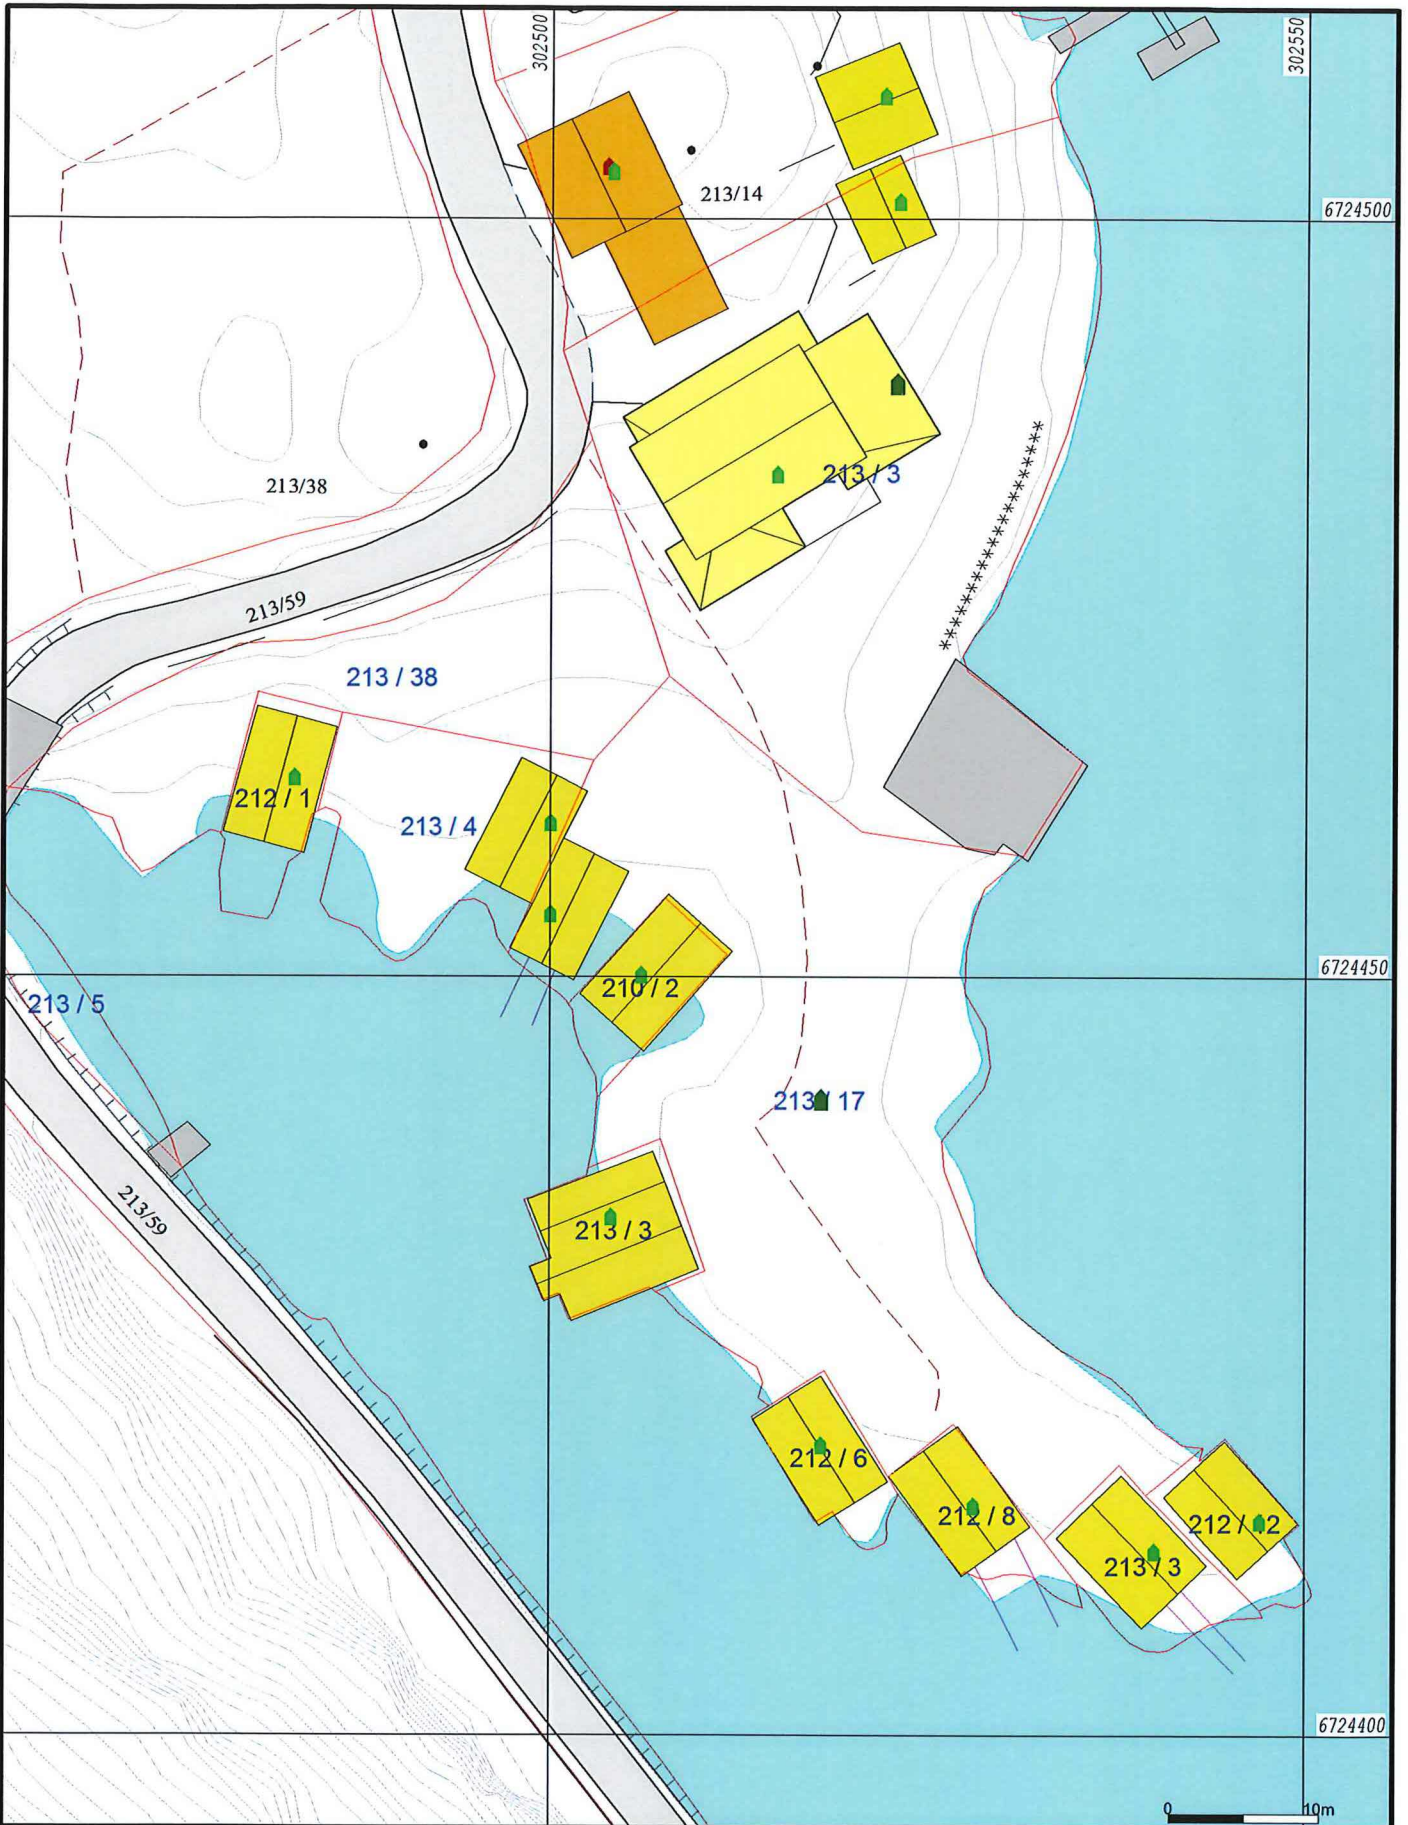

— Måte Grenser
 — Registrerte Grenser
 Udefinert grenser
 Terrengmåte grense
 Konstruert grensepunkt
 Bolig
 Bustad m/leilighet

Våningshus
 Større bustader
 Hytte/feriehus
 Garasje/uthus
 Industri/lager
 Andre bygg

Beliggenhet og høyder må oppfattes som orienterende.
 Koordinatsystem: UTM(EUREF89) - SONE 32 (EPSG:32632)
 Høydesystem: (EPSG:)



Grunnkart.


Lindås kommune
Geodtaavdeling

Dato: 2019.06.26
Sign: SSO

G.nr. 213, b.nr. 17.



Målestokk
1:500

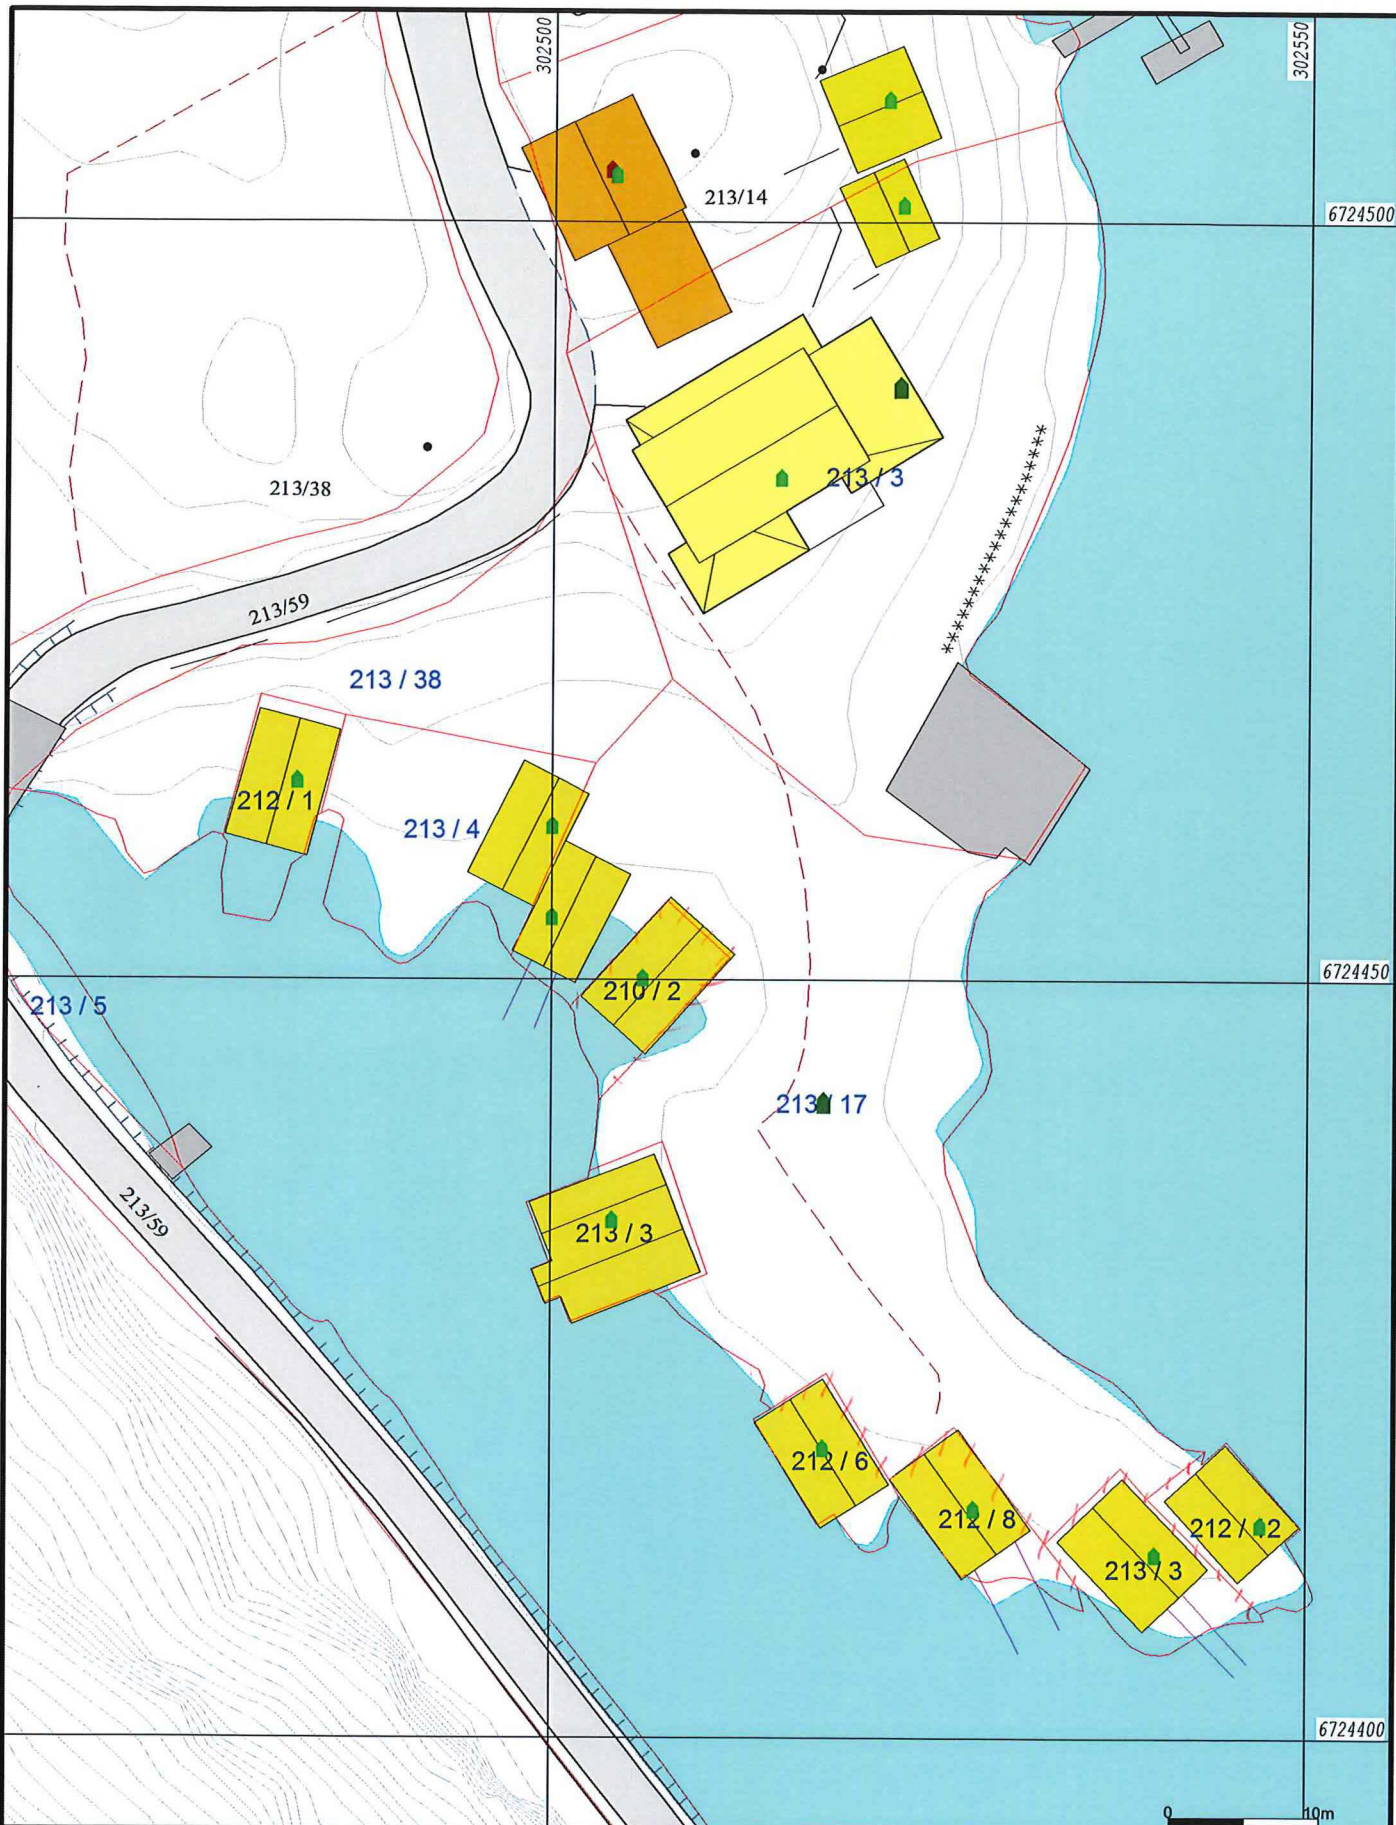

— Målte Grenser	■ Våningshus
— Registrerte Grenser	■ Større bustader
⋮ Udefinert grense	■ Hytte/feriehus
⋮ Terrengmålte grense	■ Garasje/uthus
⋮ Konstruert grensepunkt	■ Industri/lager
⋮ Bolig	■ Andre bygg
⋮ Bustad m/teillighet	

Beliggenhet og høyder må oppfattes som orienterende.
 Koordinatsystem: UTM(EUREF89) - SONE 32 (EPSG:32632)
 Høydesystem: (EPSG:)

Oppheve grenselinje.



Grunnkart.

Dato: 2019.06.26
 Sign: SSO

Lindås kommune
 Geodtaavdeling

G.nr. 213, b.nr. 17.



Målestokk
 1:500