

LINDÅS KOMMUNE	
Klassering	
3 JUL 2019	
Løpenr.	
Filgangskode	

LINDÅS KOMMUNE
 Geodata Avd. v/Tommy Veland
 Kvernhusmyrene 20
 5914 ISDALSTØ

Bergen, 2/7-2019

Referanse tidl. korrespondanse 18/3523-18/35814

Det henvises til tidl. korrespondanse vårt brev av 15/11-2018 og svar fra dere datert 28/11 s.å.

Vedr: G.no 109/ 22 som nevnt ble denne opprettet ved skylddeling i 1967.

Det foreligger detaljert tinglyst «Skylddelingsforretning», som beskriver tomten med kryss i fjell slik skikken var den gang. Alle kryss er idag tydelig synlig, men som nevnt i vårt brev av 15/11-18 fraviker dette vesentlig fra digitale kart som ligger i området.

B.no. 29 som grenser til B.no 22 er som nevnt merket med bolter i fjell.

I deres brev datert 28/1-18 fjerde avsnitt presiseres at «kryss i fjell» er å se som korrekt, ikke linjer tegnet i elektronisk kart .


Ettersom avvikene mellom kryss i fjell og elektronisk kart er av så stor karakter ønsker vi å kvalitetsheve merkene i fjellet med måling med GPS og rekvirerer med dette grensegang.

Vi ønsker snarest slik oppmåling. Vennligst oppgi pris.

Med hilsen


 Truls Sommersten


 Bente H. Sommersten

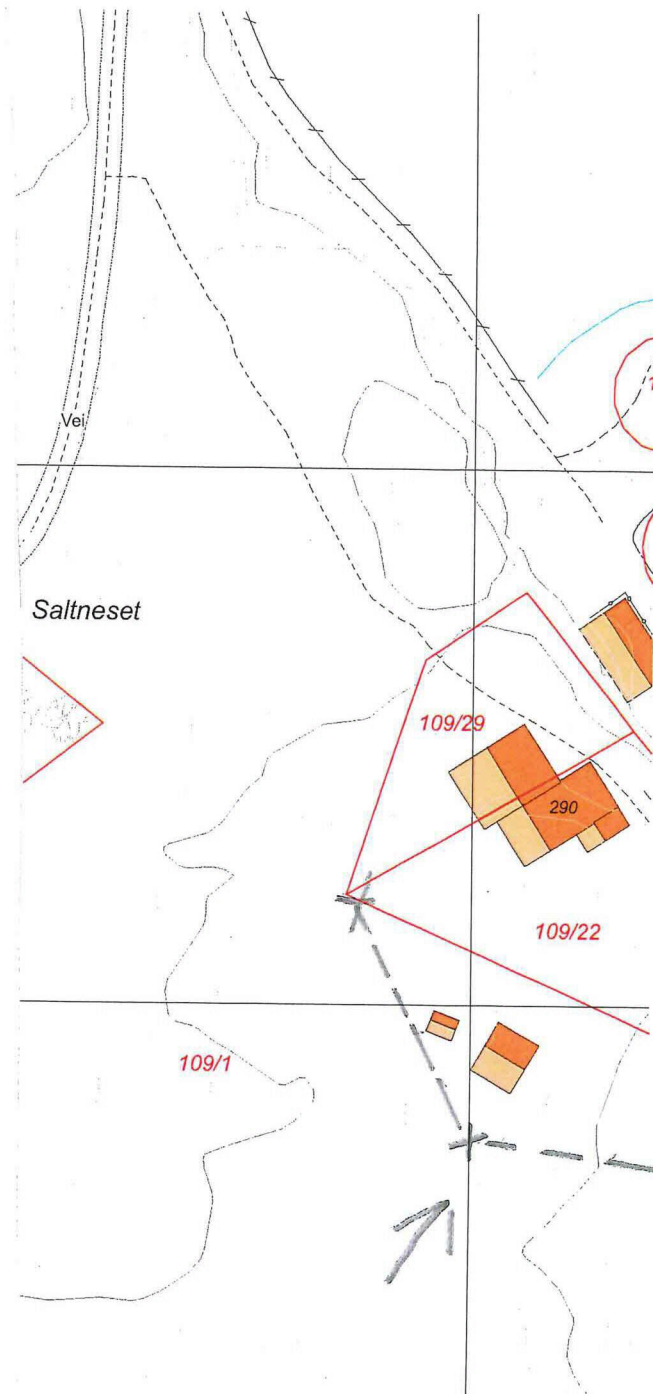

FORMAT / MÅLESTOKK: A3 / 1:500	SIGN: IGB	REV.NR:	STATUS: Nabovarsel
DATO: 23.06.2019	KNTR: GRA	REV.DATO:	ART: Fritidsbolig