

Nina Stabell og Oddvar Øvreås

Øvreås 4.juli 2019

Stranda 718

5993 Ostereidet

Lindås kommune

Arealavdeling

LINDÅS KOMMUNE	
Klassering	
5 JUL 2019	
Ark. saksnr. 17/3013	Løpenr.
Saksh.	Tilgangskode

INNSPILL TIL SAKSNR. 17/3013

Vi ønsker å få omgjort deler av eiendommen 13/18 fra grønt Lnf og til gul farge som resten av eiendommen er.

Det er ca 100m². Det er markert med Orange farge på vedlagt kart.

Skravert felt i sort på kartet, er planert ut.

Vi håper dette lar seg gjøre


Mvh

Nina Stabell Øvreås.


Oddvar Øvreås

Nina Stabell Øvreås

Oddvar Øvreås

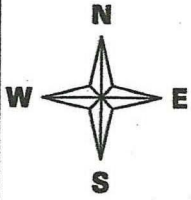

Gnr. 13 bnr. 18

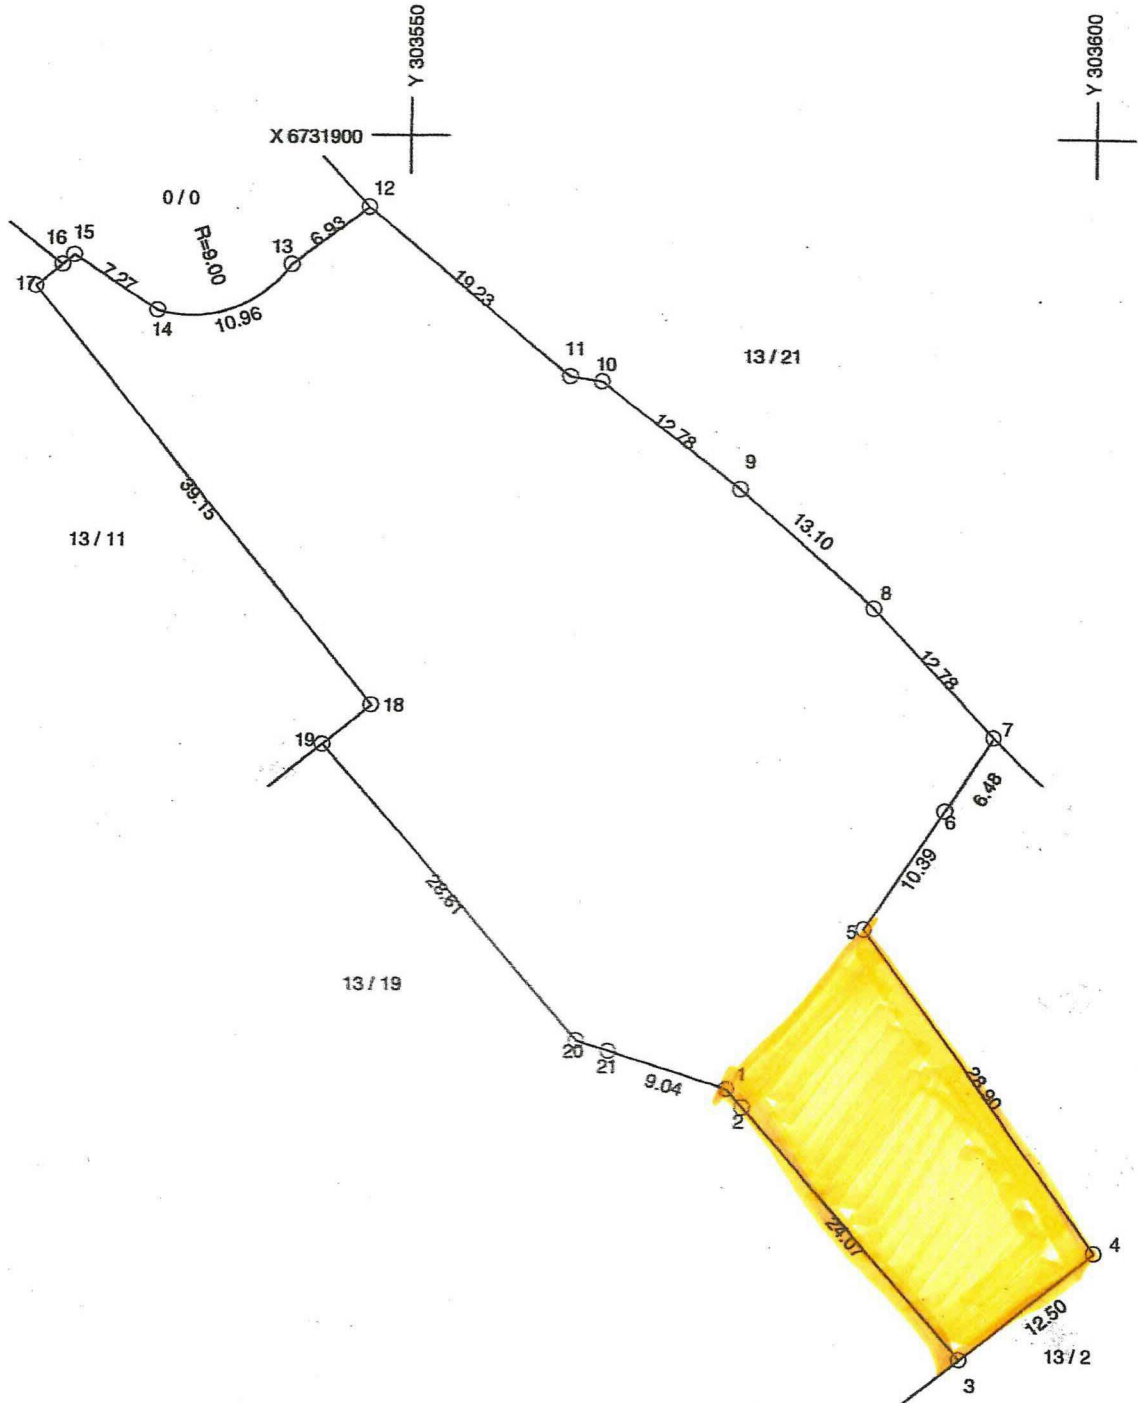



Stranda 718

Navigation and utility icons: a hamburger menu icon, a search icon, a refresh icon, and a location pin icon.

TEMAKART
BAKGRUNNSKART

20 m

EPSG:32632 N: 6731849 Ø: 303589

Målestokk 1 : 625

Map navigation controls: zoom in (+), zoom out (-), home, and location pin icons.

Utviklet av Asplan Viak Internet

- Temala
- ALLE TEN
 - Inn
 - Bas
 - Plar
 - Bre
 - Sak
 - Plar
 - Skr.
 - Arie
 - Star
 - Kulr
 - Frilr
 - Rut
 - Adr