


**Fra:** Sasa Misur <sm@bergen-air.no>  
**Sendt:** tirsdag 23. juli 2019 10:45  
**Til:** Postmottak Lindås  
**Kopi:** postmaster@navar.no  
**Emne:** Re: Bestilling av forhånds konferansen før restitusjon av hus i Stranda 802 Ostreidet.

Hei  
Rest av bilder til Stranda 802 for forhånds konferanse.  
Mvh Sasa

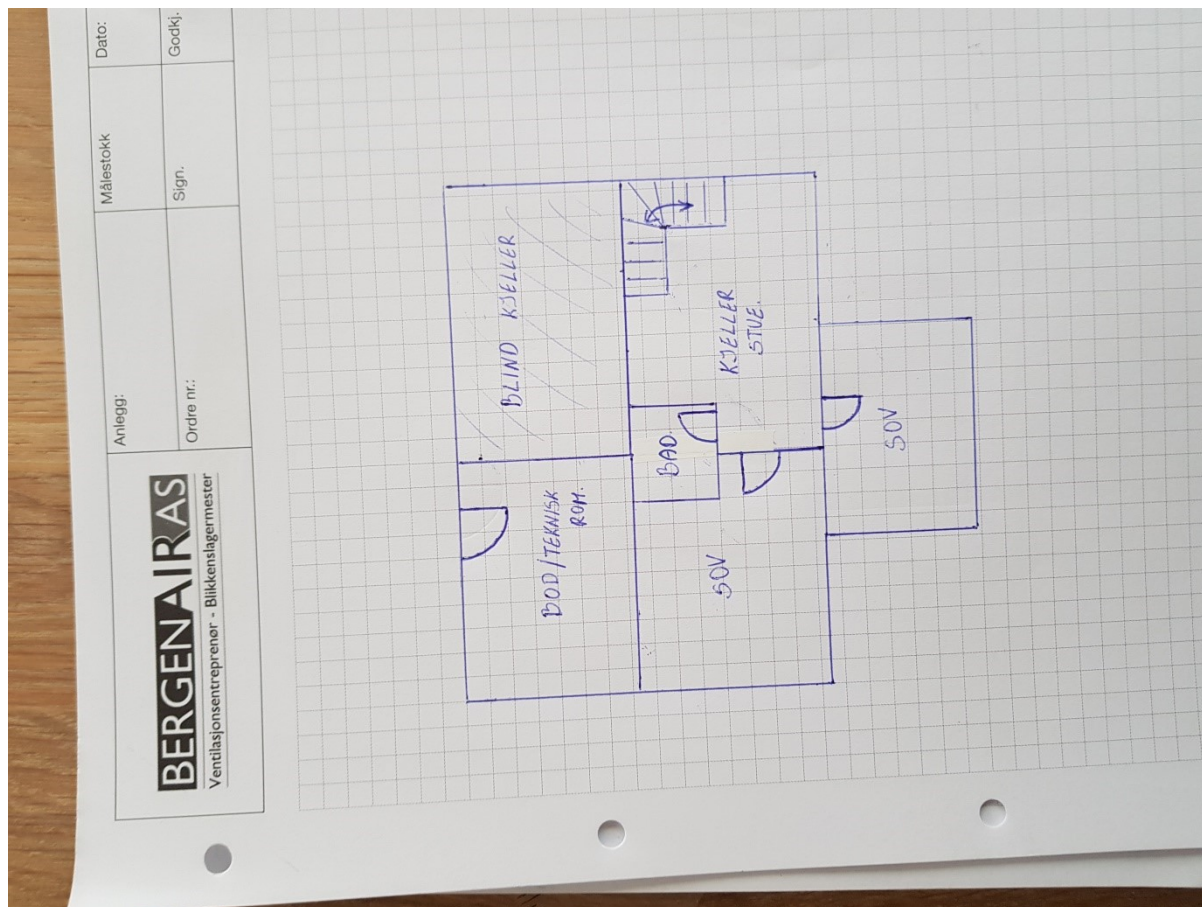

# BERGENAIRAS

Ventilasjonstøprener - Blikkenslagermester

Anlegg:

Målestokk

Dato:


Ordre nr.:


Sign.

Godkj.

Sk

1 DAG

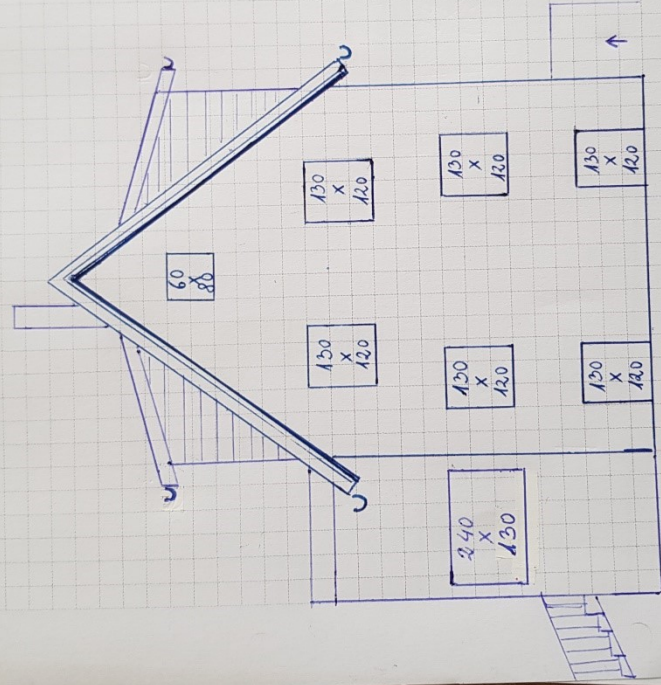

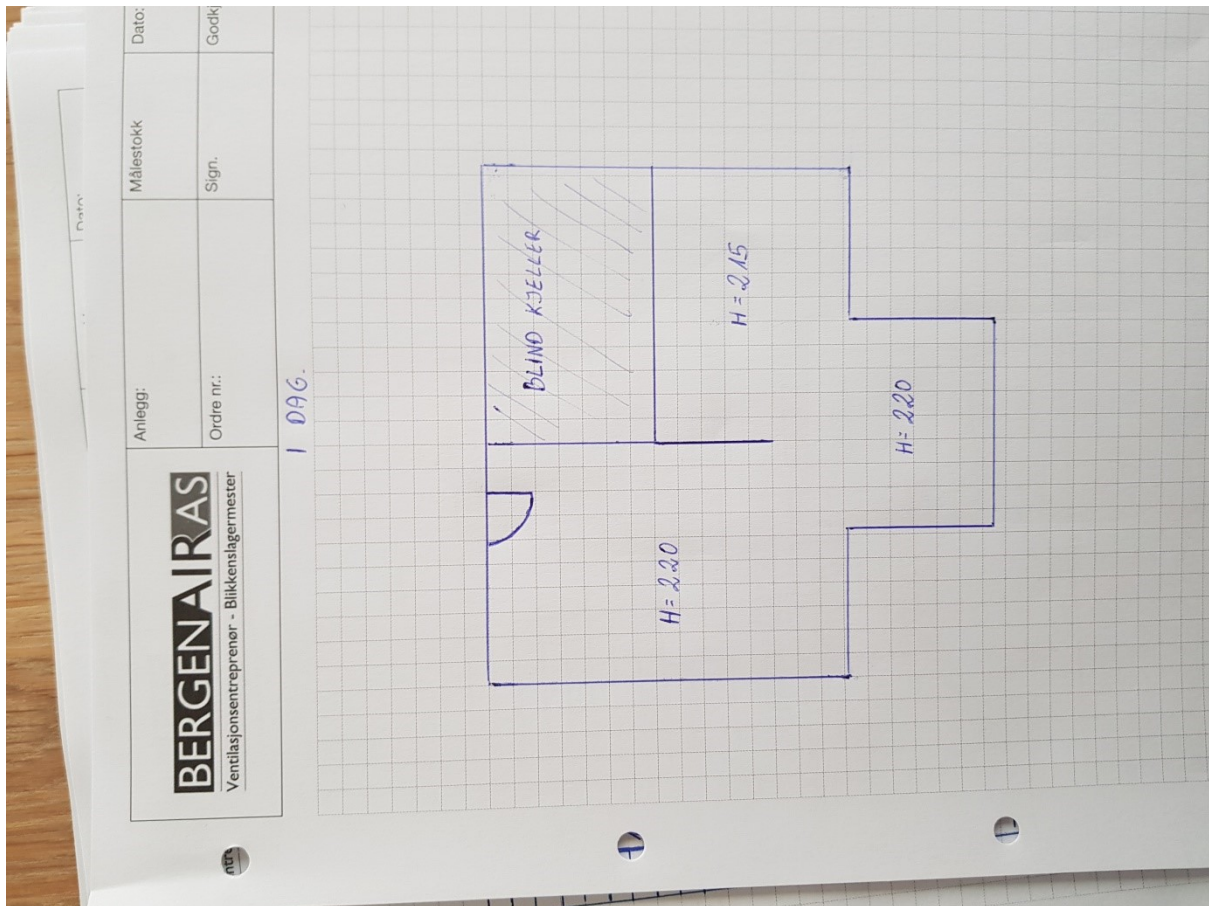

Skaff deg [Outlook for Android](#)

**From:** Sasa Misur

**Sent:** Tuesday, July 23, 2019 10:39:32 AM

**To:** [postmottak@lindas.kommune.no](mailto:postmottak@lindas.kommune.no) <[postmottak@lindas.kommune.no](mailto:postmottak@lindas.kommune.no)>

**Cc:** [postmaster@navar.no](mailto:postmaster@navar.no) <[postmaster@navar.no](mailto:postmaster@navar.no)>

**Subject:** Bestilling av forhånds konferansen før restitusjon av hus i Stranda 802 Ostreidet.

Hei

Vi kjøpte hus i Stranda 802, Ostreidet ( 11/15 og 11/92) som vi har tenkt å restaurere utvendig og innvendig.

Alle vinduer størelse beholdes , eneste forandring ekstra inngangs dør på fram side og på bak side en shive dør 220x210 med fast vindu 130x210 i 1 etg og 2 etg.

I taket tenkte vi 4 stk Velux vinduer 78x140 rømningsvinduer med stige trinn.

Innvendig tenkte vi å ha to leiligheter i en i 1 etg og del av kjelleren, andre i 2 etg.

I dag er også del i to enheter 1 etg en leilighet og 2 etg andre leilighet .

De har brukt en inngang men vi har tenkt å dele opp hver inngang for seg.


Vi har tenkt begynne med riving og rydding innvendig 20 aug.

Derfor trenger vi en forhånds konferanse for å få noen svar , og hva vi må søke om.


Legger ved noen tegninger som vi har tegnet etter mål vi tok på huset , legger ved også hvordan vi har tenkt å ha de..

Takk på forhånd.



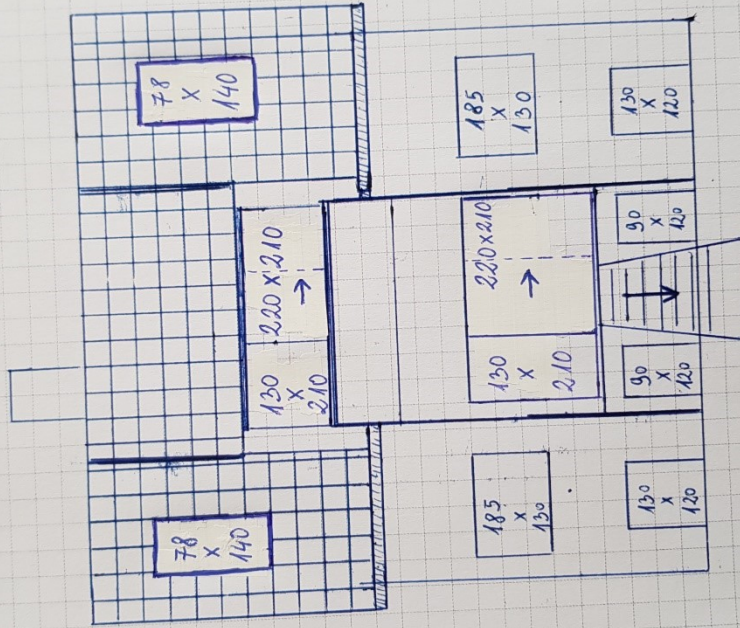

1 DAG

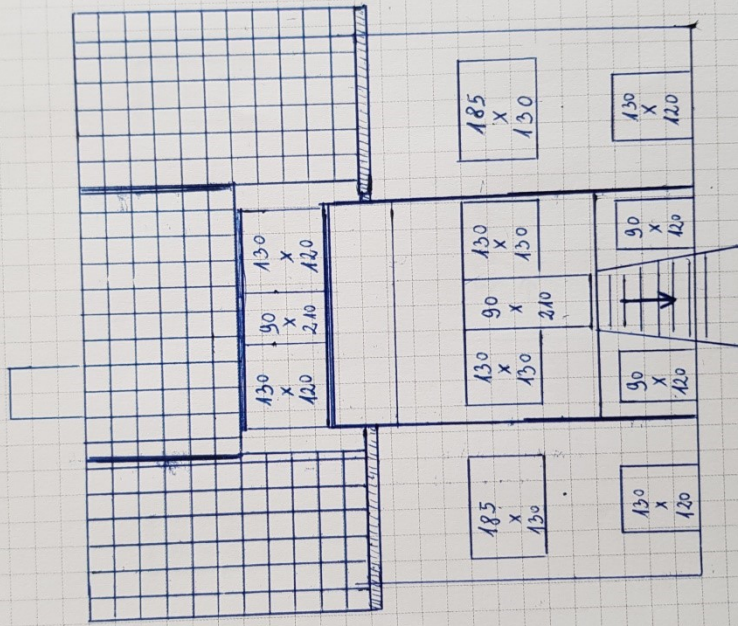

# BERGENAIRAS

Ventilasjonstøpeneør - Blikkenslagermester

Anlegg:


Målestokk:

Dato:

Ordre nr.:


Sign.

Godkj.

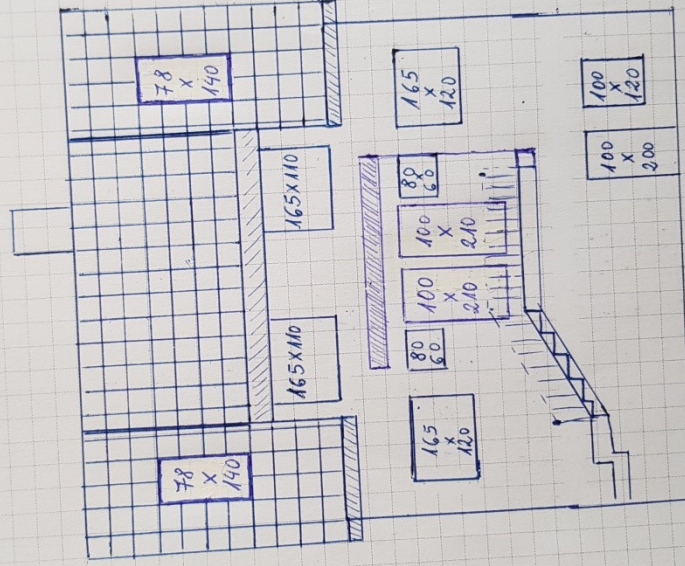





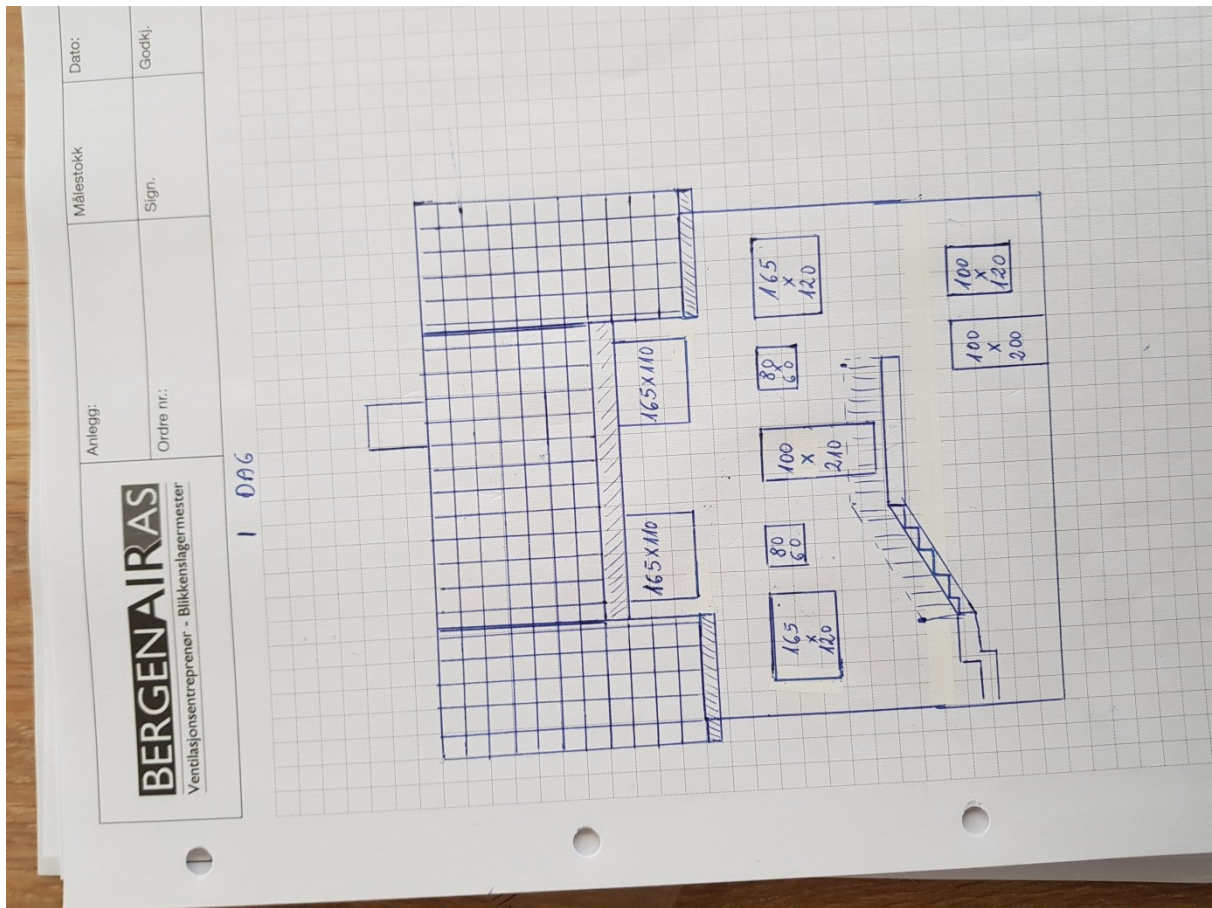

Mvh Sasa Misur

Skaff deg [Outlook for Android](#)