

Vedlegg nr.
C –

Nullstill



Opplysninger gitt i nabovarsel sendes kommunen sammen med søknaden

(Gjenpart av nabovarsel)

Pbl § 21-3

Tiltak på eiendommen:						
Gnr.	Bnr.	Festenr.	Seksjonsnr.	Eiendommens adresse	Postnr.	Poststed
106	50			Sundsøvegen 8	5955	Lindås
Eier/fester				Kommune		
Bø Reidar				1263 Lindås		

Det varsles herved om						
☐ Nybygg	☒ Anlegg	☐ Endring av fasade	☐ Riving			
☐ Påbygg/tilbygg	☐ Skilt/reklame	☐ Innhegning mot veg	☐ Bruksendring			
☐ Midlertidig bygning, konstruksjon eller anlegg	☐ Antennesystem	☐ Oppretting/ending av matrikkelenhet (eiendomsdeling) eller bortfeste	☐ Annet			
Dispensasjon etter plan- og bygningsloven kapittel 19						
☐ Plan- og bygningsloven med forskrifter	☐ Kommunale vedtekter	☐ Arealplaner	☐ Vegloven	Vedlegg nr. B –		

Arealdisponering		
Sett kryss for gjeldende plan		
☐ Arealdel av kommuneplan	☐ Reguleringsplan	☐ Bebyggelsesplan
Navn på plan		

Beskriv nærmere hva nabovarslet gjelder	
Etablering av slamavskiller	
Vedlegg nr. Q –	

Spørsmål vedrørende nabovarsel rettes til			
Foretak/tiltakshaver			
Hjelmås VVS AS			
Kontaktperson, navn	E-post	Telefon	Mobil
Peder Hagesæter	hvjvs@hjelmaas.no	56354050	90689888
Søknaden kan ses på hjemmeside: (ikke obligatorisk):			

Merknader sendes til	
Eventuelle merknader skal være mottatt innen 2 uker etter at dette varsel er sendt. Ansvarlig søker/tiltakshaver skal sammen med søknad sende innkomne merknader og redegjøre for ev. endringer.	
Navn	Postadresse
Hjelmås VVS AS	Torvhusmyrane 2
Postnr.	E-post
5913 Eikangervåg	hvjvs@hjelmaas.no

Følgende vedlegg er sendt med nabovarslet			
Beskrivelse av vedlegg	Gruppe	Nr. fra – til	Ikke relevant
Dispensasjonssøknad/vedtak	B	—	☐
Situasjonsplan	D	1 — 1	☐
Tegninger snitt, fasade	E	—	☐
Andre vedlegg	Q	—	☐

Underskrift	
Tilsvarende opplysninger med vedlegg er sendt i nabovarsel til berørte naboer og gjenboere. Mottagere av nabovarsel fremgår av kvittering for nabovarsel.	
Sted	Dato
Eikangervåg	22/6/19
Underskrift ansvarlig søker eller tiltakshaver	
Gjentas med blokkbokstaver	
PEDER HAGESÆTER	

Kvittering for nabovarsel

Sendes kommunen sammen med søknaden

Nabovarsel kan enten sendes som rekommandert sending, overleveres personlig mot kvittering eller sendes på e-post mot kvittering. Med kvittering for mottatt e-post menes en e-post fra nabo/gjenboer som bekrefter å ha mottatt nabovarslet. Ved personlig overlevering vil signatur gjelde som bekreftelse på at varslet er mottatt. Det kan også signeres på at man gir samtykke til tiltaket

Tiltaket gjelder		
Gnr. 106 Bnr. 50 Festenr. 0 Seksjonsnr 0	Bygningsnr. Bolignr. Kommune 1263	
Adresse Sundsbøvegen 8	Postnr. 5955 Poststed LINDÅS	


Følgende naboer har mottatt eller fått rek. sendig av vedlagte nabovarsel med tilhørende vedlegg:		
Nabo-/gjenboereiendom		Eier/fester av nabo-/gjenboereiendom
Gnr. 106 Bnr. 36 Festenr. 0 Seksjonsnr 0	Eiers/festers navn Gjelsvik Erling Torstein	
Adresse Sundsbøvegen 7	Adresse Lille Øvregaten 20B	
Postnr. 5955 Poststed LINDÅS	Postnr. 5018 Poststed BERGEN	
☐ mottatt varsel Dato Sign	☐ samtykke til tiltaket Dato Sign	
Denne del klistres på kvittering RR 1698 5576 1 NO		
Nabo-/gjenboereiendom		Eier/fester av nabo-/gjenboereiendom
Gnr. 106 Bnr. 153 Festenr. 0 Seksjonsnr 0	Eiers/festers navn Erstad Wenche Iren	
Adresse	Adresse Storsteinen 17	
Postnr. Poststed 5955 LINDÅS	Postnr. 5911 Poststed ALVERSUND	
☐ mottatt varsel Dato Sign	☐ samtykke til tiltaket Dato Sign	
Denne del klistres på kvittering RR 1698 5577 5 NO		
Nabo-/gjenboereiendom		Eier/fester av nabo-/gjenboereiendom
Gnr. 106 Bnr. 153 Festenr. 0 Seksjonsnr 0	Eiers/festers navn Fanebust Bjørn Atle	
Adresse	Adresse Vardane 111	
Postnr. Poststed 5955 LINDÅS	Postnr. 5911 Poststed ALVERSUND	
☐ mottatt varsel Dato Sign	☐ samtykke til tiltaket Dato Sign	
Denne del klistres på kvittering RR 1698 5578 9 NO		
Nabo-/gjenboereiendom		Eier/fester av nabo-/gjenboereiendom
Gnr. 106 Bnr. 153 Festenr. 0 Seksjonsnr 0	Eiers/festers navn Fanebust Geir Øyvind	
Adresse	Adresse Remmo 29	
Postnr. Poststed 5955 LINDÅS	Postnr. 5911 Poststed ALVERSUND	
☐ mottatt varsel Dato Sign	☐ samtykke til tiltaket Dato Sign	
Denne del klistres på kvittering RR 1698 5579 2 NO		
Nabo-/gjenboereiendom		Eier/fester av nabo-/gjenboereiendom
Gnr. 106 Bnr. 153 Festenr. 0 Seksjonsnr 0	Eiers/festers navn Fanebust Svein Terje	
Adresse	Adresse Lønneveien 24	
Postnr. Poststed 5955 LINDÅS	Postnr. 4315 Poststed SANDNES	
☐ mottatt varsel Dato Sign	☐ samtykke til tiltaket Dato Sign	
Denne del klistres på kvittering RR 1698 5580 1 NO		
Nabo-/gjenboereiendom		Eier/fester av nabo-/gjenboereiendom
Gnr. 106 Bnr. 160 Festenr. 0 Seksjonsnr 0	Eiers/festers navn Lindås Kommune	
Adresse	Adresse Felles postmottak Kvernhusmyrane 20	
Postnr. Poststed 5955 LINDÅS	Postnr. 5914 Poststed ISDALSTØ	
☐ mottatt varsel Dato Sign	☐ samtykke til tiltaket Dato Sign	
Denne del klistres på kvittering RR 1698 5581 5 NO		
Nabo-/gjenboereiendom		Eier/fester av nabo-/gjenboereiendom
Gnr. 106 Bnr. 8 Festenr. 0 Seksjonsnr 0	Eiers/festers navn Miljeteig Siv Monica Fanebust	
Adresse Fonnebostvegen 347	Adresse Prestebrekka 30	
Postnr. 5955 Poststed LINDÅS	Postnr. 5911 Poststed ALVERSUND	
☐ mottatt varsel Dato Sign	☐ samtykke til tiltaket Dato Sign	
Denne del klistres på kvittering RR 1698 5582 9 NO		

Nabo-/gjenboereiendom		Eier/fester av nabo-/gjenboereiendom	
Gnr. 106 Bnr. 40 Fester.nr. 0 Seksjonsnr 0	Eiers/festers navn Fanebust Gro Oma	Dato sendt e-post	
Adresse	Adresse Solbakken 20D	Kvittering vedlegges	
Postnr. Poststed 5955 LINDÅS	Postnr. 5038 Poststed BERGEN	Denne del klistres på kvittering RR 1698 5583 2 NO	
☐ mottatt varsel Dato Sign	☐ samtykke til tiltaket Dato Sign		

Nabo-/gjenboereiendom		Eier/fester av nabo-/gjenboereiendom	
Gnr. 106 Bnr. 26 Fester.nr. 0 Seksjonsnr 0	Eiers/festers navn Fanebust Jarle og Anne May	Dato sendt e-post	
Adresse	Adresse Fonnebostvegen 186	Kvittering vedlegges	
Postnr. Poststed 5955 LINDÅS	Postnr. 5955 Poststed LINDÅS	Denne del klistres på kvittering RR 1698 5584 6 NO	
☐ mottatt varsel Dato Sign	☐ samtykke til tiltaket Dato Sign		

Nabo-/gjenboereiendom		Eier/fester av nabo-/gjenboereiendom	
Gnr. Bnr. Fester.nr. 0 Seksjonsnr 0	Eiers/festers navn	Dato sendt e-post	
Adresse	Adresse	Kvittering vedlegges	
Postnr. Poststed	Postnr.	Poststedets reg.nr	
☐ mottatt varsel Dato Sign	☐ samtykke til tiltaket Dato Sign		

Det er per dags dato innlevert rekommandert sending til ovennevnte adressater.

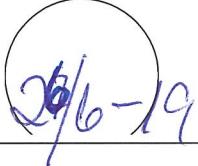Samlet antall sendinger: 9 Sign.  

Peder Hagesæter

Fra: Ruth Ørnholt
Sendt: lørdag 6. juli 2019 12:17
Til: hjvvs@hjelmaas.no
Emne: Nabovarsel

Jeg viser til nabovarsel datert 22.06.19 for etablering av slamavskiller i Sundsbøvegen 8. I samtale med Hjelmås VVS AS i går, gjorde vi oppmerksom på at tilkoblingspunktet er feil på tegningen. Det ligger ca 70 m lenger øst. Vi ber om at det blir gjennomført en befaring før arbeidet settes i gang.

Vennlig hilsen
Ruth Ørnholt og Erling Gjelsvik

*Innmåling av tilkoblingspunktet blir
nøyaktig målt før arbeid
settes i gang*

Hjelmås
VVS AS
30/7-19 

Til Karen og Reidar Bø.

Viser til forespørsel fra dere om å få legge 10cm kloakk rør og en vannledning for å få orden på vann og avløp på deres eiendom, Sundsbøvegen 8, 5955 Lindås, det vil si legge rør over min eiendom 106/08, ihht vedlagte skisse.

Dere opplyser at dreneringsgrøfter i området ovenfor hytten er samlet og går i åpen bekk over deres tomt og videre i lukket kanal mot sjøen. Enkleste forslag til løsning er å legge grøften langs denne kanalen, da det her antas å være tilstrekkelig jorddybde til at skyting unngås.

Jeg gir dere tillatelse til å grave en grøft for å legge 10 cm kloakkrør og en vannledning ned i grøft over min eiendom langs kanalen ihht skisse vedlagt. Jeg gir ikke tillatelse til skyting eller sprengning.

Jeg ønsker en tilbakemelding når dere begynner, og arbeidet over min eiendom skal utføres så hurtig som mulig, og lukkes umiddelbart etter at rør er lagt ned. Det skal ryddes og ordnes opp etter utført arbeid.


Mvh

Siv Monica Miljeteig.

11.06.2009



Jeg gir herved Karen og Reidar Bø (106/50, Lindås kommune) tillatelse til nødvendig graving for tilkobling til eksisterende kloakkledning på min eiendom (106/153, Lindås kommune) , som indikert på kartskisse nedenfor.

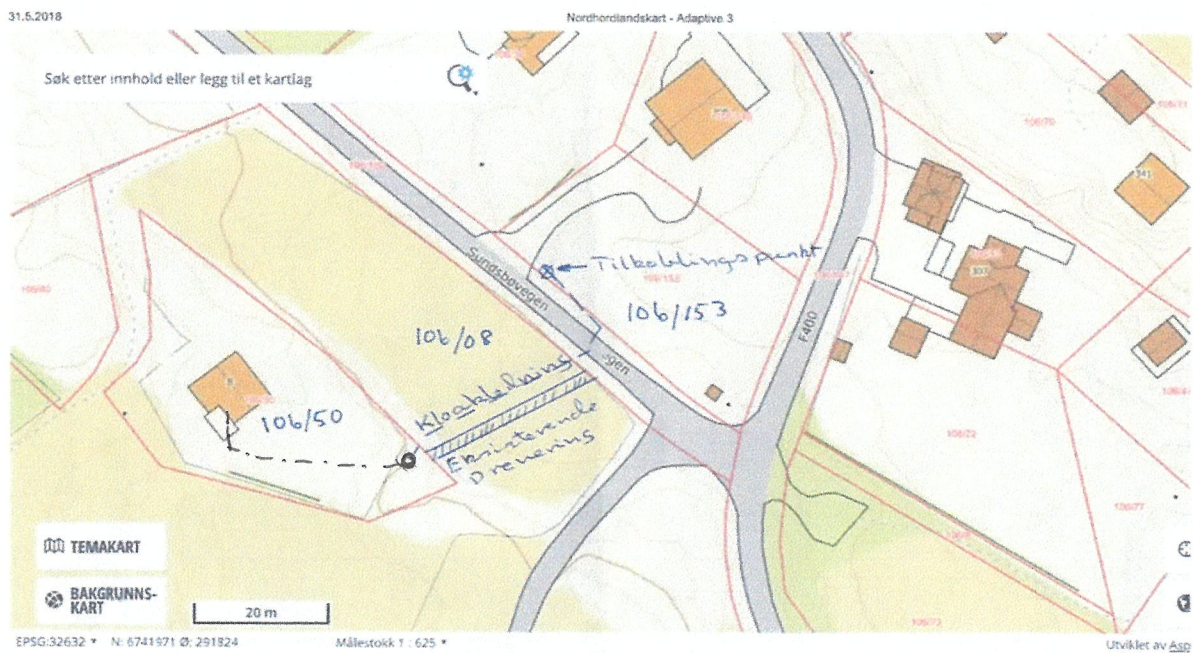

Arne Johannes Holmås