

Fra: tove.holmefjord@multiconsult.no [mailto:tove.holmefjord@multiconsult.no]

Sendt: mandag 27. november 2017 15:56

Til: Inger Marie Jordal


Emne: Optimalisering av skjerm - Storhaugen

Hei!

Sender som avtalt noen beregningsresultater.

Ser at skjermen i vest bør være 2,5 m høy. Med de høyeste delene av haugen i behold, trengs ikke skjerm på kortenden av terrassen.

Skjerm på østsiden av dagens avkjøring trenger ikke å være mer enn 2 m høy for å få effekt.

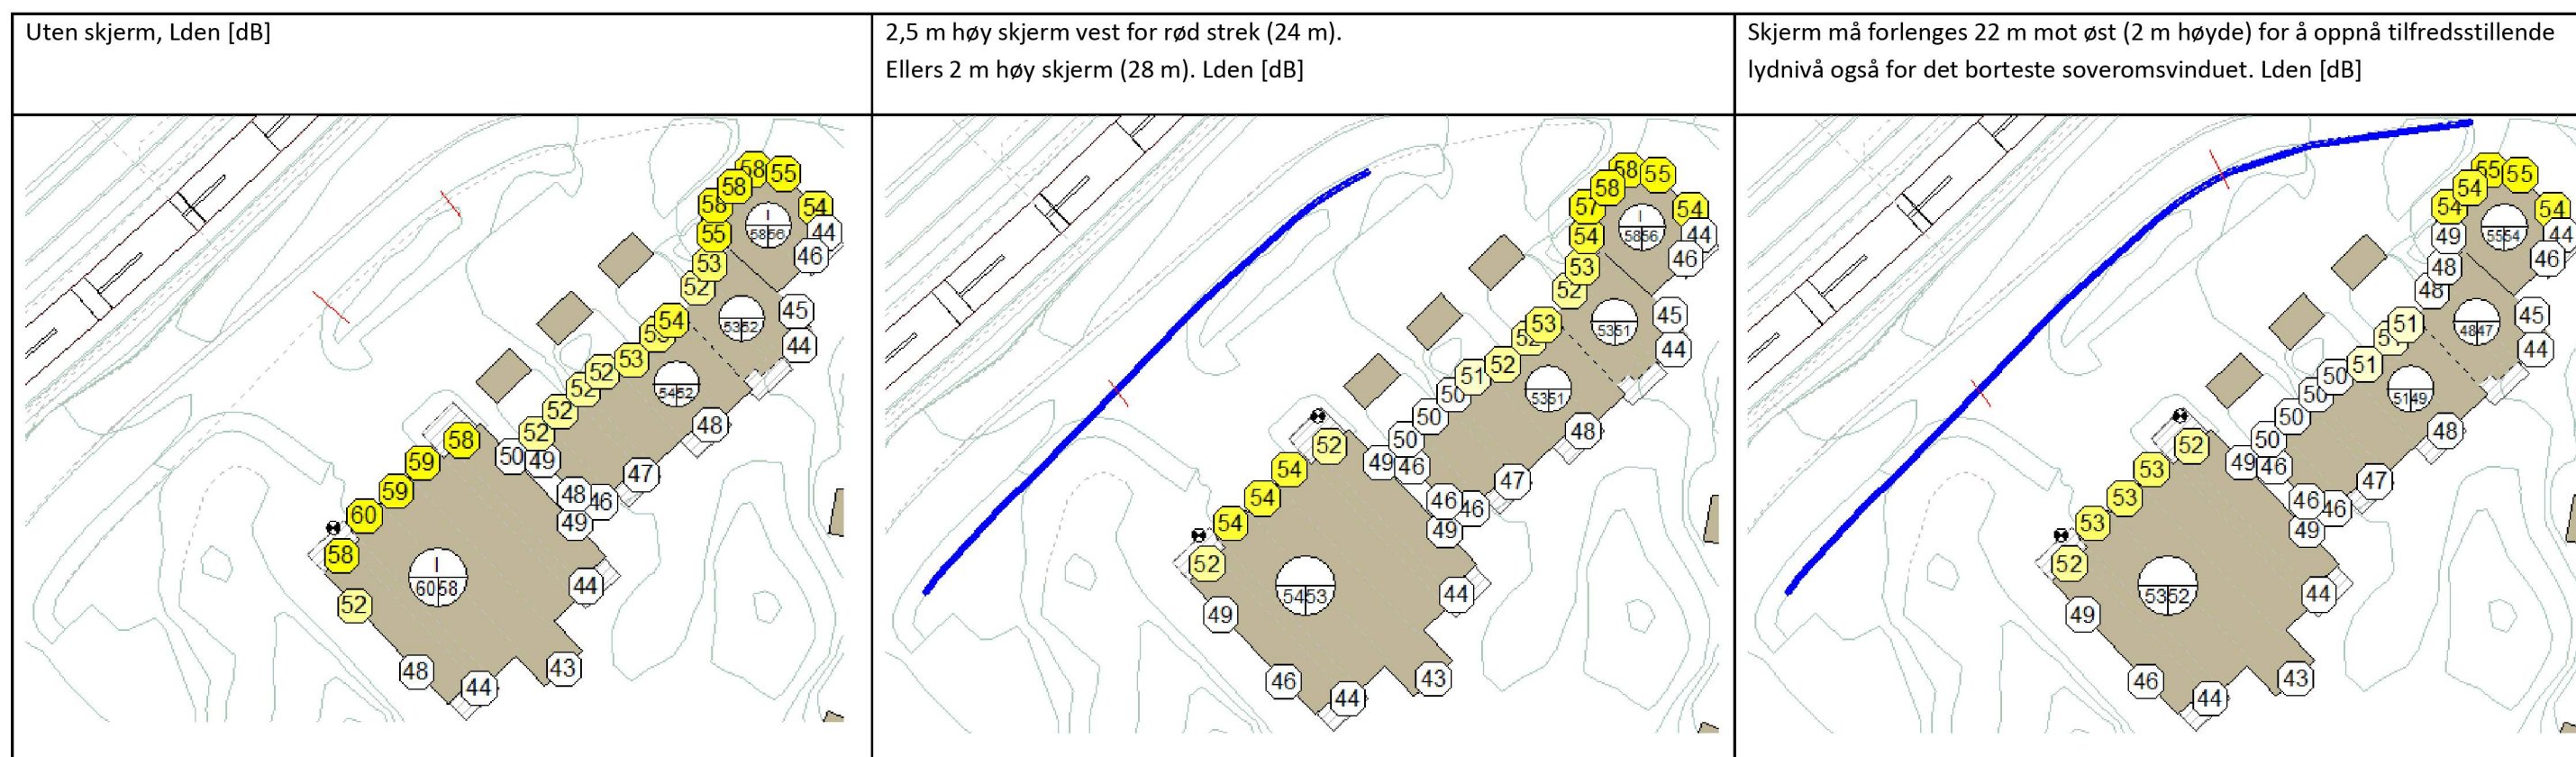

Mvh,

TOVE HOLMEFJORD

Avdelingsleder Miljø- og spesialrådgivning, Vest

(+47) 91 58 38 92 | tove.holmefjord@multiconsult.no

www.multiconsult.no

Multiconsult