

Nabovarsel

Naboer som blir varslet skal beholde et eksemplar av denne.
Et eksemplar sendes også til kommunen sammen med bygesøknaden

Jeg har planer om å:

- Bygge tilbygg Rive tilbygg Bruksending
 Bygge frittliggende bygning Rive frittliggende bygning Annet (kun etter avtale med kommunen)

Beskrivelse av hva som jeg skal gjøre:

Det skal bygges frittstående garasje på en etasje og 25,2m², der deler av garasjen blir stående utenfor byggegrensa mot fylkesvei.

Eiendommen jeg skal gjøre noe på:

Adresse: Kaldalen 2	Gårdsnr: 239	Bruksnr: 119
Postnr/sted: 5993 Ostereidet	Festenr:	Seksjonsnr:
Kommune: Lindås		

Plan(er) som gjelder for eiendommen:

- Kommuneplanen Reguleringsplan Andre plan(er)

Navn/nummer på planen(e): Eknes ytre del av GNR 239 BRN 2 m. fl

Jeg trenger ikke dispensasjon eller andre tillatelser

Jeg trenger dispensasjon eller andre tillatelser fra følgende regler/bestemmelser:

byggegrense mot fylkesvei

Jeg har lagt ved:

- Snittegning før og etter Fasadetegninger før og etter Situasjonskart som viser hvor jeg skal bygge/rive

Andre vedlegg (f. eks søknad om dispensasjon): Dispensasjonssøknad og skisse garasje

Som nabo har du rett til å komme med merknader innen 14 dager

Om du ikke har merknader er det til stor hjelp om du gir meg beskjed, så slipper jeg å vente 14 dager.

Du kan kontakte meg på adressen under hvis du har spørsmål, merknader eller samtykker til bygeplanene

Navn: Tonje Ekne Reikerås	E-post: ter@eknes.no
Adresse: Kaldalen 2	Postnr/sted: 5993 Ostereidet

Hilsen

Dato: 11/7-19

Underskrift: Tonje Ekne Reikerås

Til kommune: Lindås

Til vegavdelinga

SØKNAD OM DISPENSASJON FRÅ BYGGEgrense

Arbeida på eigedomen kan ikkje settast i gang før løyve frå kommunen er gjeve.

Tiltakshavar Tonje Eknes Reikeras	Tlf. 95724034
Ansvarleg søker/utførande Tonje Eknes Reikeras	Tlf. 95724034
Byggeplassadresse Kaldalen 2	Gnr./bnr 239 / 119
Vegstrekning Eida vegen	Stad Eknes
Tiltaket ligg i område med reguleringsplan Nei <input type="checkbox"/> (Søknaden vert handsama hjå vegmynde). Ja <input checked="" type="checkbox"/> Namn på planen: Eknes Ytre (Søknaden vert handsama hjå Byggesak).	

Søknad om dispensasjon frå byggegrensa langs communal veg.

- Det vert søkt om dispensasjon frå byggegrense som er 15 m frå midt communal veg.
- Det vert søkt om dispensasjon frå byggegrense som er 7 m frå vegkant på regulert veg
- Vedlagt følgjer grunngjeving for særleg grunn i samsvar med PBL§19-1.
- Naboar er varsle om at det er søkt om dispensasjon.
- Vedlagt følgjer vedlagt kart/skisse i målestokk 1:500, med påteikna målsett tiltak, som viser avkørsle.

Kva tiltak dispensasjonen gjeld (garasje, tilbygg m.v.).	Garasje ..
Minste avstand frå planlagt bygg - til nabogrense mot veg	7 m
Minste avstand frå planlagt bygg - til midt communal veg	11 m

Signatur

Eg er kjend med at vanlege fristar for handsaming ikkje gjeld før løyve til avkøring er avklart.

Dato: 11/7-19	Tiltakshavar Tonje Eknes Reikeras
---------------	-----------------------------------

Søknad motteke hos kommunens vegmynde, Dato

- Uttale Søknad godkjent Søknad avslått

Merknader/vilkår

- Det skal være mogeleg å snu på eige grunn.
- Plassering av tiltaket må ikkje hindre sikt for andre trafikktilhøve på staden.
- Tiltaket må plasserast slik at krav til sikt for eigen avkøring vert teke vare på.
- Tiltaket må plasserast _____ m frå ledningstracé.
- Tiltaket må plasserast _____ m frå midt communal veg.
- Anna:

Kommunens vegmynde Dato.....sign.

Søknad om dispensasjon fra byggegrense mot fylkesvei.

Søker herved om dispensasjon fra byggegrense mot veg satt i reguleringsplan for Eknes Ytre for GBNR 239/119, Lindås kommune for oppføring av garasje på 25,2m²

Jeg ser ikke at garasjen har noen negativ konsekvens for det byggegrensa er ment i å ivareta då garasjen ligger på et annet platå enn veien og kommer ikke på noen måte til å ta sikt. Se vedlagt situasjonsplan.



Fastsatt byggegrense tar store deler av tomten og det er ikke mulig å plassere en garasje uten å komme i konflikt med den.

Slik som jeg har forstått er garasjen av en størrelse som er unntatt søknadsplikt så sant dispensasjon fra byggegrense blir gitt.


Garasjen er forholdsvis liten og plassert slik at det er mulig å snu på tomten og det er plass til en bil fremfor garasjen.

Se vedlagt situasjonskart med inn tegnet garasje med mål mot kommune og fylkesvei.

Mvh Tonje Eknes Reikerås

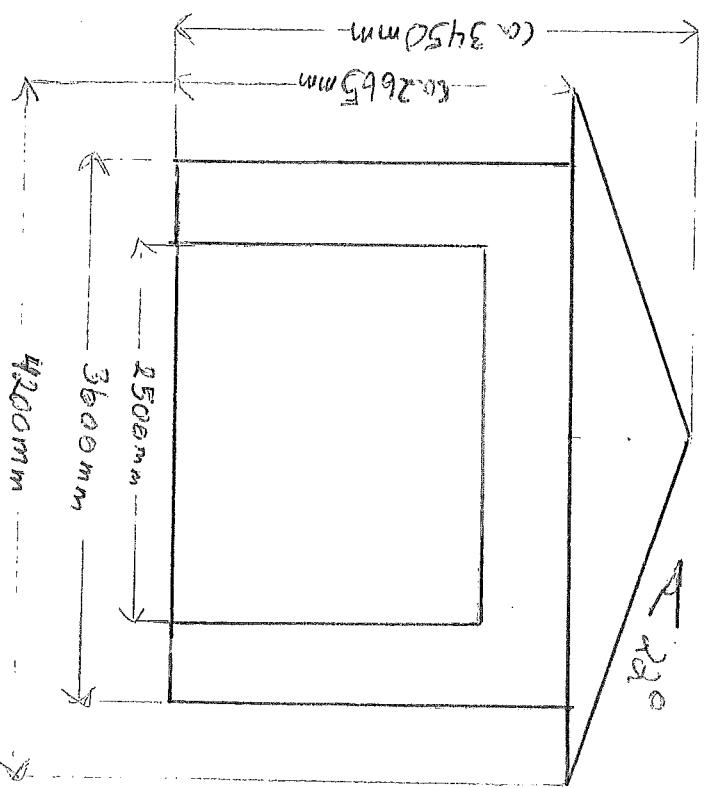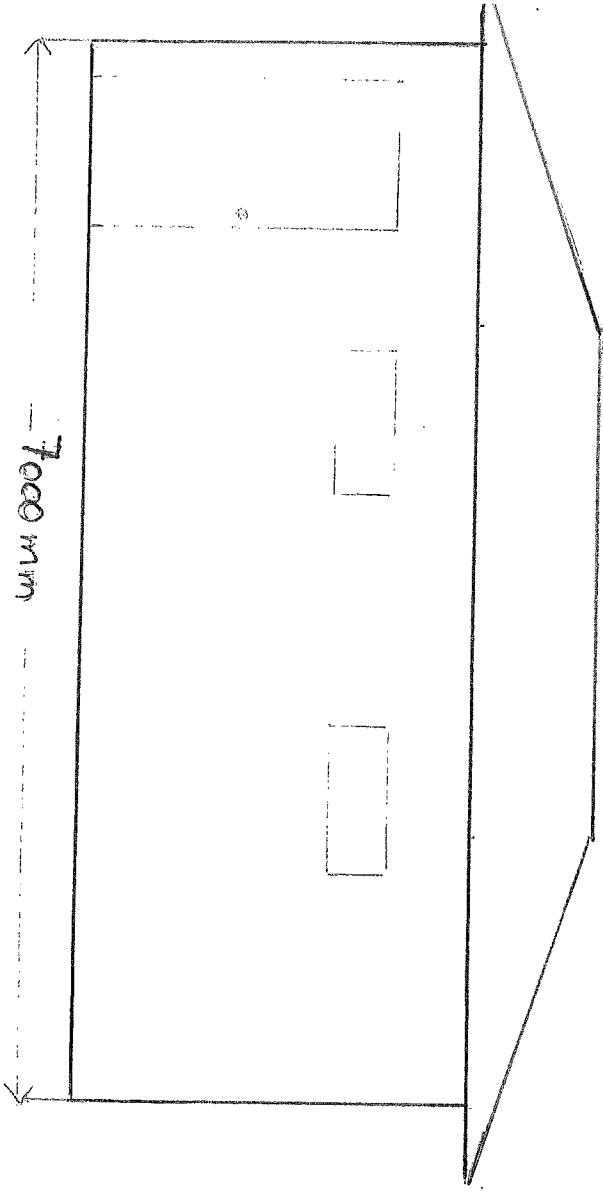

PARKERING/SNUREAL

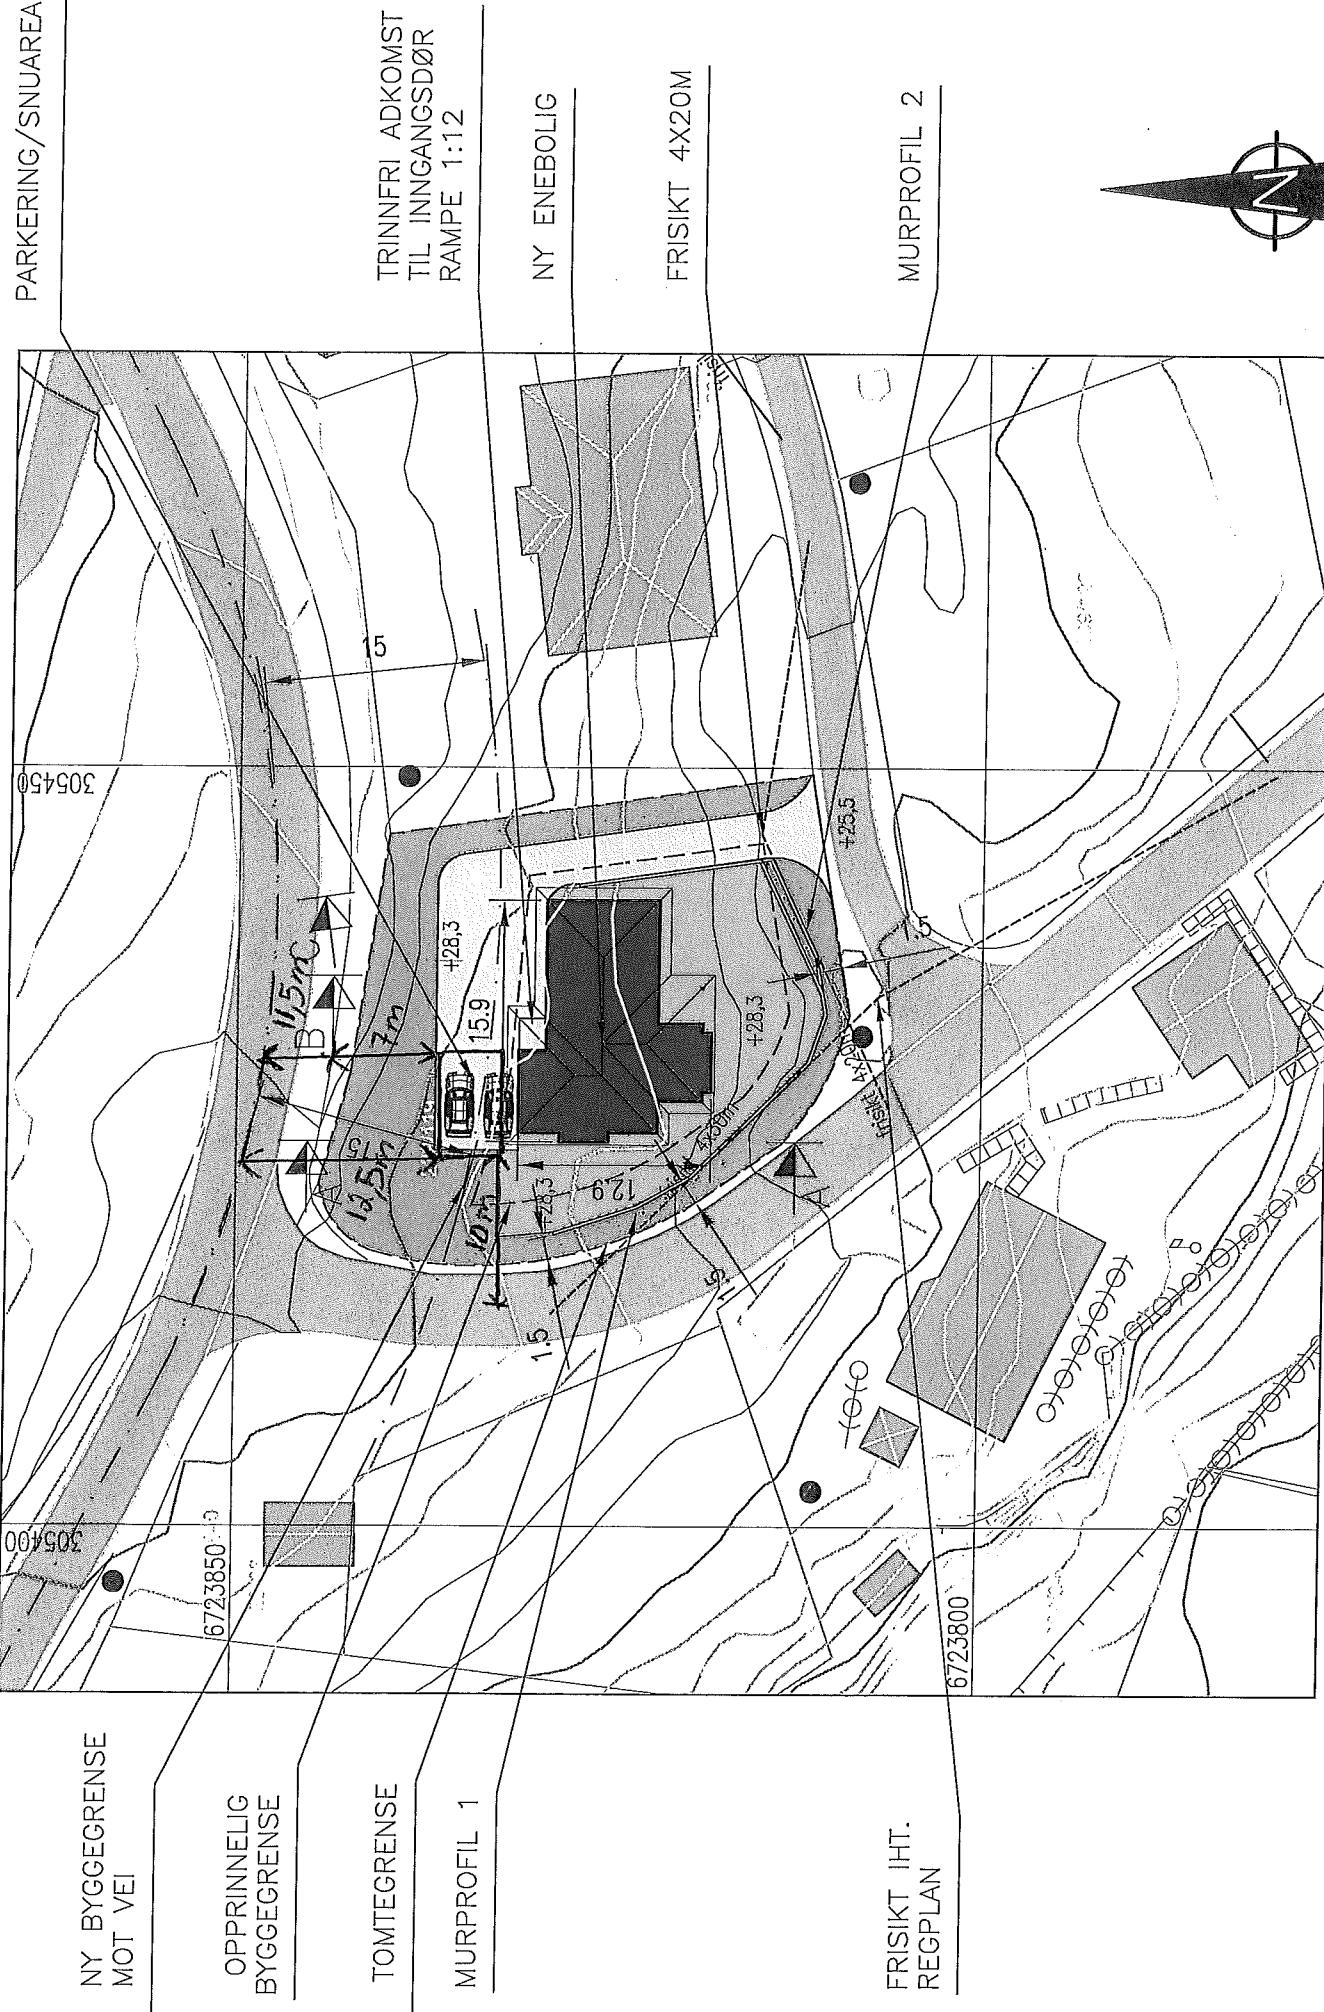

SITUASJONSPLAN
FOR TERRENGPROFILER OG MURPROFILER SE TEKN.
GNR. 239 BNR. 119, EKNES, 5993 ØSTEREIDET, LINDÅS KOMMUNE
01712123A06, 07 OG 08.

OK GULV: KOTE 28,5

NOTE!	ACCORDING TO INTERNATIONAL LAWS, THIS DRAWING IS THE PROPERTY OF ARKOCONSULT AS. THE DRAWING CAN NOT BE USED, MADE PUBLIC OR HANDED OVER TO A THIRD PART WITHOUT OUR WRITTEN CONSENT. ANY INFRINGEMENT WILL LEAD TO LEGAL PROCEEDINGS.
DATE/SIGN	05.02.15/PKT
REV. DESCRIPTION	ENDRING HUSPLASSERING, MURER
C	KONTROLL BYGGEGRENSE
D	TERRENGPROFIL C-C
E	TERRENGPROFIL C-C
F	TERRENGPROFIL C-C
G	KONTROLL BYGGEGRENSE
H	26.05.15/LAH
I	02.08.16/PKT
J	26.05.15/PKT
K	05.02.15/PKT
L	REV. DESCRIPTION
M	NY ENEBOLIG, EKNES, 239/119
N	TOTLANDSDAL BYGG AS
O	PROJECT NO.: 2012123
P	DRAWING NO.: 0171223A05
Q	ARKOCONSULT
R	ARKOCONSULT AS, Postboks 103, 5291 Valest.f. Tel.: 56390003 - Fax.: 56191130 - Mob.: 93241511 Mail: post@arkoconsult.no - Org.nr.: 997089782 MVA