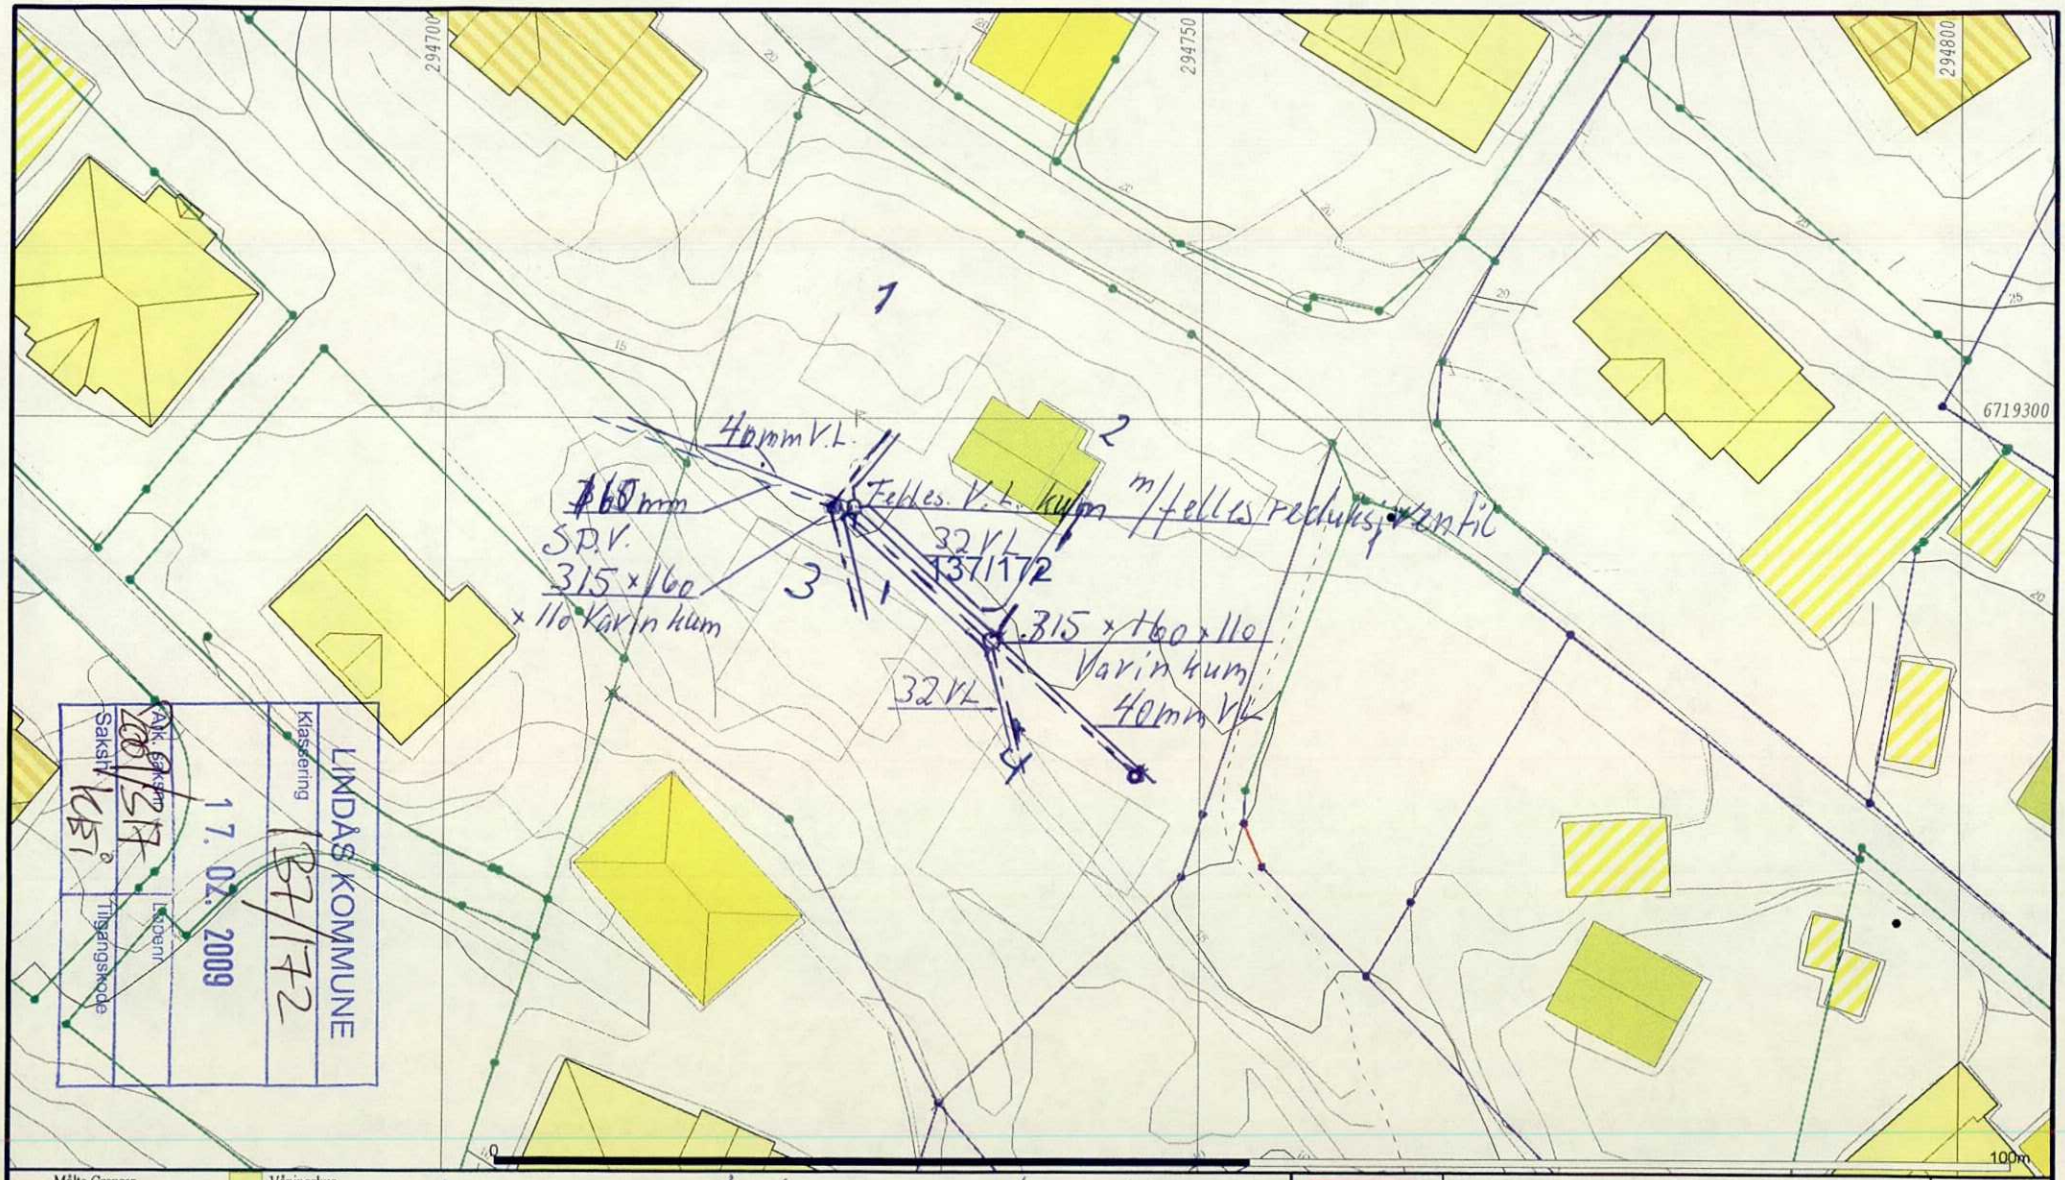


Målte Grenser
Registrerte Grenser
Udefinert grenser
Terrengmålte grense
Konstruert grensepunkt
Bolig
Bustad m/leilighet
Våningshus
Større bustader
Hytte/feriehus
Garasje/uthus
Industri/lager
Andre bygg

Utvendige ledninger for 4 stk. eneboliger for Sjøkanten eiendom A/S.

11/2 09 Sigmund Skrämestö

Beliggenhet og høyder må oppfattes som orienterende.

Lindås kommune
Geodata avdeling

Dato: 2009.01.30
Sign: eir

Gnr. 137 bnr. 172

N

Målestokk
1:500