


**Fra:** Knut Bjørnevoll  
**Sendt:** onsdag 8. mai 2019 10:06  
**Til:** 'olav.m.steinsland@bkkfiber.no'  
**Emne:** Kommunedelplan  
**Vedlegg:** KDP Lindåsosane Plankart 251115.pdf; 123-59\_Kart.pdf; 123-59\_KDP.pdf; KDP Lindåsosane Føresegner 020915.pdf

Hei

Eg har lagt på ca mål frå lysstolpen ut parallelt med flytebrygga til enden, for å sjå kor mykje de kan forlenga eksisterande flytebrygge  
innafor planområdet. Alle tiltak i strandsona på land og i sjø må ha dispensasjon frå byggeforbodet i strandsona når ikkje planen har spesifikke byggegrenser.

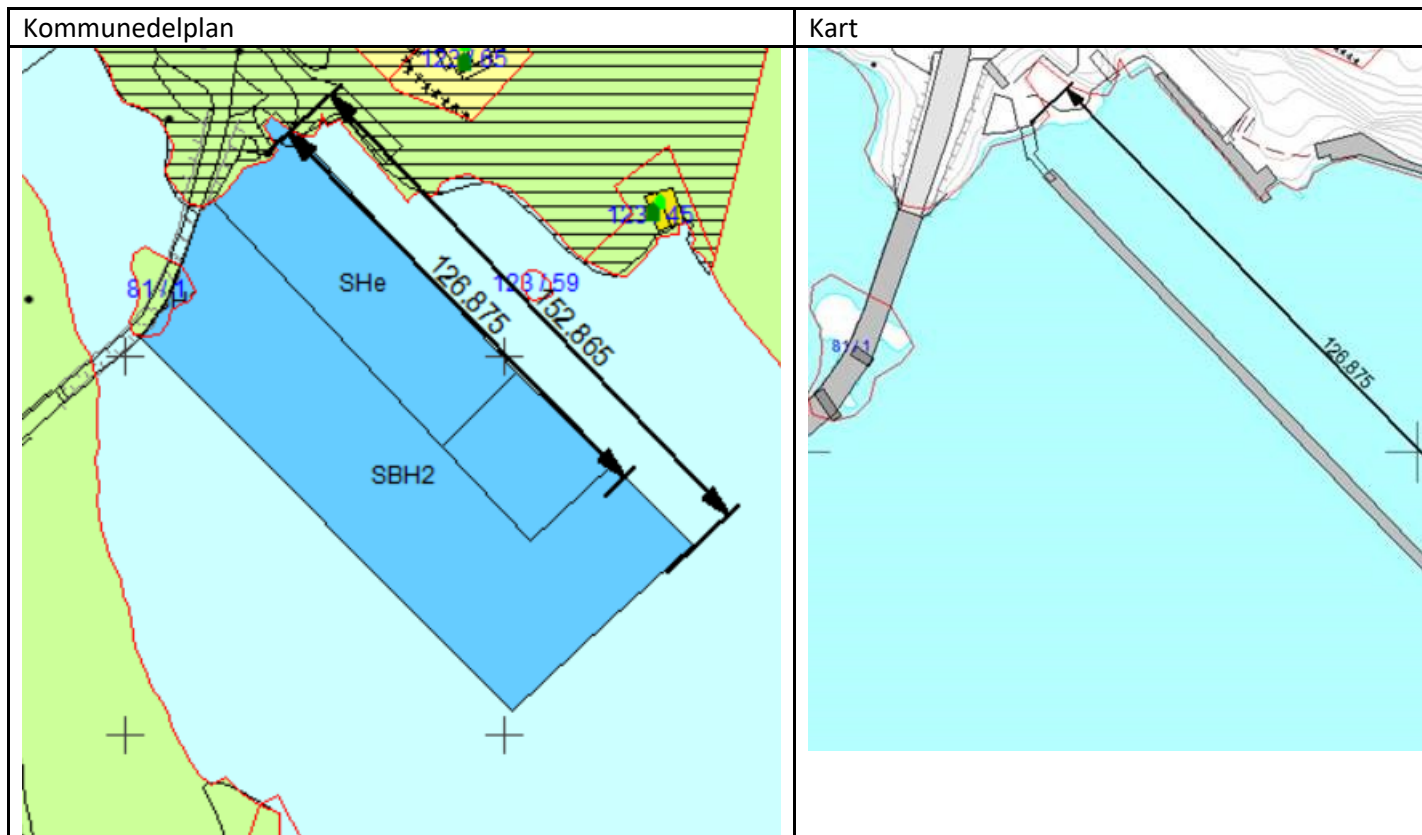

Med helsing

**Knut Bjørnevoll | sakshandsamar byggesak**

E-post: [KBJ@lindas.kommune.no](mailto:KBJ@lindas.kommune.no) | Telefon: +47 48208870

Kundesenter: +47 56 37 50 00 | Heimeside: [www.lindas.kommune.no](http://www.lindas.kommune.no)



[postmottak@lindas.kommune.no](mailto:postmottak@lindas.kommune.no) for innsending av søknadsdokument

