



Kjersti og Geir Atle Hindenes
Hindenesvegen 832
5993 OSTEREIDET

Referanser:
Dykkar:
Vår: 19/1036 - 19/23889

Saksbehandlar:
Ingrid Bjørge Pedersen
Ingrid.Bjorge.Pedersen@lindas.kommune.no

Dato:
02.10.2019

Løyve til frådeling av ny grunneigedom - gbnr 21/1 Hindenes ytre

Administrativt vedtak: **Saknr: 456/19**

Heimelshavar:

Søkjar: Kjersti og Geir Atle Hindenes

Søknadstype: Søknad om oppretting av ny grunneigedom, jf. plan- og bygningslova (tbl.) § 26-1, jf. §§ 20-1, bokstav m og 20-2, jf. § 20-4, bokstav d.


Saksutgreiing

Tiltak

Saka gjeld søknad om oppretting av ny grunneigedom ved frådeling av om lag 2000 m² frå gbnr. 21/1.

Det er skissert ei tilkomstveg på innsendte situasjonskart og det ligg føre løyve til utvida bruk av eksisterande avkjørsle inn på offentleg veg i vedtak datert 26.04.2019.

Det vert elles vist til søknad motteken 27.03.2019 og supplert 24.07.2019.

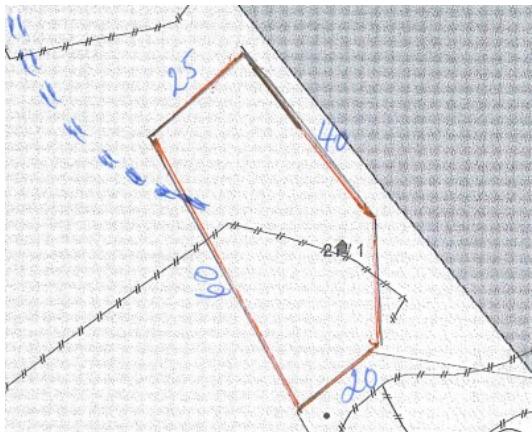

Planstatus



Eigedomen ligg i uregulert område innafor det som i kommuneplanen sin arealdel er definert som LNF spreidd bustad.

Dispensasjon

Eigedomen ligg innafor 100-metersbelte mot sjø. Det var opphavleg vurdert at det var naudsynt å søkja dispensasjon i frå byggje- og deleforbodet mot sjø jf. plan- og bygningslova § 1-8. Etter ny vurdering er avklart at det ligg ei juridisk byggjelinje mot sjø i føremålgrensa for LNF-spredd området. Det er difor ikkje naudsynt med dispensasjon i denne saka.

Nabovarsel

Tiltaket er nabovarsla i samsvar med pbl. § 21-3. Det ligg ikkje føre merknader frå nabo.

Plassering

Plassering av tiltaket er synt i situasjonsplan datert 27.03.2019.

Vatn og avløp (VA)

Det ligg føre stadfesting på at omsøkte eigedom får knytta seg til eksisterande avlaupsleidning til sjø og nytt eksterende borehol for vatn.

Tilkomst, avkørsle og parkering

Avkørsle til offentleg veg er godkjent av vegstyresmakta i sak 19/1037 vedtak datert 26.04.2019.

Det ligg føre avtale om vegrett over gbnr.21/1 av 25.04.20119 på sak 19/1037.

Eigedomen er sikra lovleg tilkomst til offentlig veg via privat veg i samsvar med pbl. § 27-4.

Flaum, skred og andre natur- og miljøtilhøve

Søkjær har erklært at tiltaket ikkje skal plasserast i eit område der det er fare for flaum, skred eller andre natur- og miljøtilhøve som krev særskilte undersøkingar eller tiltak. Kommunen legg denne vurderinga til grunn for vedtaket.

VURDERING:

Naturmangfaldlova

Kommunen har vurdert prinsippa i § 8 – 12 i naturmangfaldslova. Ein har mellom anna sjekka det aktuelle arealet i www.naturbase.no og www.artsdatabanken.no og nytt rettleiing frå Fylkesmannen.

Kommunen finn ikkje at tiltaket vil kome i konflikt med naturmangfaldslova.

Vurdering av pbl § 26-1

Oppretting eller endring grunneigedom er eit søknadspliktig tiltak etter pbl § 20-2, jf pbl § 20-1 første ledd bokstav m). Det føl vidare av pbl § 26-1 at oppretting/endring av eigedom ikkje må skje på ein slik måte at det oppstår forhold i strid med lova, forskrift, vedtekt eller plan, eller slik at det vert oppretta tomtar som ikkje er eigna til bebyggelse på grunn av storleik, form eller plassering.

Arealet er i dag sett av til LNF-spreidd bustad. I jordlovshandsaminga er det lagt vekt på at det vil vere betre å skilje i frå ei ny bustadtomt som omsøkt framfor å trekke denne opp mot vegen der terrenget ligg betre til rette for landbruksdrift.

Det vil krevje noko terrengeingrep for å tilrettelegge for bygging på denne eigedomen, men det er samstundes vurdert som eit betre alternativ enn å redusere eit betre eigna landbruksareal.

Plassering

Tiltaket vert godkjent plassert slik det er synt i situasjonsplan datert 27.03.2019.

Konklusjon

Kommunen gjev løyve til oppretting av ny grunneigedom på om lag 2000 m² frå gbnr.21/1.

VEDTAK

Med heimel i plan- og bygningslova § 26-1, jf. §§ 20-1, bokstav m, 20-2 og 20-4, bokstav d vert det gjeve løyve til oppretting av ny grunneigedom på om lag 2000 m² frå gbnr.21/1 på følgande vilkår:

- Tiltaket skal plasserast som synt i situasjonsplan datert 27.03.2019, jf. pbl. § 29-4.
- Nøyaktig storleik på areal vert klarlagt i samband med gjennomføring av oppmålingsforretning etter matrikkellova.
- Eventuell rett til å føre vass- og avlaupsleidningar over andre sin grunn må tinglysast, jf. plan- og bygningslova §§ 27-1 og 27-2.
- Eventuell vegrett over andre sin grunn må tinglysast, jf. pbl. § 27-4, 1. ledd.

Løyvet fell vekk dersom det ikkje er gjennomført oppmålingsforretning etter lov om egedomsregistrering innan 3 år etter at løyvet er gjeve, eller dersom matrikkelføring vil vere i strid med lov om egedomsregistrering jf. pbl § 21-9.

Mynde

Saka er handsama og avgjort administrativt i medhald av delegert mynde, jf. kommunelova § 23 nr. 4 og gjeldande delegeringsreglement.

Klage

Vedtaket er eit enkeltvedtak etter reglane i lov om offentleg forvaltning (fvl). Vedtaket kan klagast på til kommunen, jf. fvl. §§ 28-36. Klagefristen er 3 veker frå melding om vedtak er motteke. Det er nok at klagen er postlagt innan fristen går ut. Klagen skal sendast skriftleg til kommunen. I klagen skal det gå fram kva det vert klaga på i vedtaket, og kva endringar ein ønskjer. Klagen skal grunngjenvæsst.

Før det kan reisast søksmål om vedtaket er gyldig eller krav om erstatning, må høve til å klage på vedtaket vere nytta fullt ut, jf. fvl. § 27b.

Ansvar

Om søknaden er i strid med offentlege føresegner gjeld føreseggnene føre løyvet. Vedtak etter plan- og bygningslova inneber ikkje avgjerd i privatrettslege tilhøve, jf. pbl. § 21-6.

Oppmåling

Saka vert oversend Geodata avdelinga. Sakshandsamingsfrist er 16 veker, jf. matrikkelforskrifta § 18. Fristen vert forlenga med den tida som går med til tinglysing og eventuell suppling av opplysingar frå rekvirenten. Kommunestyret har vedteke at tida 01.12-31.03. er vintersesong. Kommunen og rekvirenten kan avtale lengre frist, men ikkje lengre enn 2 år, jf. matrikkellova § 35.

Til orientering

Ved all vidare kontakt i denne saka, ver venleg og referer til saknr.

Med helsing

Siril Sylta
avdelingsleiar

Ingrid Bjørge Pedersen
rådgjevar

Dette dokumentet er elektronisk godkjent og har difor ingen signatur.

Mottakarar:

Kjersti og Geir Atle Hindenes

Hindenesvegen
832

5993

OSTEREIDET