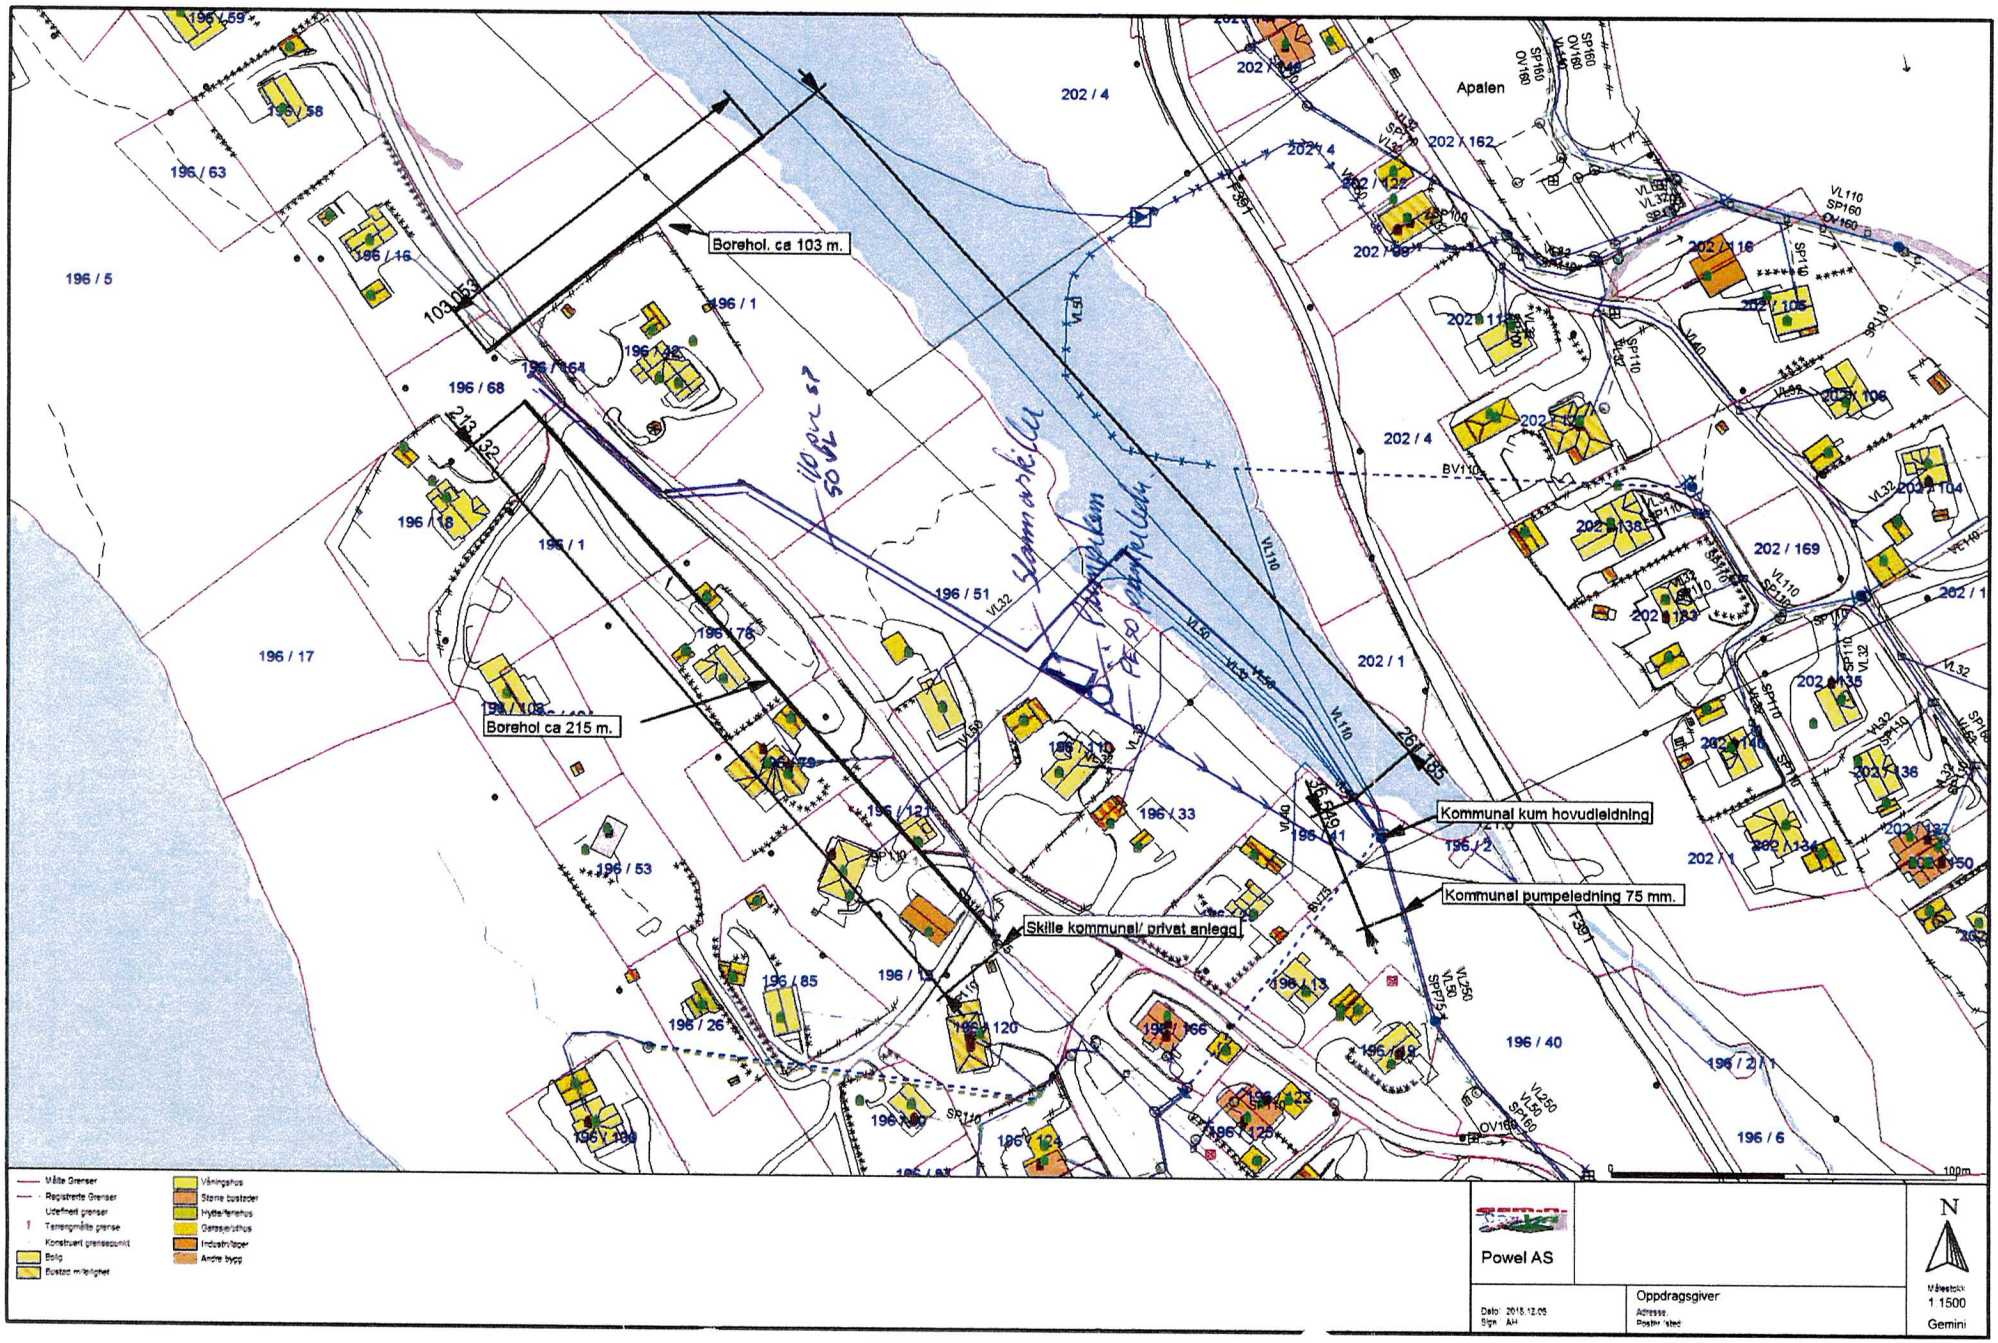
Borehol. ca 103 m.
Borehol ca 215 m.
Kommunal kum hovudleidning
Kommunal pumpeledning 75 mm.
Skille kommunal/ privat anlegg
Apalen
110 gr 50 PE
Måte Grenser
Registrerte Grenser
Udefinert grenser
Tenkt grensepunkt
Konstruert grensepunkt
Bolig
Bustad m/leilighet
Våningshus
Større bustader
Hytte/fritidshus
Garasje/uthus
Industri/lager
Andre bygg
100m
Powel AS
Oppdragsgiver
Adresse
Poststed
Dato: 2018.12.05
Sign: AH
Målestokk
1:1500
Gemini
N