


2

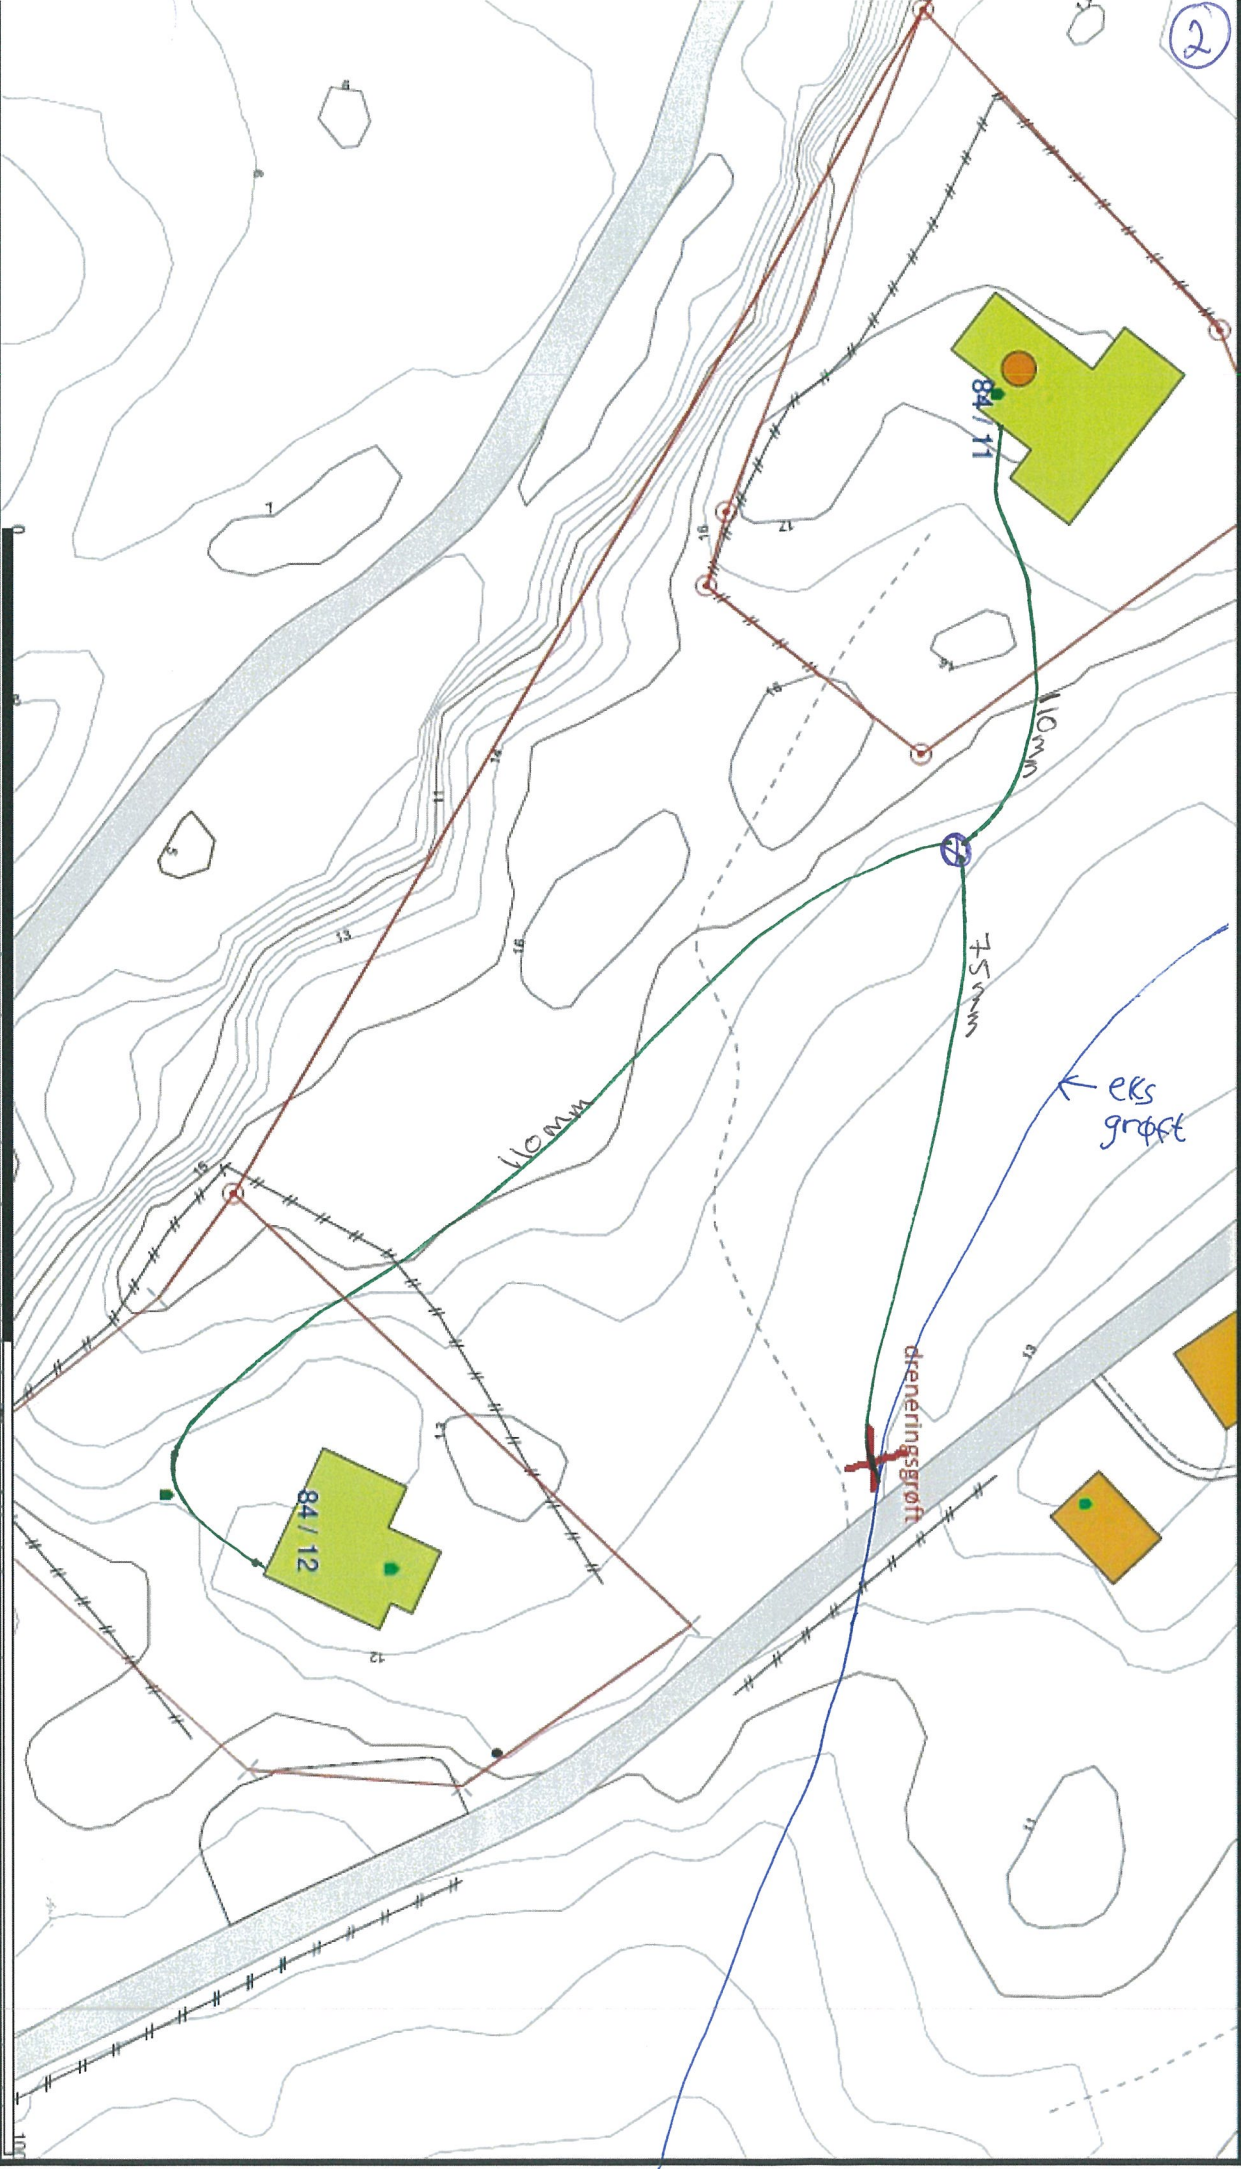

- Miljø Grenser
- Registrerte Grenser
- Udefinert grenser
- Terrenglinje grense
- Konstruert grensepunkt
- Bolig
- Busetad m/leilighet

- Våningshus
- Slåtte busetader
- Hytte/feriehuis
- Garasjeuthus
- Indusri/lager
- Andre bygge

Belleggenhet og høyder må oppfattes som orienterende.




Stendal WS AS
 Blombakken 1 - 5911 ALVERSIUND
 E-post: sten-ws@online.no
 Org.nr. 980 636 100



Lindås kommune
 VA-avdeling

Gbnr 84, 11 og 12

Date: 2014.06.10
 AH

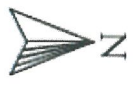

Målestokk
 1:500