

— Målte Grenser	Større bustader
- Registrerte Grenser	Hytte/ferielus
Udefinert grenser	Garasje/uthus
Terrengmålte grense	Industri/lager
Konstruert grensepunkt	Andre bygg
Bolig	
Bustad m/leilighet	
Våningshus	



Lindås kommune
Geodata avdeling




Dato: 2014.09.22
Sign: liei

Gnr 121 bnr 1

Målestokk
1:1000

Beliggenhet og høyder må oppfattes som orienterende.

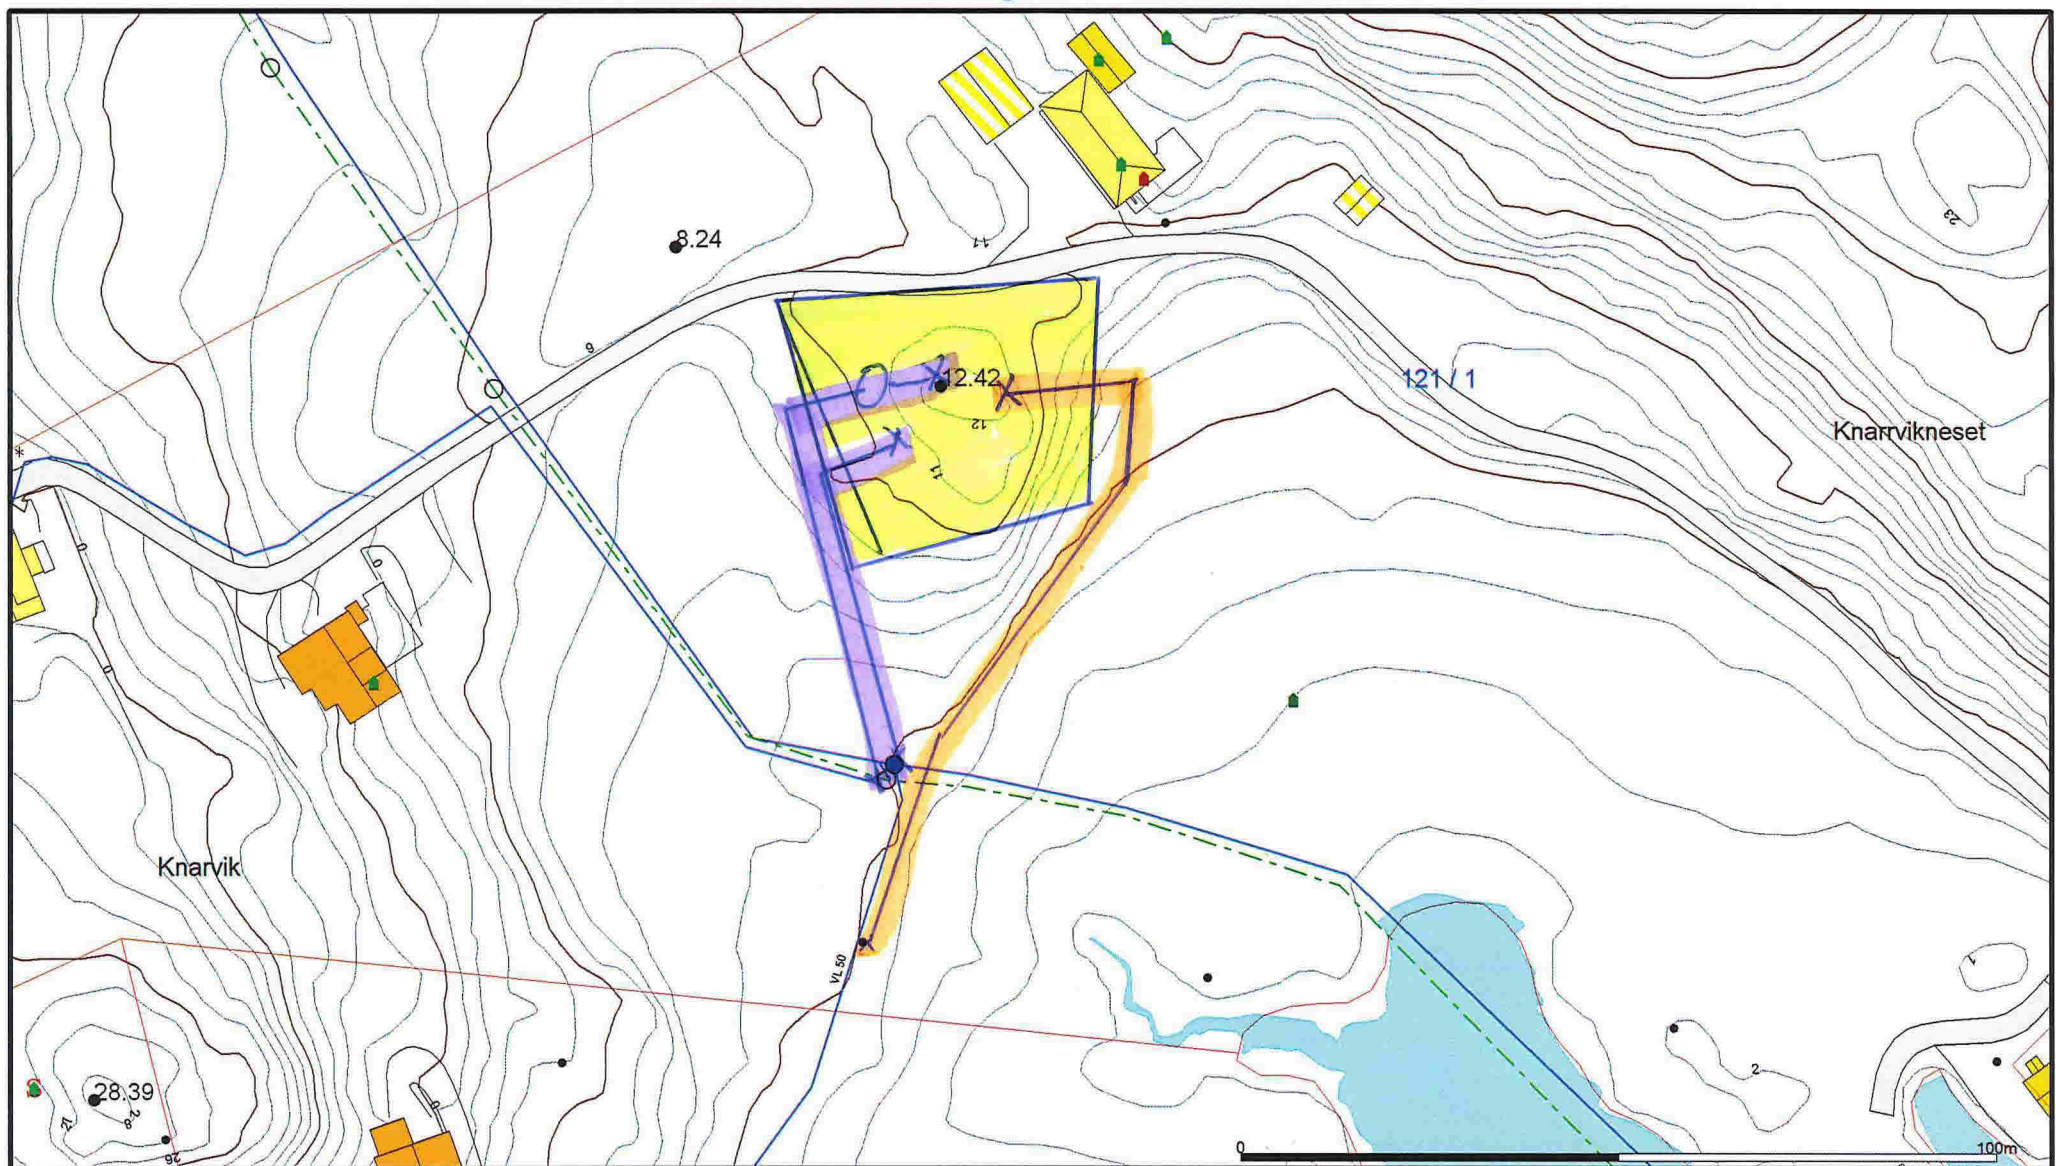

- | | | |
|--------------------------|------------------------|-----------------|
| - Avlop felles | Udefinert grenser | Hytte/feriehuis |
| - Drensledning | Terrengmålte grense | Garasje/uthus |
| - Overvann | Konstruert grensepunkt | Industri/lager |
| → Pumpeledning spillvann | Bolig | Andre bygg |
| → Pumpeledning vann | Bustad m/leilighet | |
| - Spillvann | Våningshus | |
| - Vannledning | Storre bustader | |

Beliggenhet og høyder må oppfattes som orienterende.



Lindås kommune
VVA-avdeling



Dato: 2014.09.29
Sign: liat

Knarvikgarden 69

Målestokk
1:1000

B: 2-3