


Eikange

6723750

6723700

214 / 1-

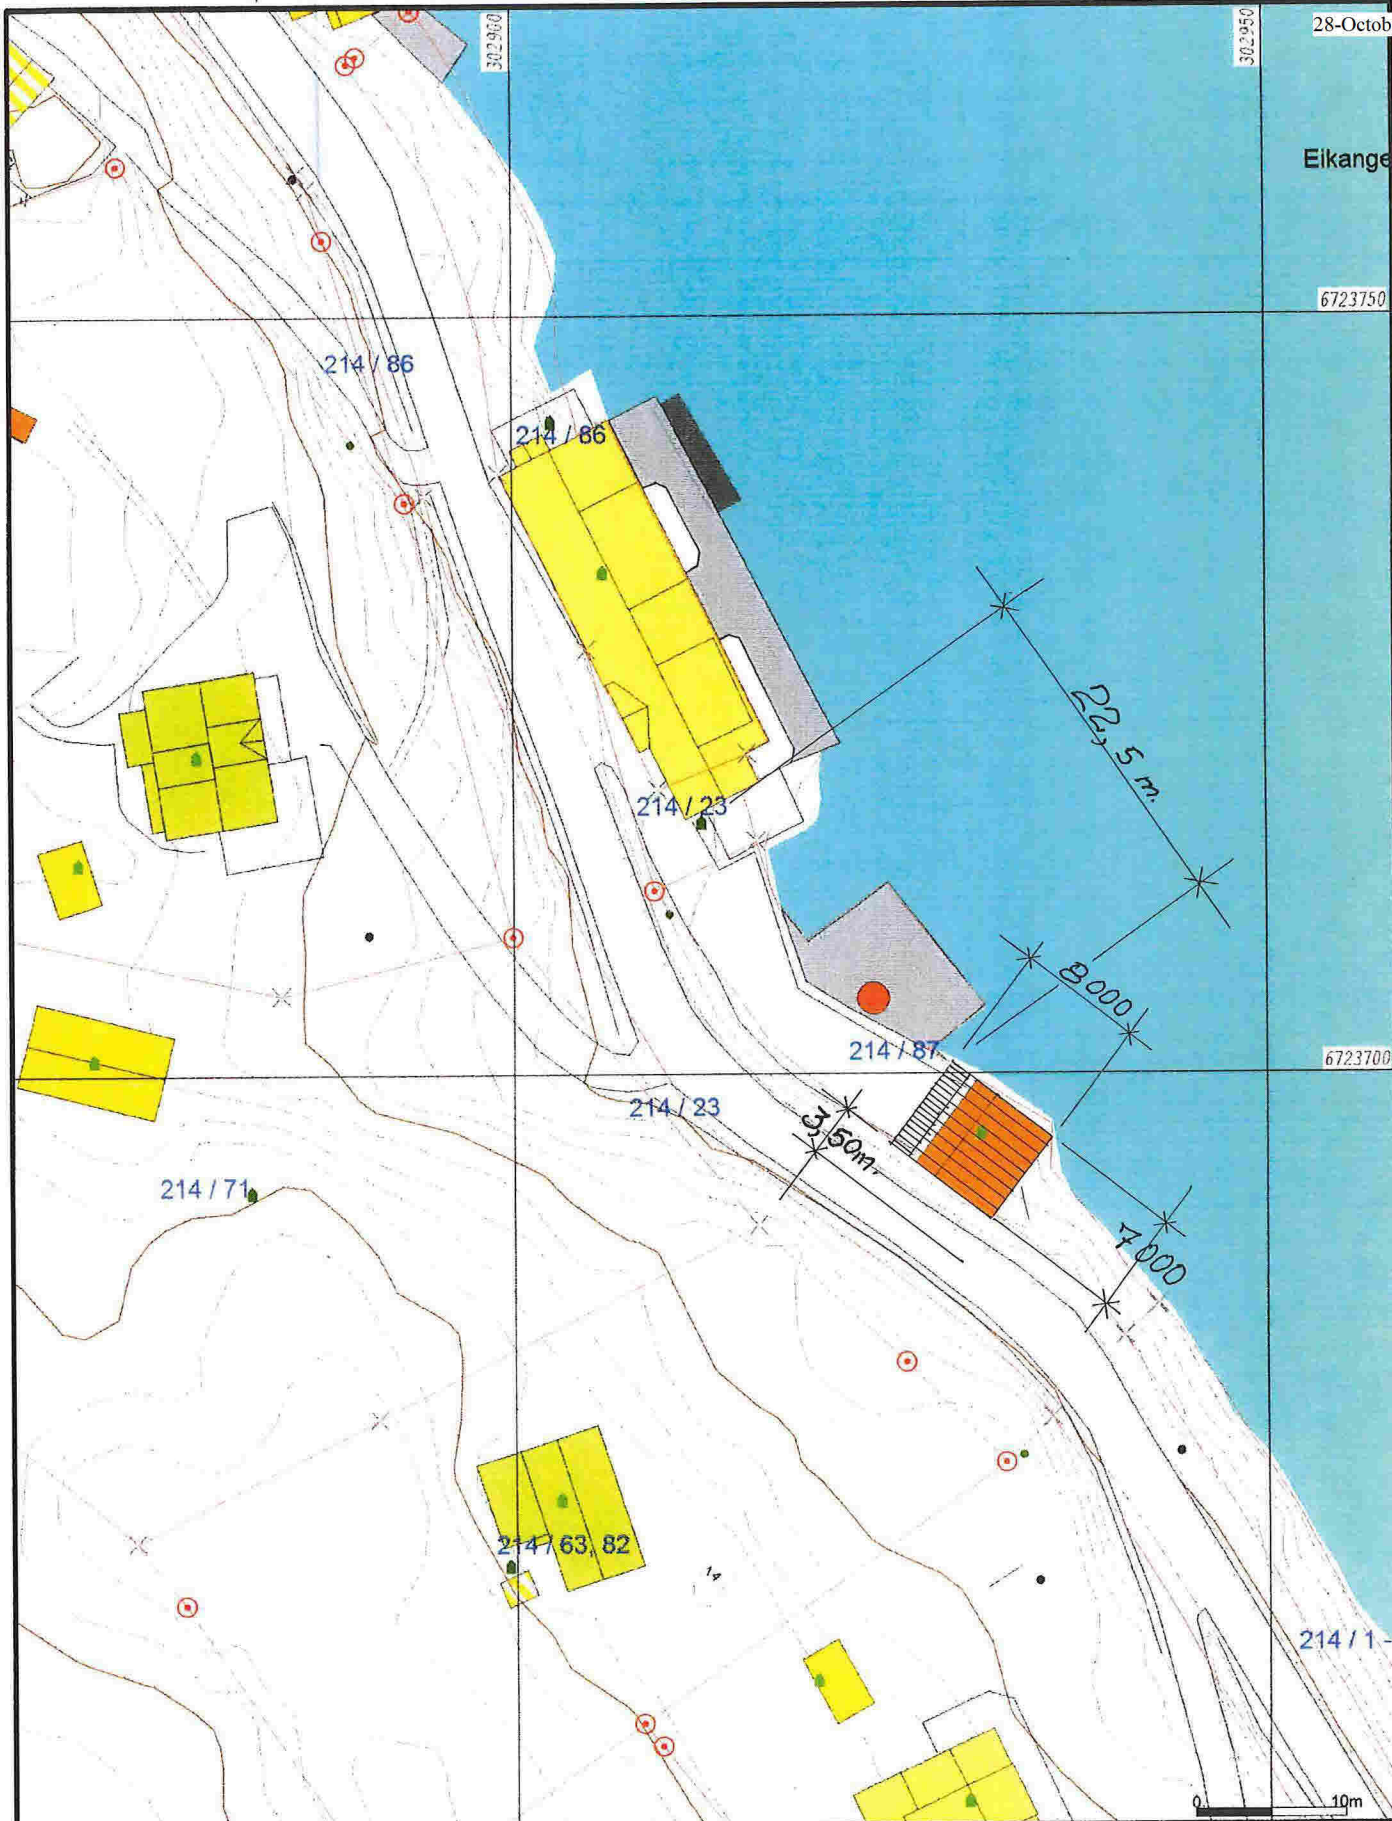

100%

- Målte Grenser
- Registrerte Grenser
- Udefinert grenser
- Terengmålte grense
- Konstruert greusepunkt
- Bolig
- Bustad m/leilighet
- Våningsbus
- Storre bustader
- Hytte/feriehus
- Garasje/utbus
- Industri/lager
- Andre bygg



Lindås kommune
Geodata avdeling



Dato: 2014.08.04
Sign: liei

Gnr 214 bnr 87

Målestokk
1:500

Beliggenhet og høyder må oppfattes som orienterende.



- 7= 644 cm