

Lindås kommune
Kvernhusmyrane 20

5914 ISDALSTØ

Vår referanse:
koa

Dato:
14. august 2019

DERES REF: 063/19 – MERKNADER TIL FORSLAG TIL NY KOMMUNEDELPLAN FOR KNARVIK – ALVERSUND, PLAN-ID: 1263-2201701

1. Innledning


Det vises til forslag til ny kommunedelplan for Knarvik – Alversund, plan-ID: 1263-2201701, som er lagt ut på høring.

På vegne av Liv Ones Aase gnr. 137, bnr.266 inngis merknad til forslaget.

2. Kyststien


2.1. Foreslått trasé

I rapporten «*Forstudie Kyststi*», datert 19.11.2018 og utarbeidet av Asplan Viak på oppdrag fra Lindås kommune, ligger eiendommen gnr. 137, bnr. 266 i delstrekning 5. Se kartutsnitt nedenfor, hvor den øvre traseen er omtalt som fase 1 (heltrukket linje strekker seg over eksisterende veiareal, mens stiplet linje må opparbeides), og nedre trasé er omtalt som fase 3. Den nedre strekningen er ikke etablert i dag, men er foreslått opparbeidet.

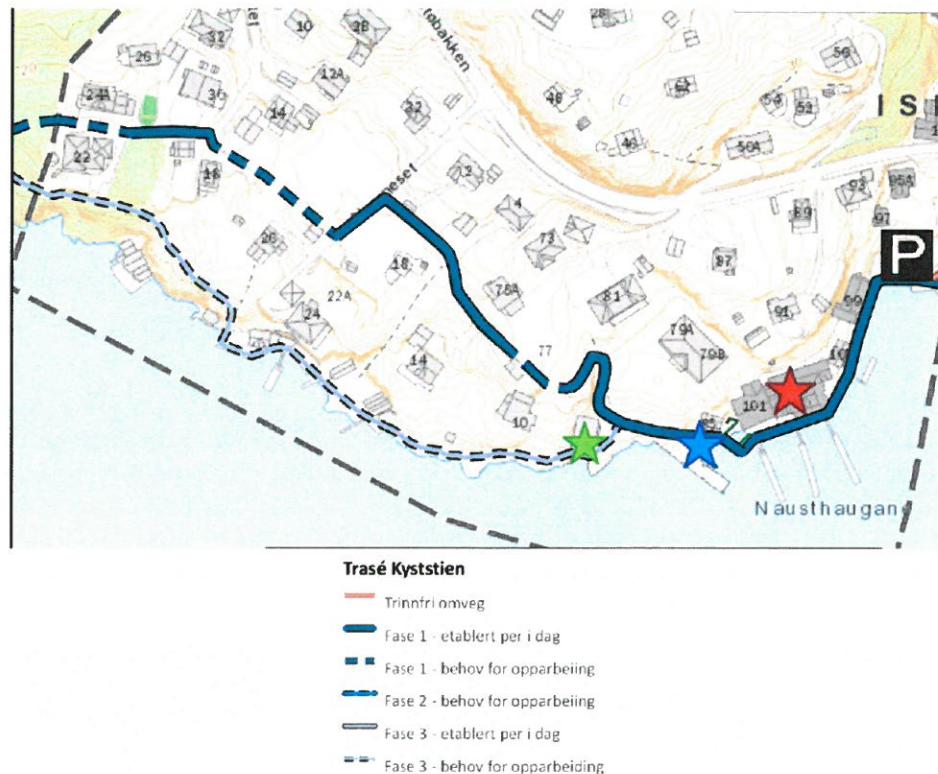

3. Ulempes/konsekvenser

Det anføres at kyststiens fase 1 for delområde 5 må utredes ytterligere da den vil medføre betydelige ulempes for gnr. 137, bnr.266. Traseen for kyststi er lag forbi denne eiendommen med verst mulig konsekvens for uteområdet og fremtidig uteopp持dsareal. Den ødelegger den mest verdifulle delen av hagen for planlagt bolig på eiendommen. Dersom alternativ trasé på nordøstsiden av eiendommen benyttes kan den knyttes inn på eksisterende sti nordvest for eiendommen., oransje markering

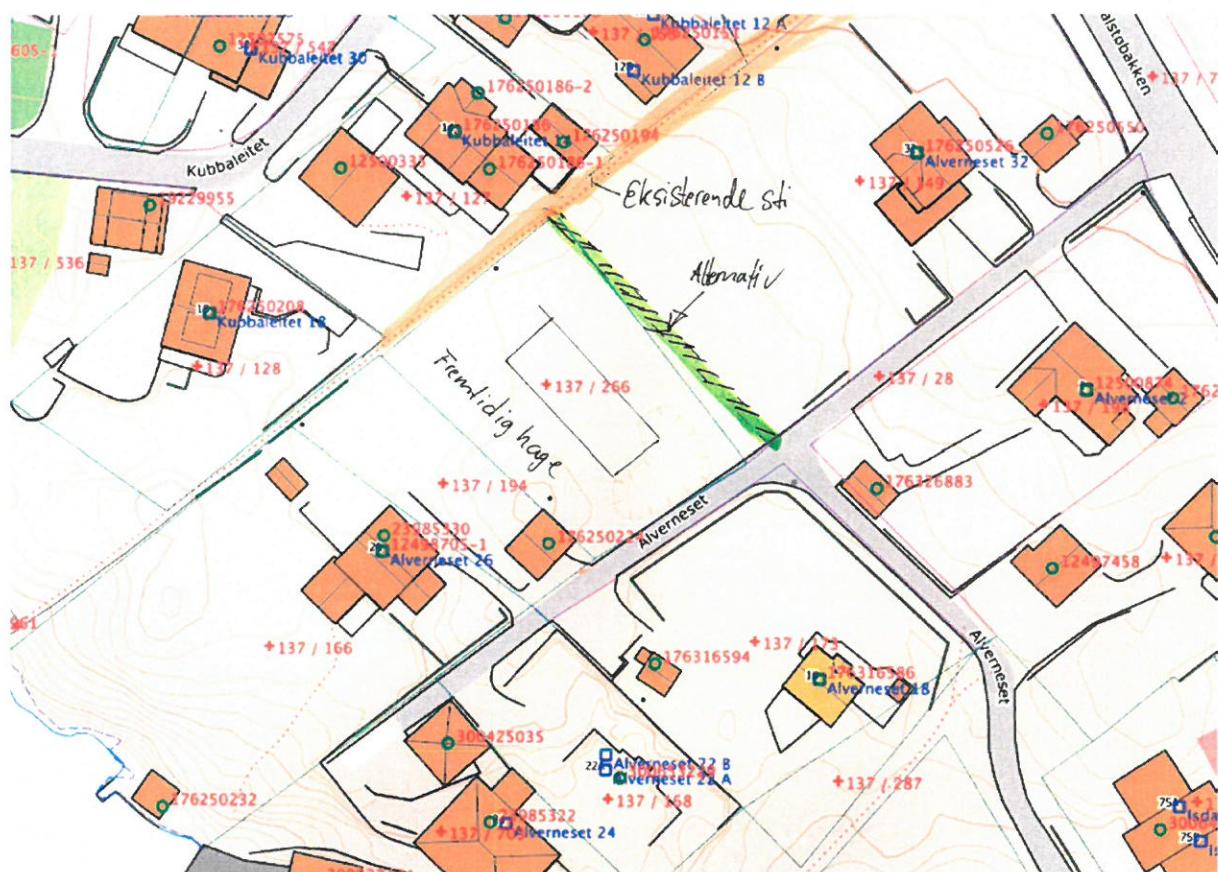

4. Avslutning

På vegne av grunneier, bes det om at trasé for kyststi forbi eiendommen 137, 266 vurderes på nytt og alternativ trasé utformes i samråd med grunneier.

Med vennlig hilsen for

Liv Ones Aase

Kenneth O. Aase

Siv. ark