D-1

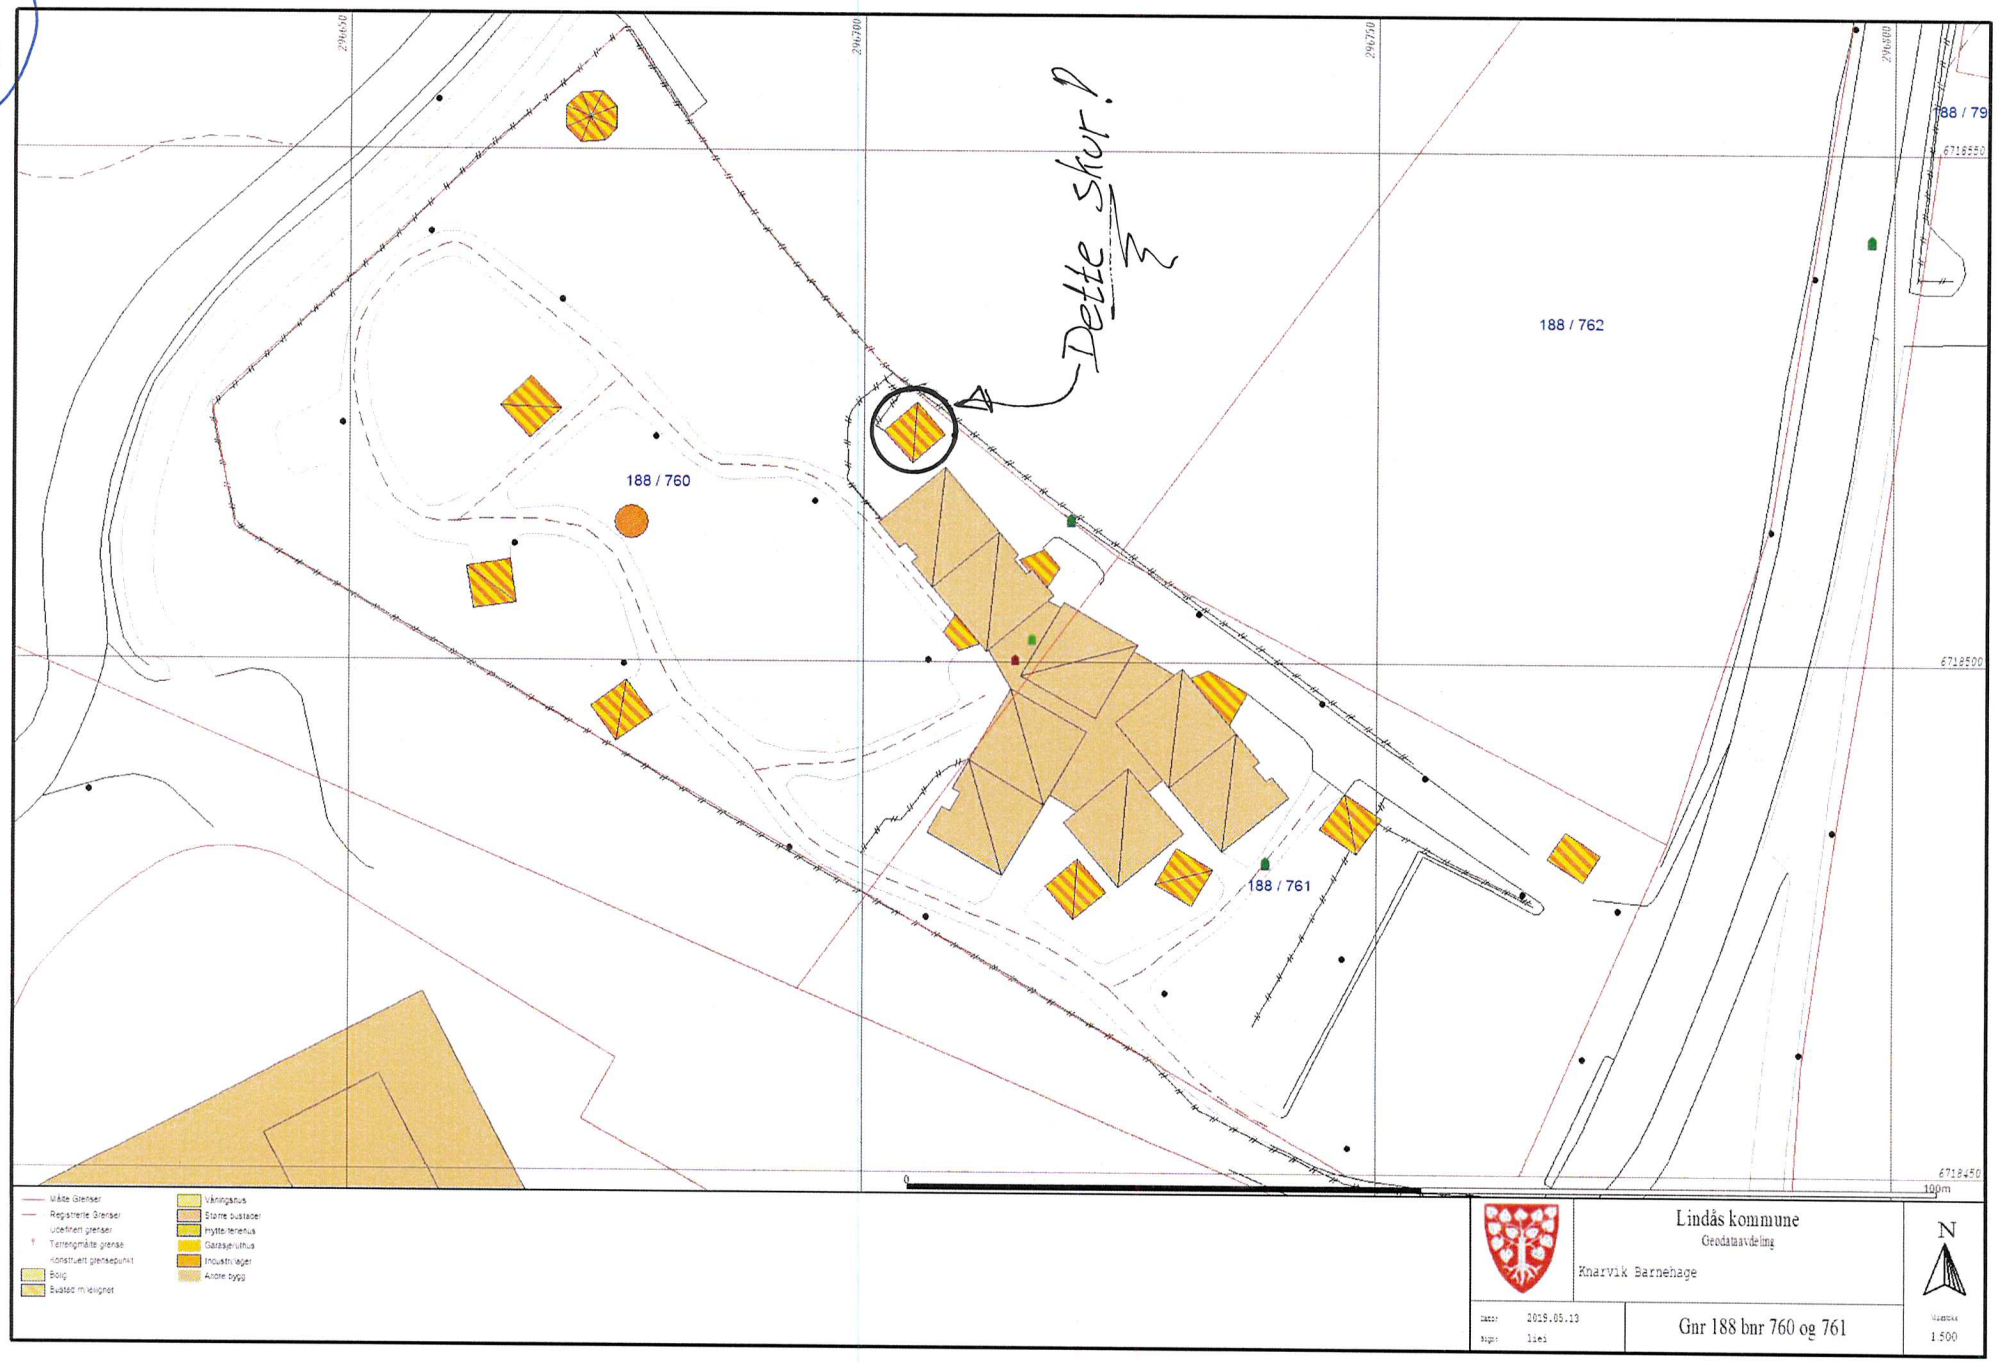
Dette skur!
188 / 760
188 / 761
188 / 762
188 / 79
296700
296750
296800
6718550
6718500
6718450
0
100m
Måle Grenser
Registrerte Grenser
Uoefinert grense
Terrengmåte grense
Konstruert grensepunkt
Bolig
Bolig m.leilighet
Våningsnus
Større bustader
Hytte-/enerus
Garasje/uthus
Industribygg
Andre bygg
Lindås kommune
Geodatasavdeling
Knarvik Barnehage
Sign: lle1
Gnr 188 bnr 760 og 761
N
Målestokk
1:500