


Stikle vakk på vests  
UF - 11.3.01 - 10  
16A lurs



- Måle Grenser
- Registrerte Grenser
- Udefinert grenser
- Terrengmålte grense
- Konstruert grensepunkt
- Bollig
- Bustad m/leilighet
- Våningshus
- Større bustader
- Hytter/feriehus
- Garasje/uthus
- Industri/lager
- Andre bygg

Beliggenhet og høyder må opprættes som orienterende.  
Koordinatsystem: UTM(EUREF89) - SONE 32 (EPSG:32632)  
Høydesystem: (EPSG:)

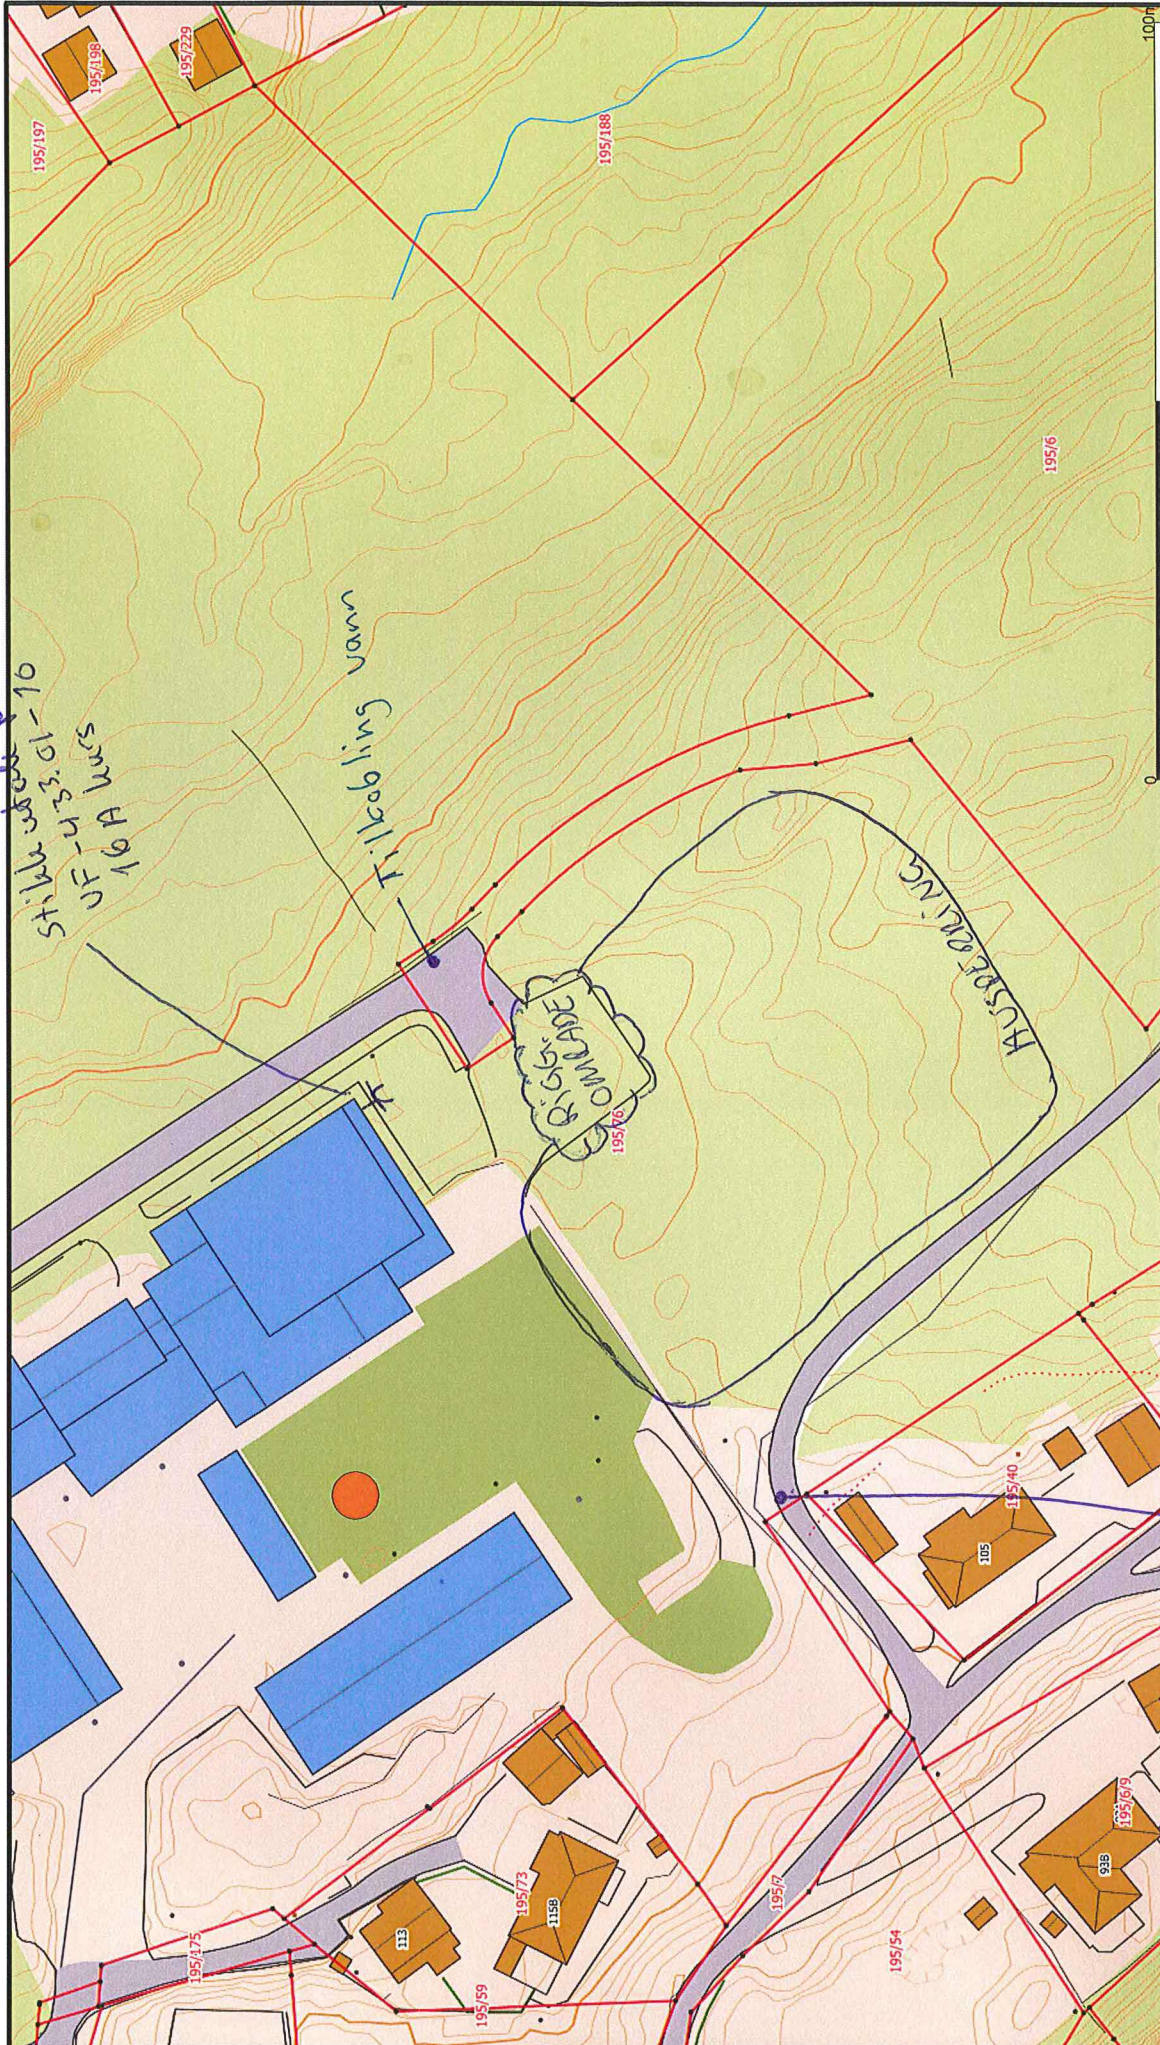

Lindås kommune  
Planavdeling

RISGOMÅDE/AUSBERG

Dato: 2019.08.16  
Sign: Lire

N  
Målestokk  
1:1000

Luftlinje Blek.  
Standard 63A skap kan kobles til.  
Større skap kan som regel ikke kobles  
t.i.