


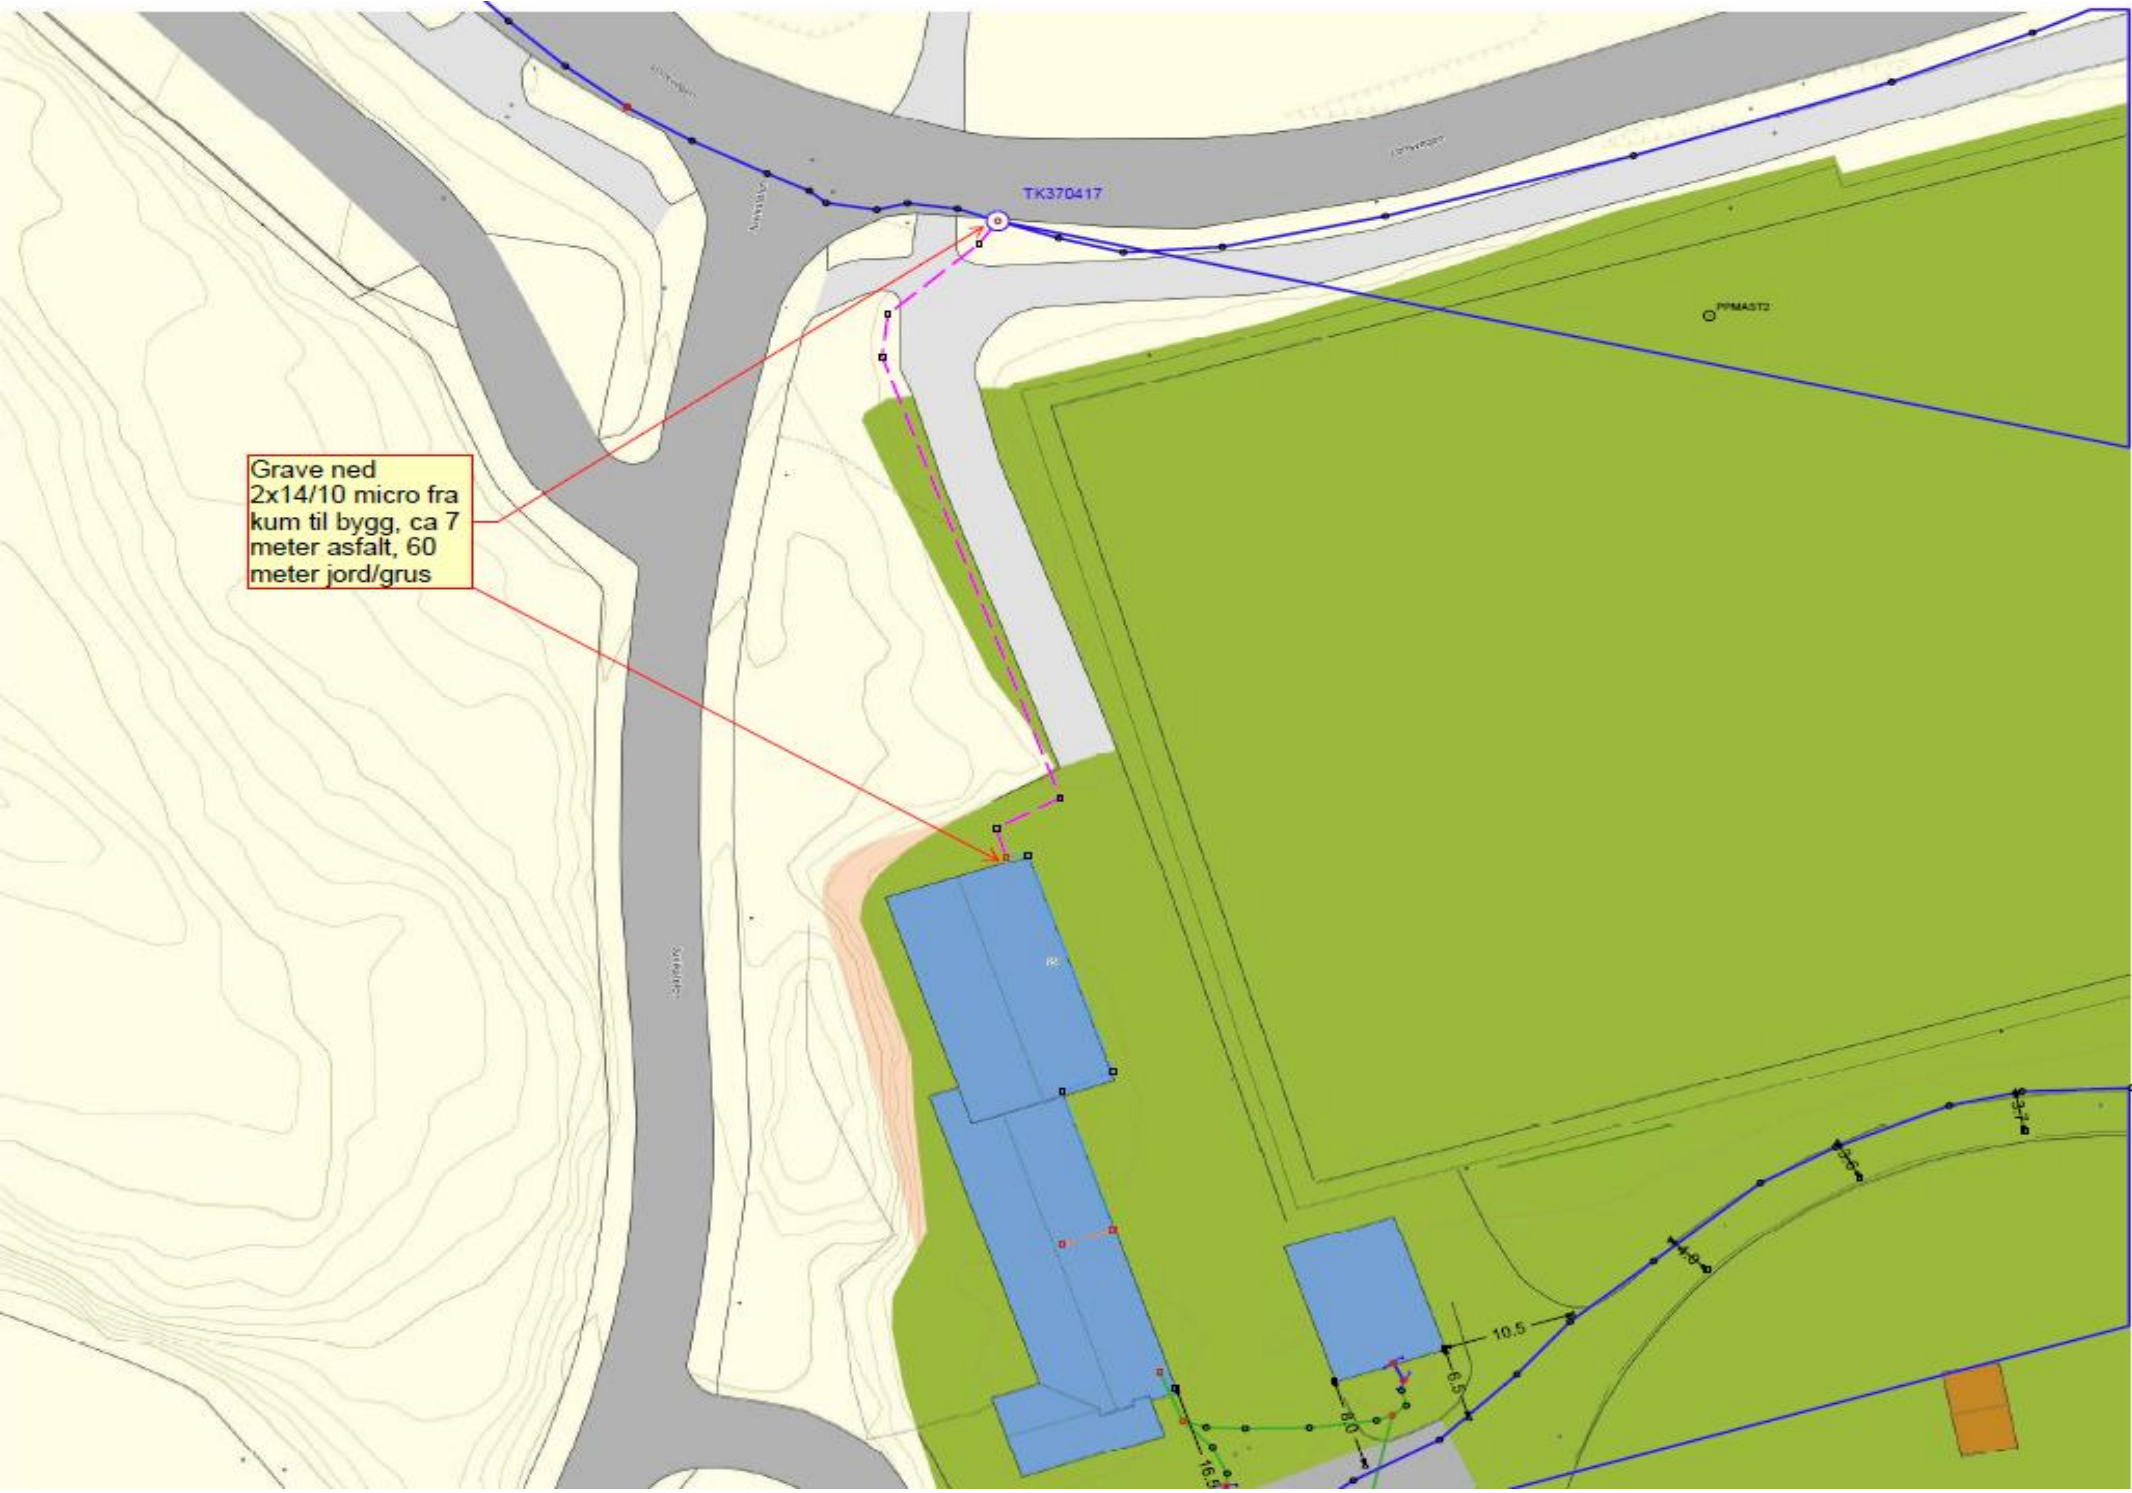



Grave ned
2x14/10 micro fra
kum til bygg, ca 7
meter asfalt, 60
meter jord/grus



Hadde ikke tilgang
innvendig ved befaring, før
kabel inn på kontor der det
passer best i forhold til hvor
minipanel monteres.

