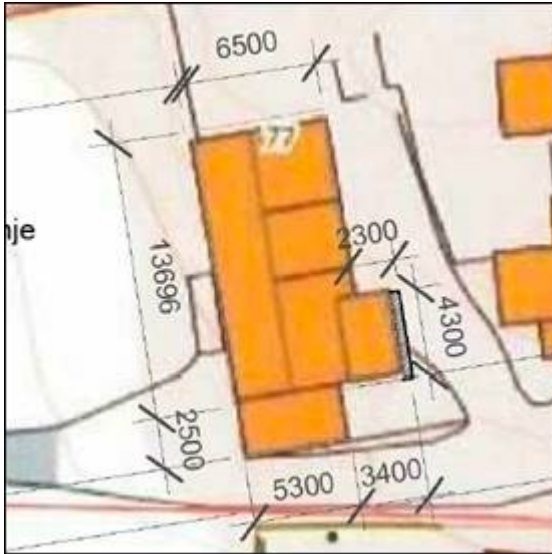

Fra: Anne Lise Molvik
Sendt: torsdag 12. september 2019 14:50
Til: Roald Saltnes
Emne: Svar på førespurnad - gbnr 108/174 Lindås

Hei,

1. Du må visa ytre hovudmål på bygg og terrasse/garasje. I tillegg må du visa på situasjonsplanen kva tiltak som vert omsøkt, dvs tilbygget, og målsetja det. T.d. slik vist under.



2. Vanlegvis legg ein til grunn eit parkeringsareal på 18 m2 per parkeringsplass.

Tilleggsdokumentasjonen sender du i eige dokument til postmottak@lindas.kommune.no.

Med helsing

Anne Lise Molvik | Rådgjevar på byggjesak

E-post: anne.lise.molvik@lindas.kommune.no | **Telefon:** +47 56 37 56 40
Kundesenter: +47 56 37 50 00 | **Heimeside:** www.lindas.kommune.no



Fra: Roald Saltnes
Sendt: torsdag 12. september 2019 14:24
Til: Anne Lise Molvik
Emne: 19/27300 Førebels svar med trong for tilleggsdokumentasjon - gbnr 108/174 Lindås

Hei.

Eg har et par spørsmål i forhold til dette med tilleggsdokumentasjon.

1: Situasjonsplan: Med ytre hovedmål på bygget, da mener du mål inkludert balkong og terrasse?

2: I reguleringsplanen for Kolås 2 står det krav om 1 stk biloppstillingsplass på tomt samt 1 stk i garasje. Det står ingenting om størrelse, men vet du om 20 m² dekker kravet til kommunen for parkering på tomt?

Ønsker du den nye informasjonen tilsendt i et eget dokument eller må den føres inn i vedlegget til byggesøknaden e.l?

Med vennleg helsing

Roald Saltnes
Vaksenopplæringa

Telefon: 994 35 596.

Mail: roald.saltnes@austrheim.kommune.no

www.austrheim.kommune.no