


Avstander oppgitt i lengdemeter. Fra bygg til nærmeste byggegrense iht plan, ikke nabogrense.  
 Avstand mellom bygg også oppgitt til minimum 1 meter i lengdemeter.

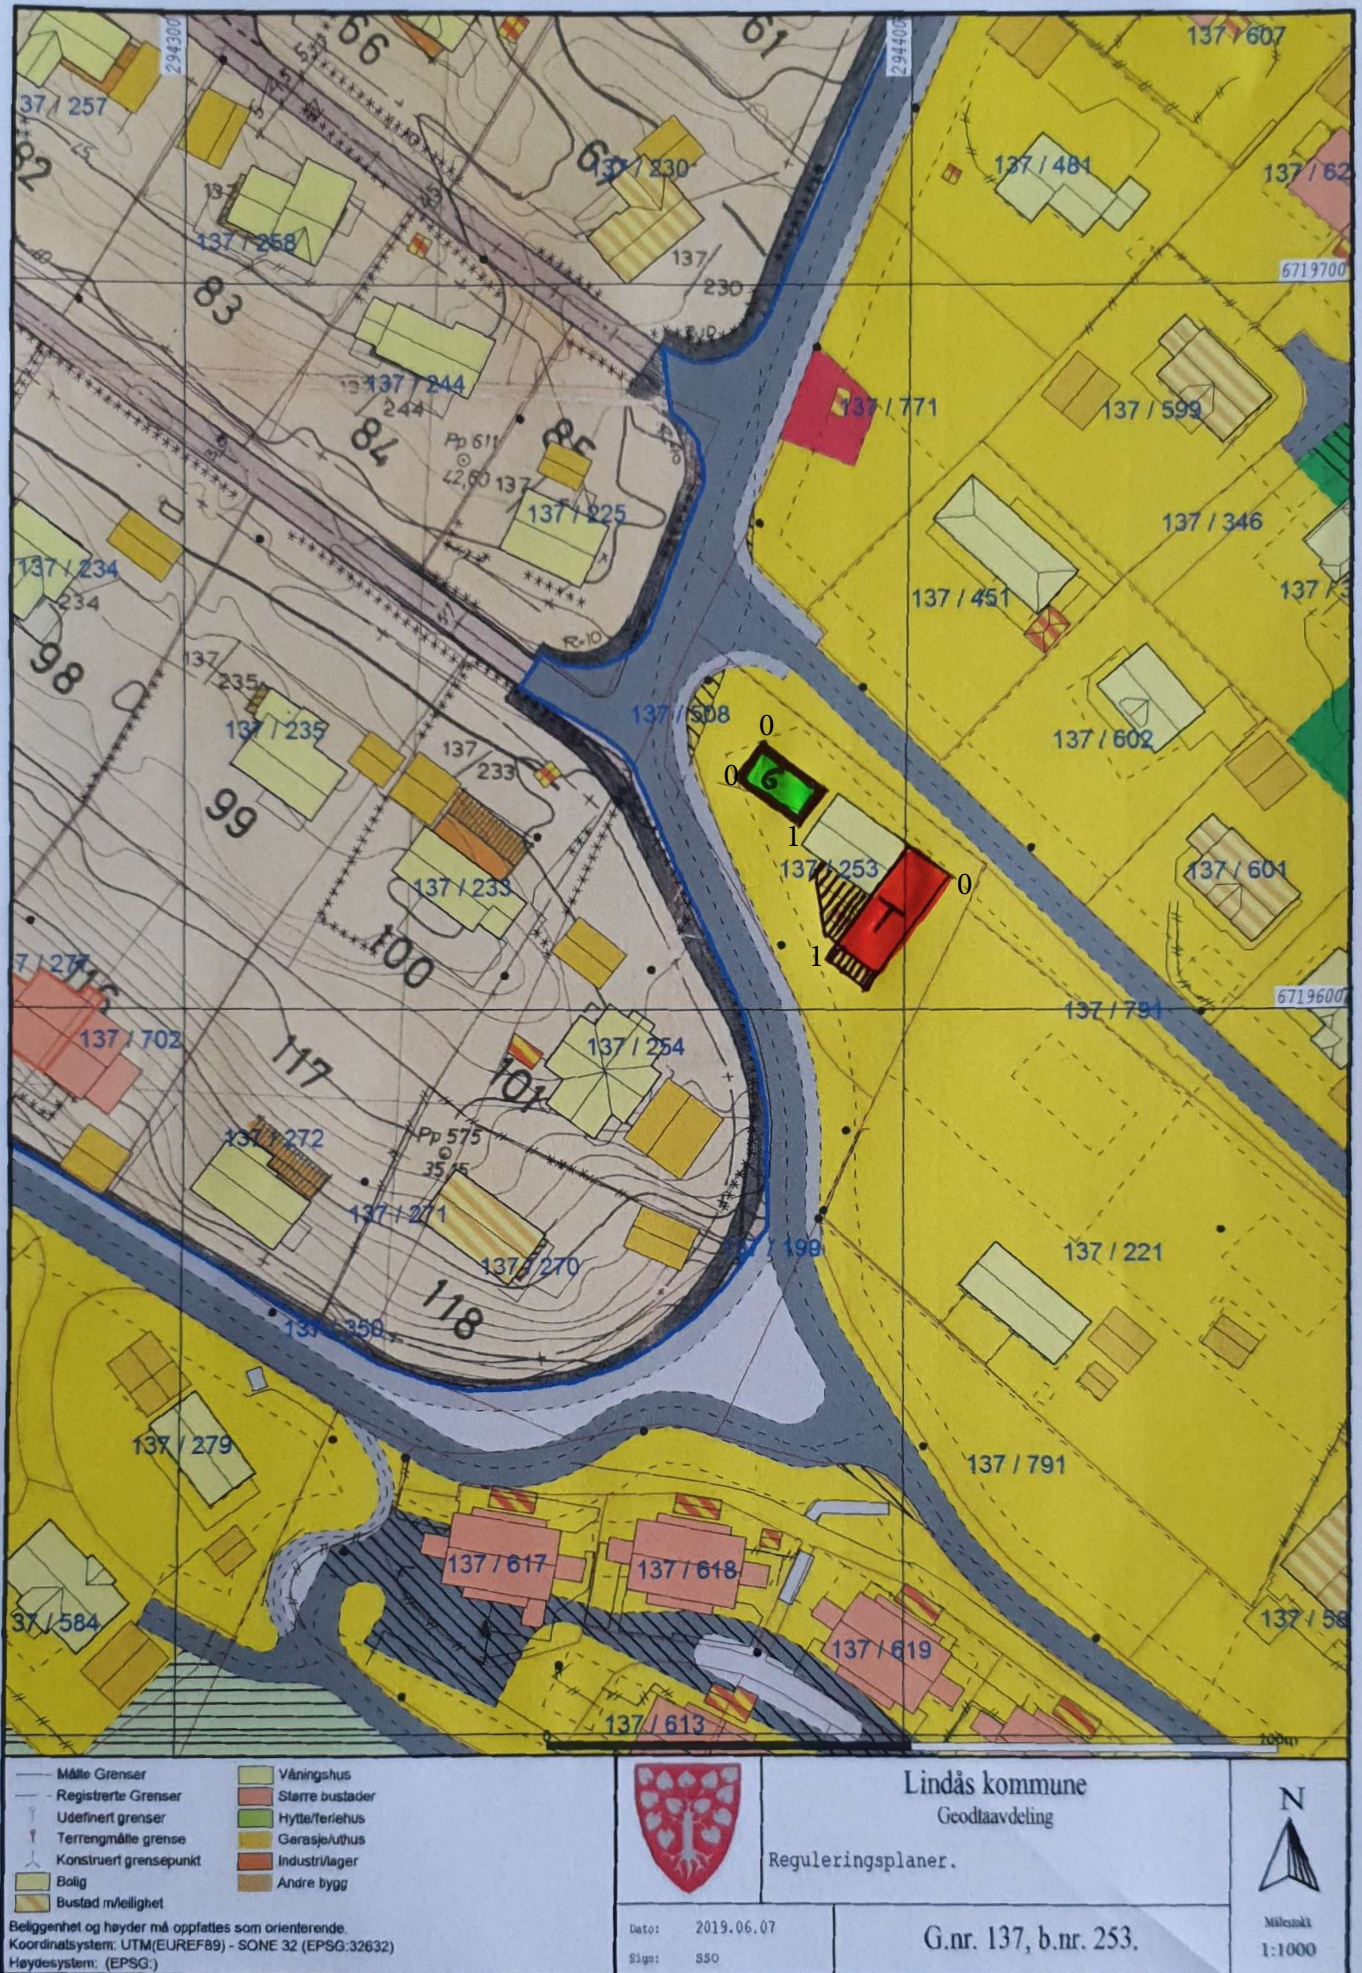

Vedlegg D  
 Vedlagt nabovarsel