



PLAN AV 2. ETASJE

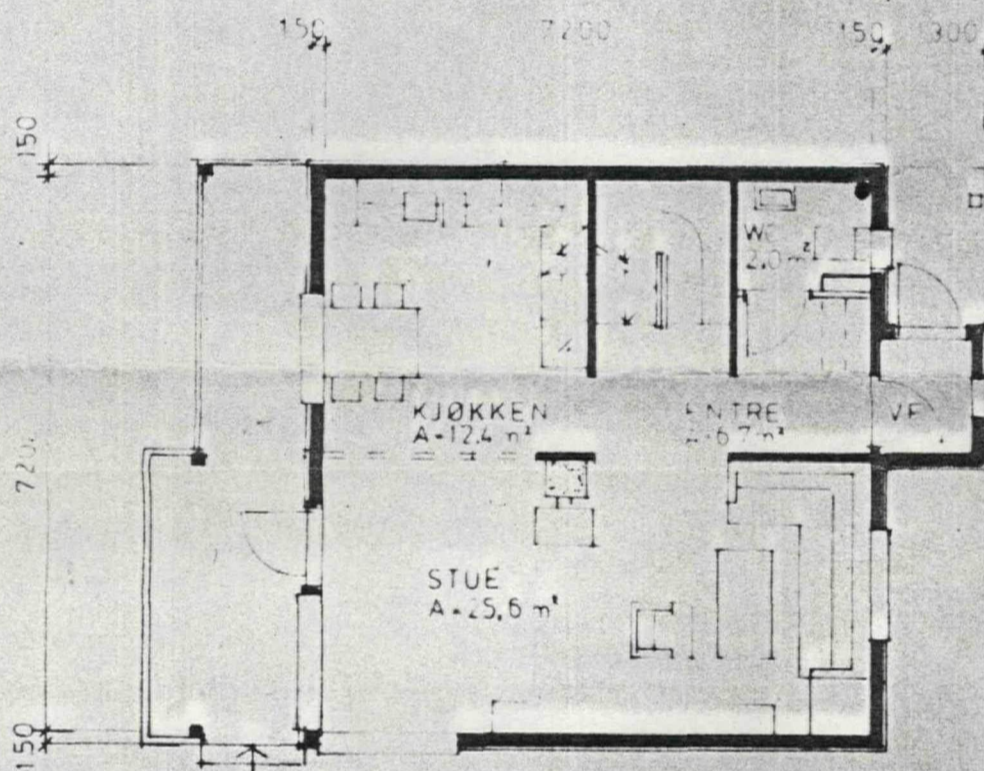


PLAN AV 1 ETASJE

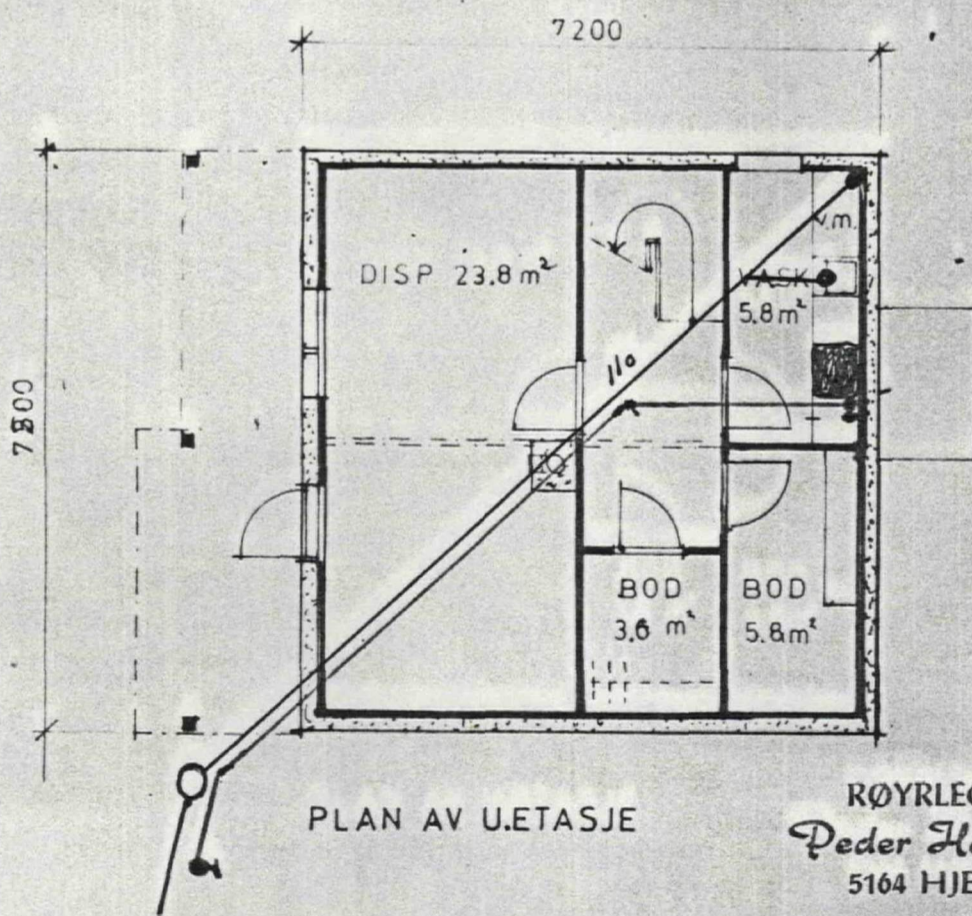

PLAN AV U. ETASJE


RØYRLEGGJAR
Peder Hagesæter
 5164 HJELMAS

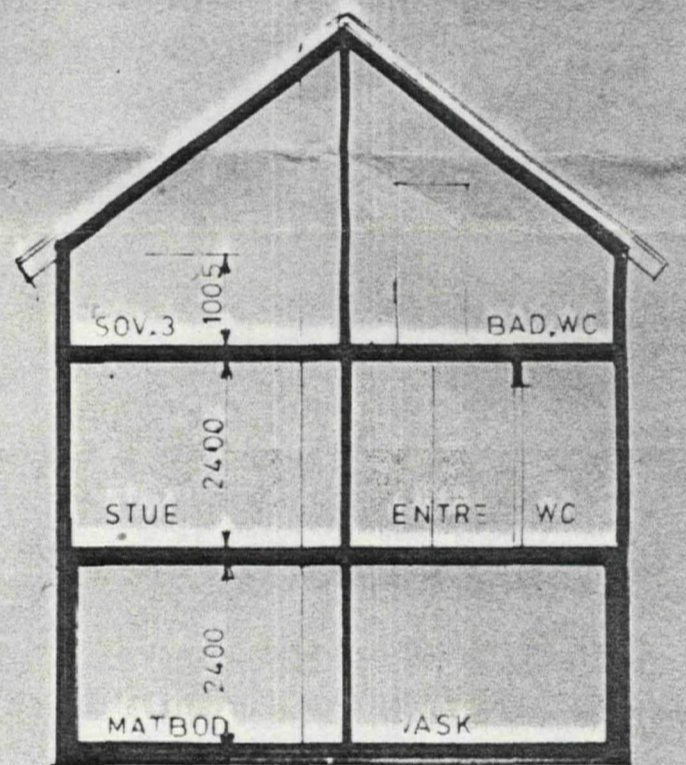


SNITT

HUS TYPE A


	BRA	FAKTOR	BA
1. ETASJE	53.6	1.0	53.6
2. ---	51.8	0.7	36.3
U. ---	49.0	0.5	24.5
SUM	154.4		114.4

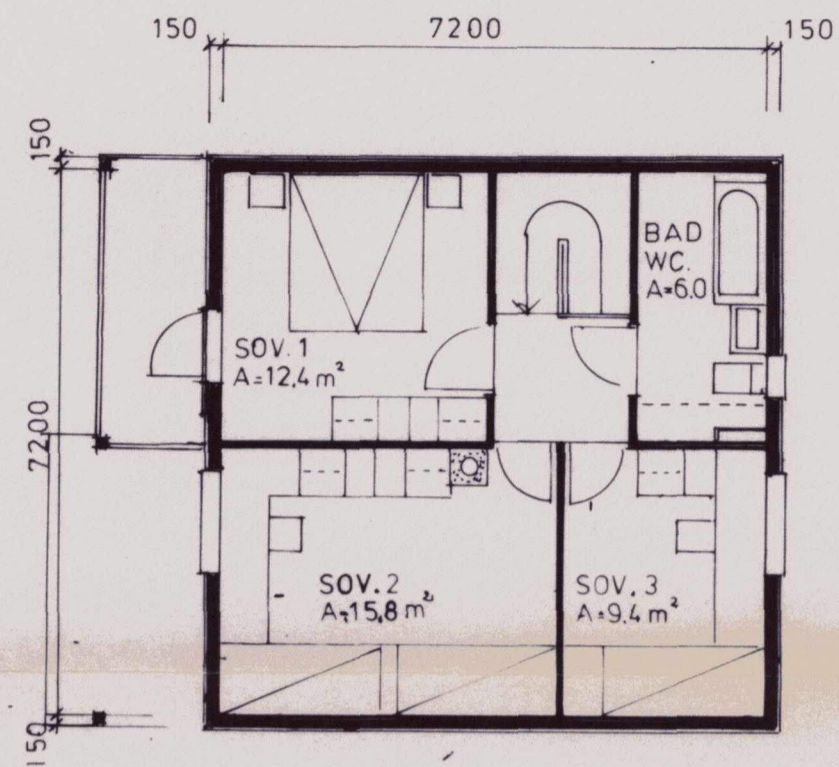


PLAN AV 2. ETASJE

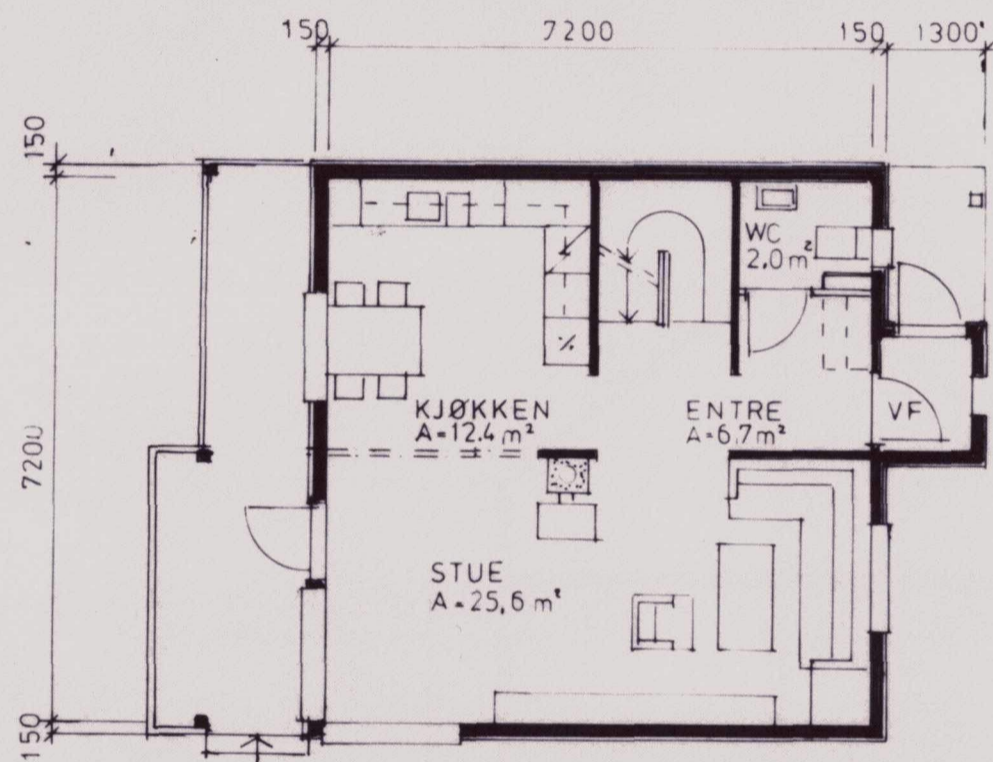

PLAN AV 1. ETASJE

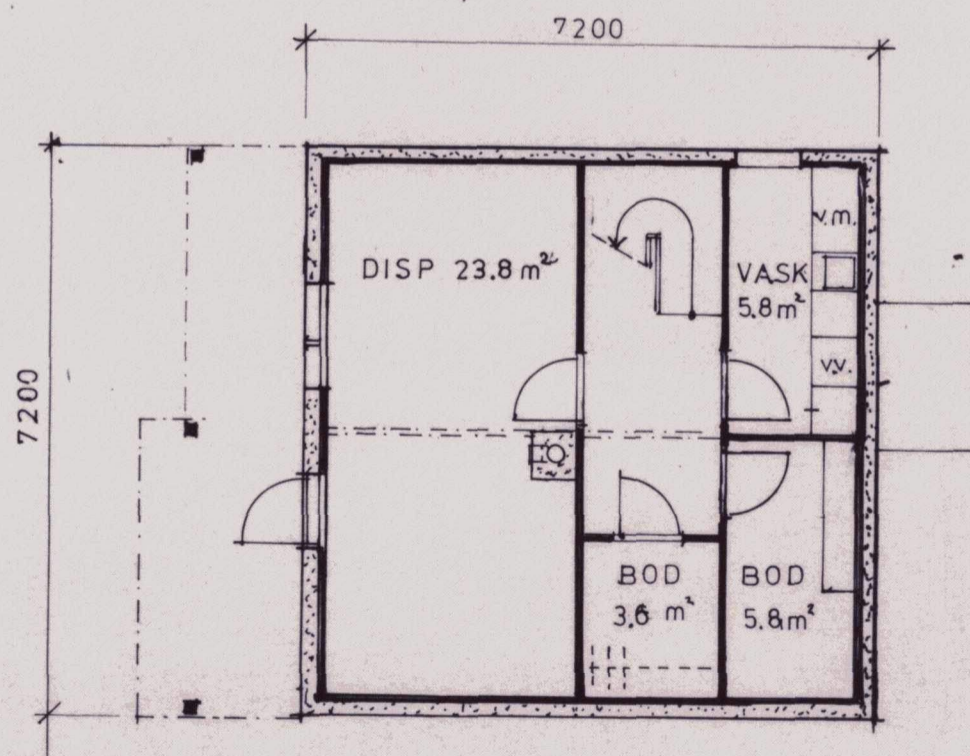

PLAN AV U. ETASJE

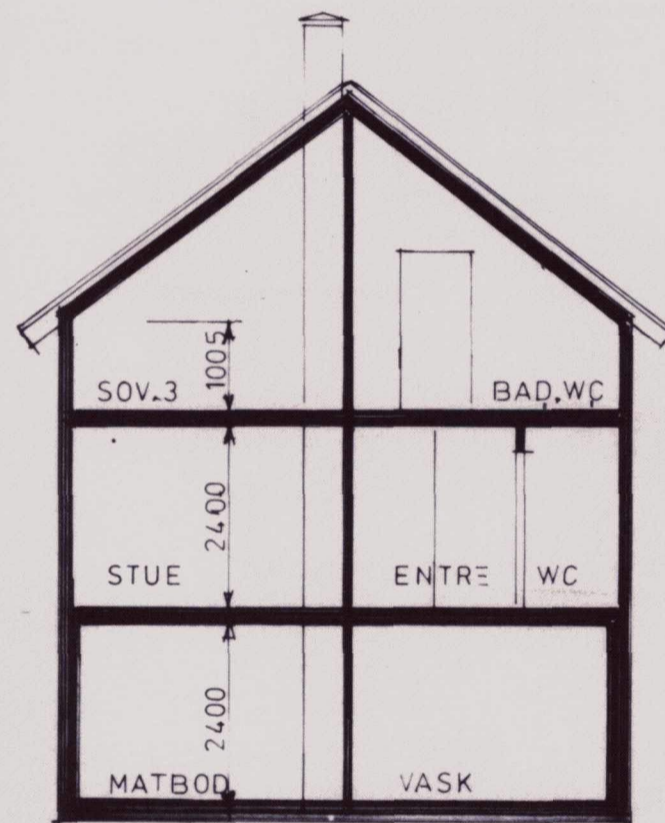


SNITT

HUS TYPE A

	BRA	FAKTOR	BA
1. ETASJE	53.6	1.0	53.6
2. --	51.8	0.7	36.3
U. --	49.0	0.5	24.5
SUM	154.4		114.4




FASADE MOT VEST

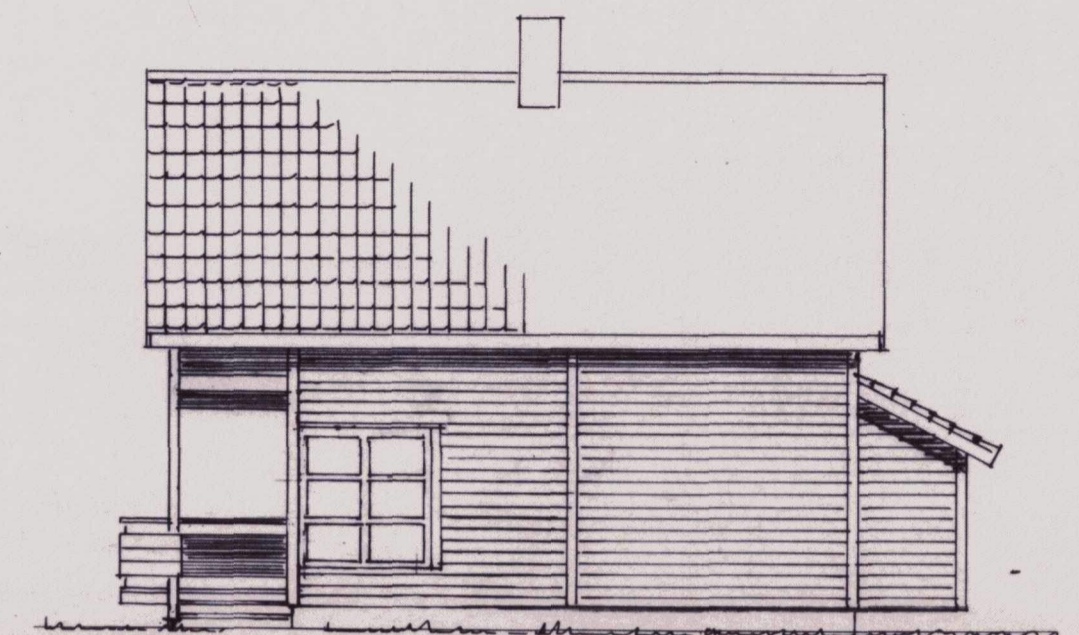

FASADE MOT SØR



FASADE MOT ØST

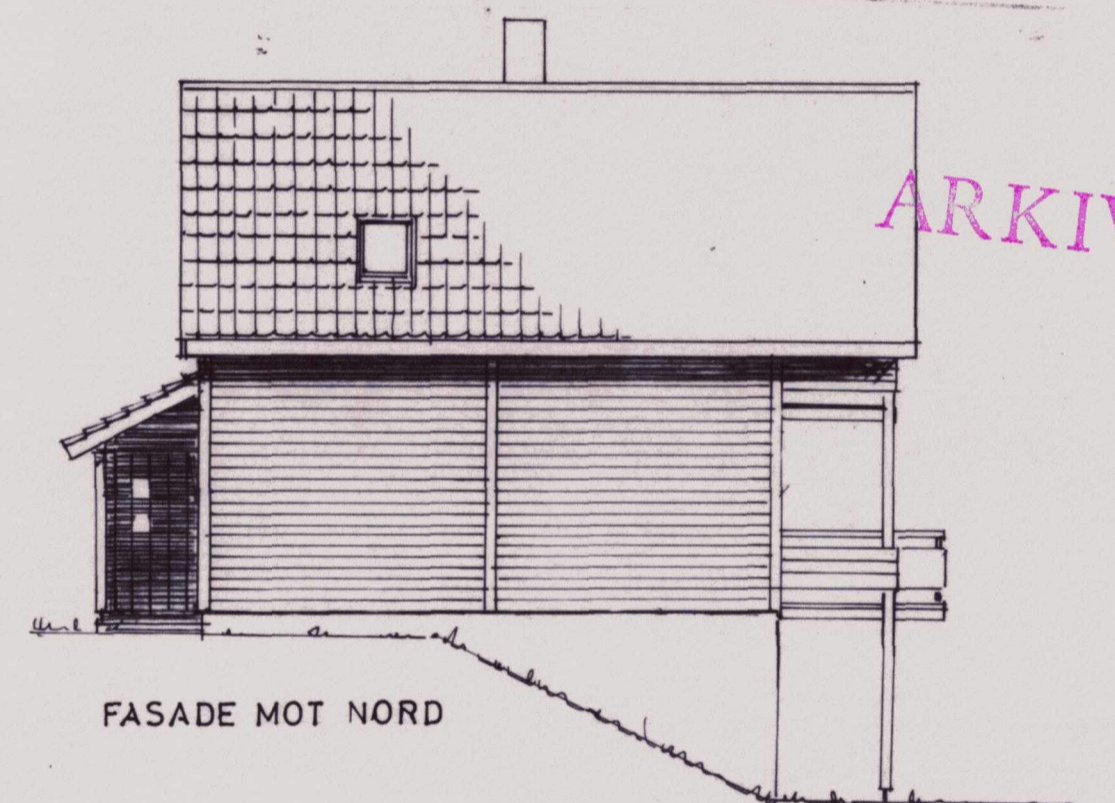

FASADE MOT NORD

1988-1989
00078 188086
Arkiv nr. 188-512

ARKIV

ARKIV



NBBL
UTBYGGING

rev.	endringer består i	dato	sign.
	SÅTA OMRÅDE 1A NBBL UTBYGGING A.S.		8420
	HUS 9 (type A) PLANER SNITT OG FASADER		9.1A
dato	27 9 85	sign.	ØA
		mål	1:100
		rev.	

ARKITEKTKONTORET
TRONDHEIMSVEIEN 84-86, POSTBOKS 6517 RODELØKKA, 0501 OSLO 5. TLF. 02/35 75 20