


Tiltakshaver:	Helland Eiendom & Invest AS		
Byggeplass:	Risasjøen		
Kommune:	Lindås	G.NR. 123	B.NR. 133/134
Situasjonsplan, SELFALLET NORD			

DATO	19.04.2017
TEGN.	
MÅL	1 : 500
PROSJ.NR.	

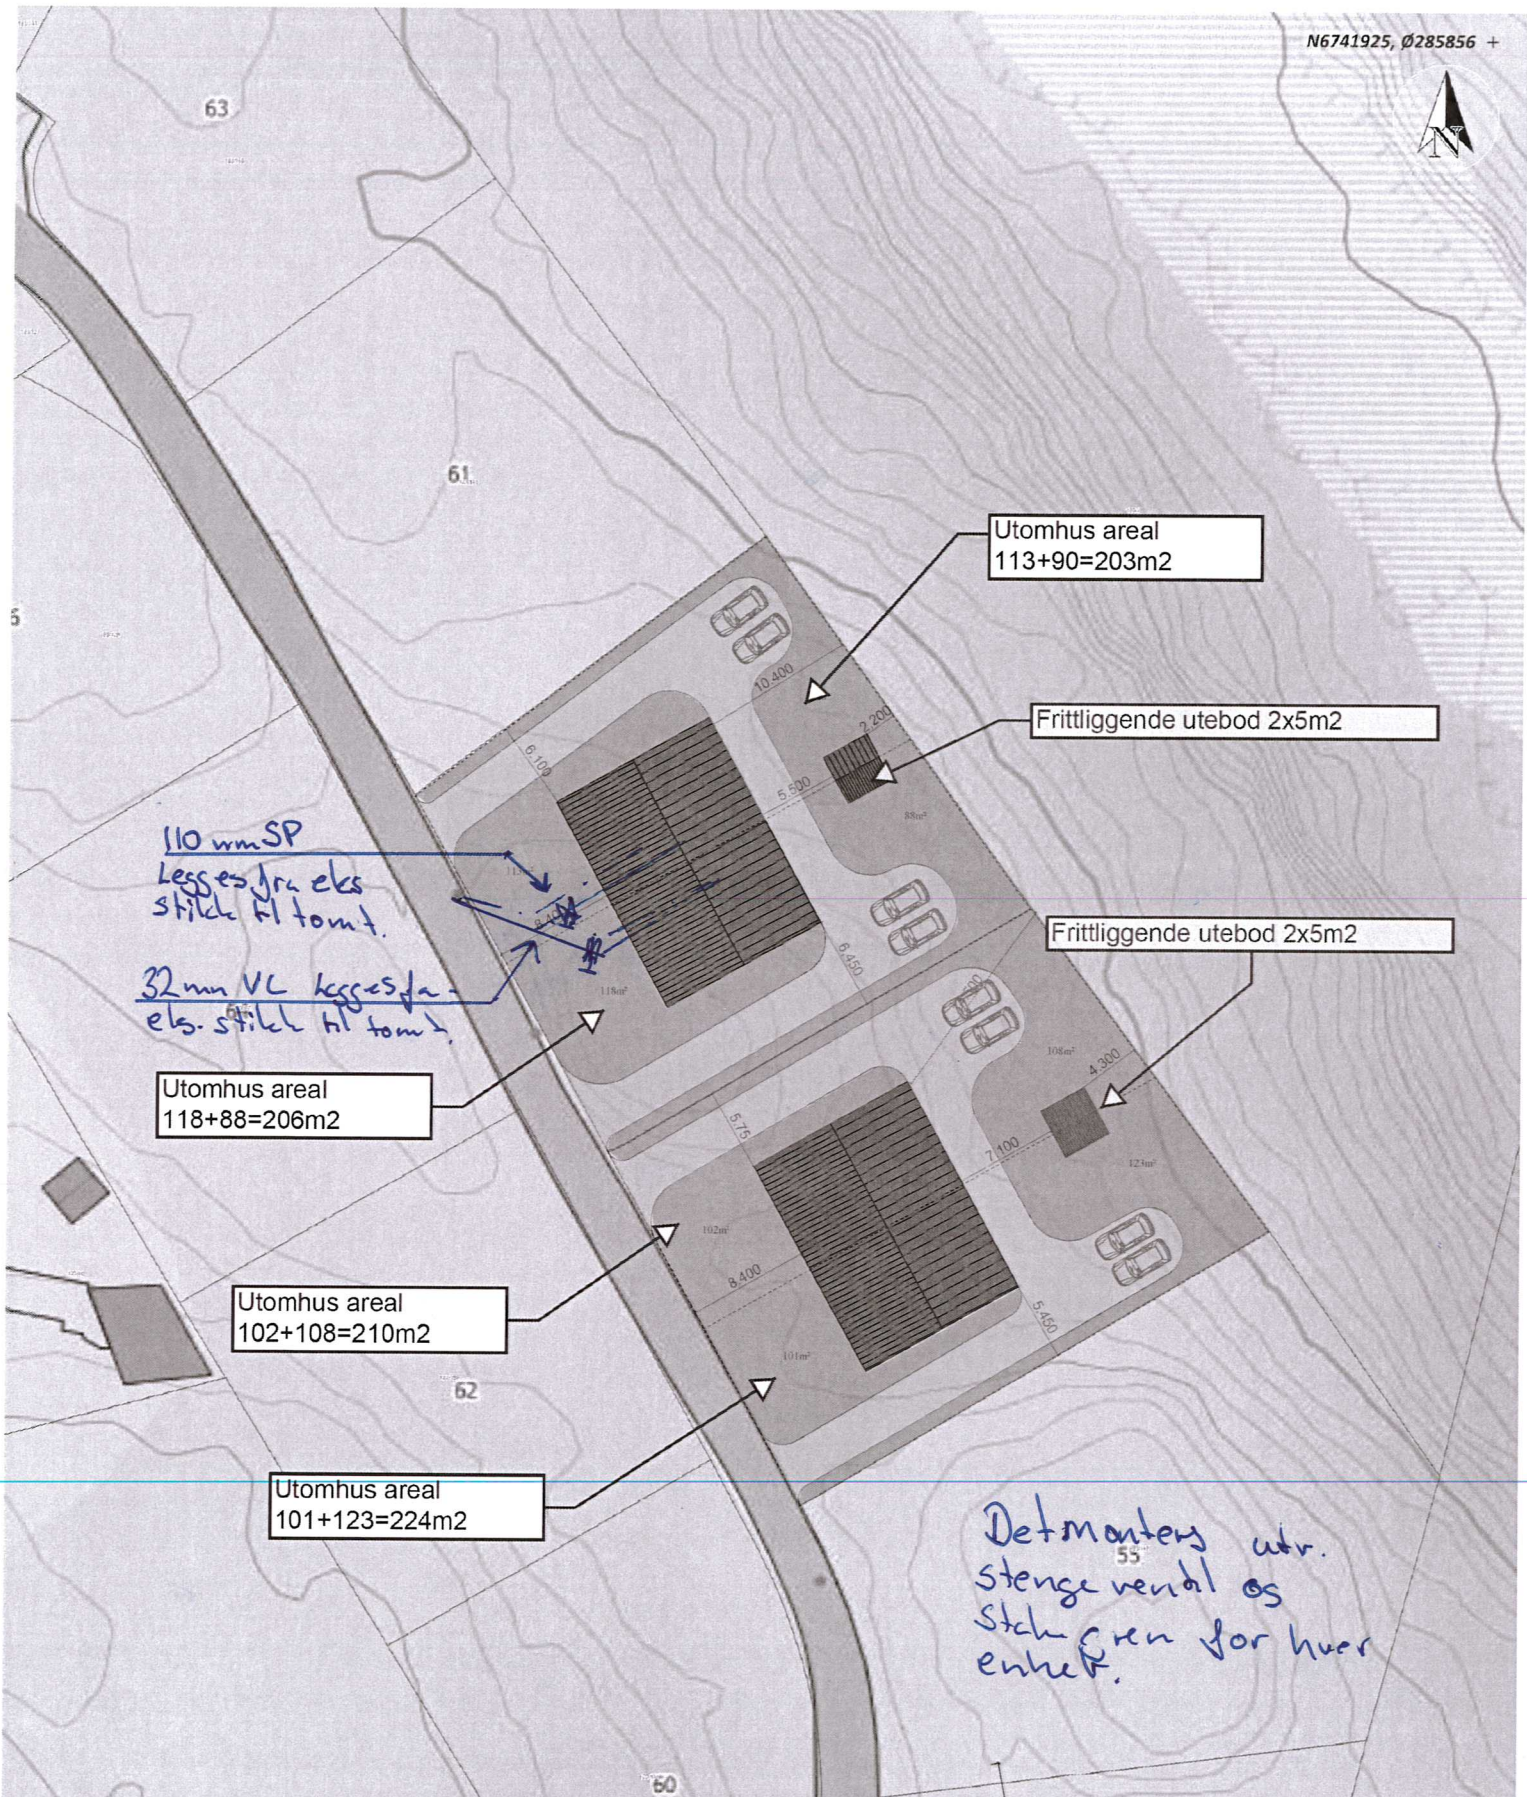

Tiltakshaver: **Helland Eiendom & Invest AS**
 Byggeplass: **Risasjøen**
 Kommune: **Lindås**

DATO
19.04.2017

TEGN.

MÅL
1 : 500


G.NR: 123 B.NR. 133/134

PROSJ.NR.

Situasjonsplan, SELFALLET NORD


TEGN. NR.
500



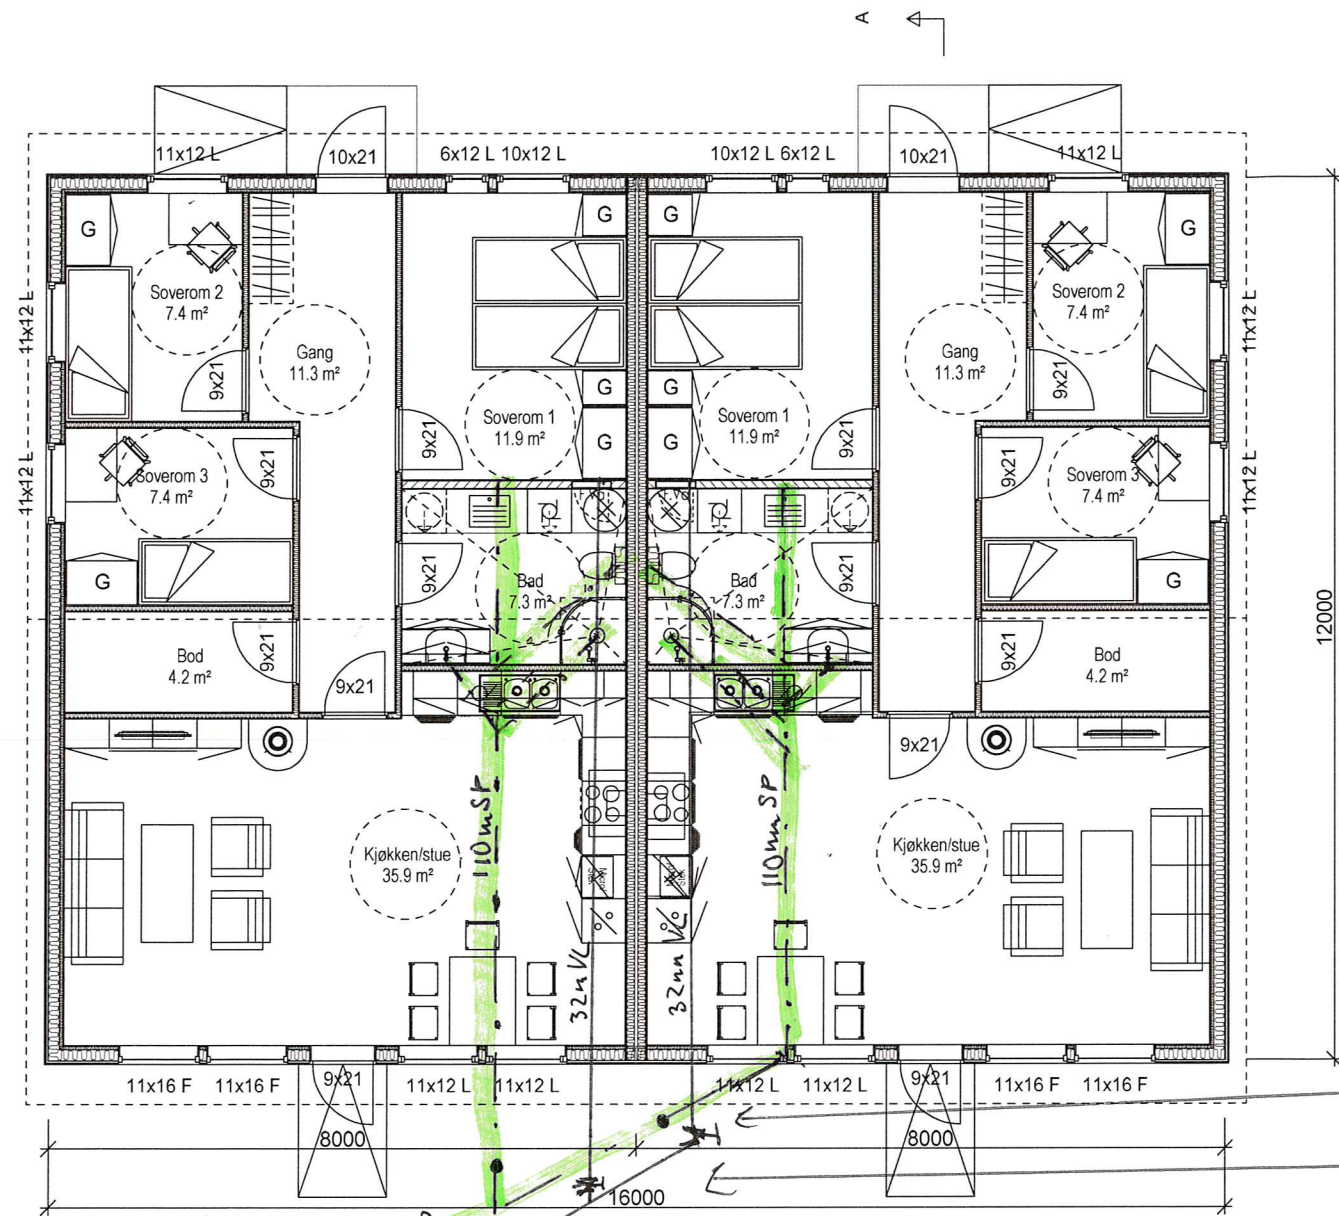


1 ste 32 mm balkeren til hver leilighet
 1 stk 110 mm stule og spylegren til hver leilighet

SNITT A-A

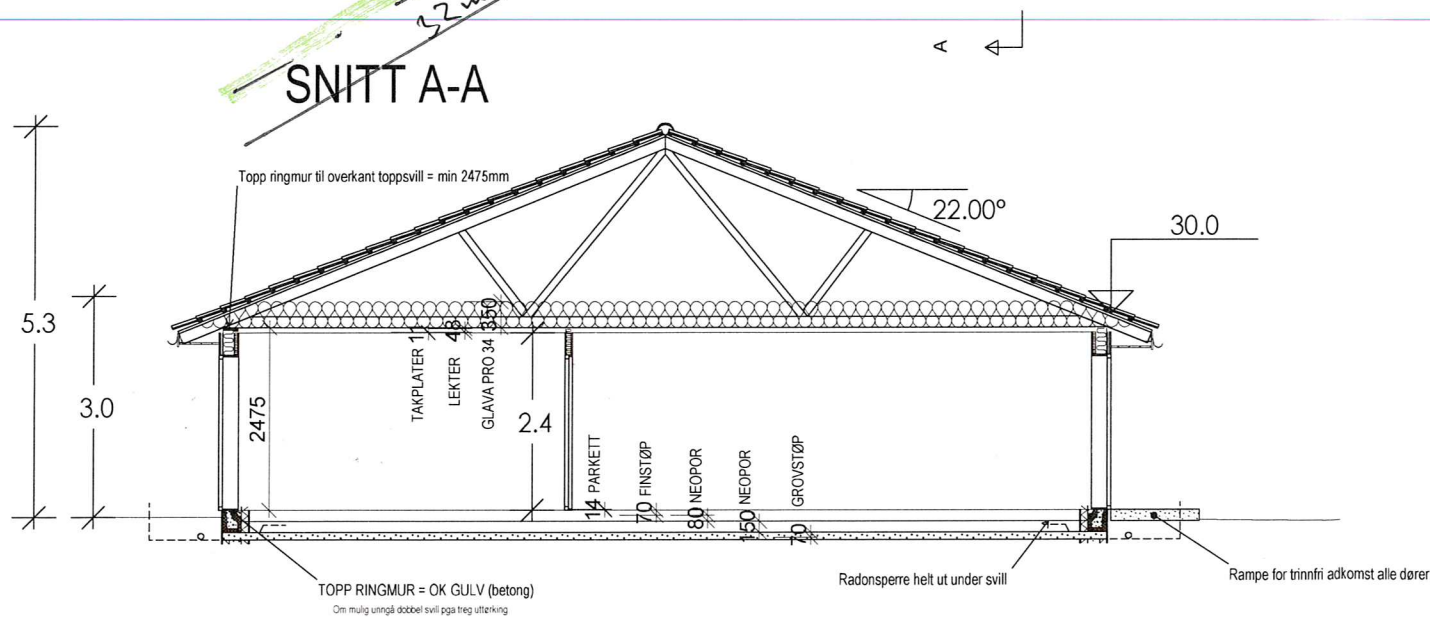

Arealberegninger i hht. NS 3940	Bruksareal BRA i m²		
	Pr etasje	Utvendig bod/garasje	Sum BRA
H. etg. plan	88.5	5.2	93.7
SUM :	88.5	5.2	93.7
BYA :	204.2	10.4	214.6

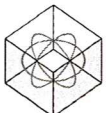

DDS-CAD

© Tegningen er beskyttet i.h.t. lov om opphavsrett

Tiltakshaver: **Helland Eiendom & Invest AS**

Byggeplass: **Risasjøen**

Kommune: **Lindås**

Gnr. 123 Bnr. 133/134 Mål: 1 : 100

Plan og snitt


Dato: 16.06.2019

Tegn:

Prosjekt nr.:

Tegn.nr. 501

Helland tomannsbolig

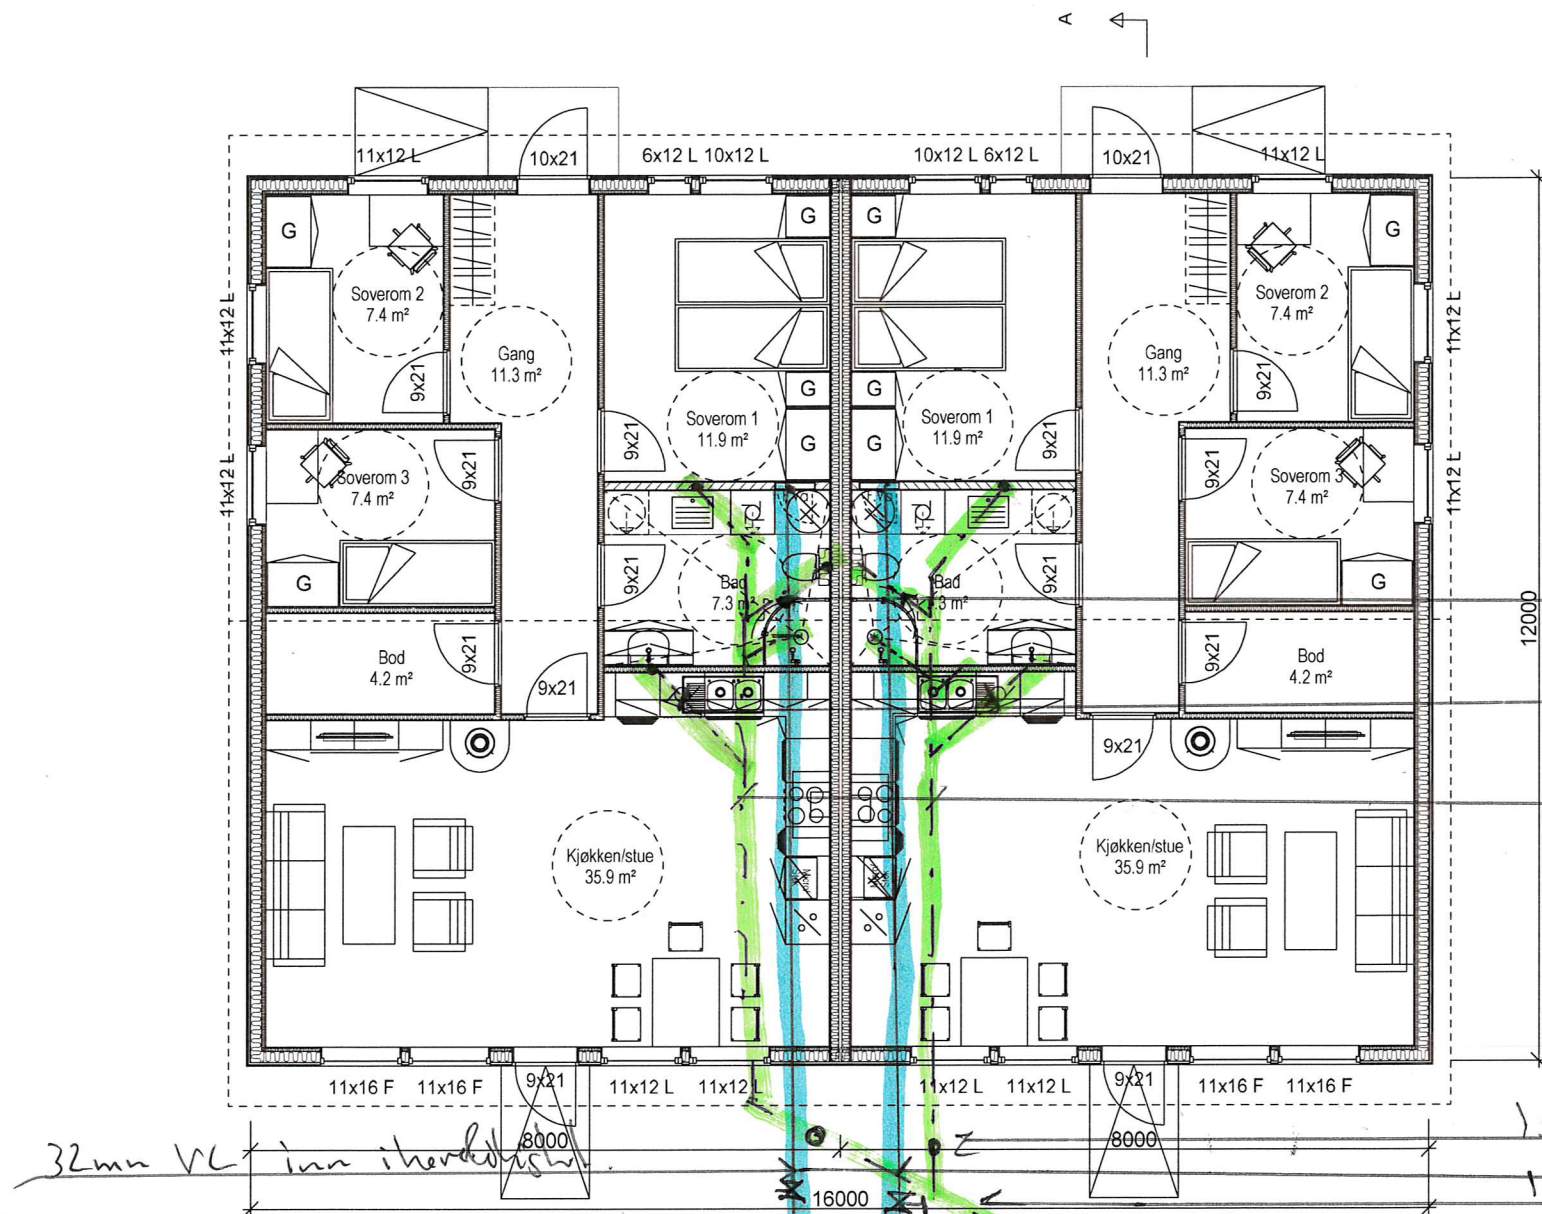


110 mm SP.
 75 mm PVC SP.
 110 mm PVC SP.

1. etg 110 mm stål og spytegran bil hver leilighet
 1. etg utvendig balderan bil hver leilighet


SNITT A-A

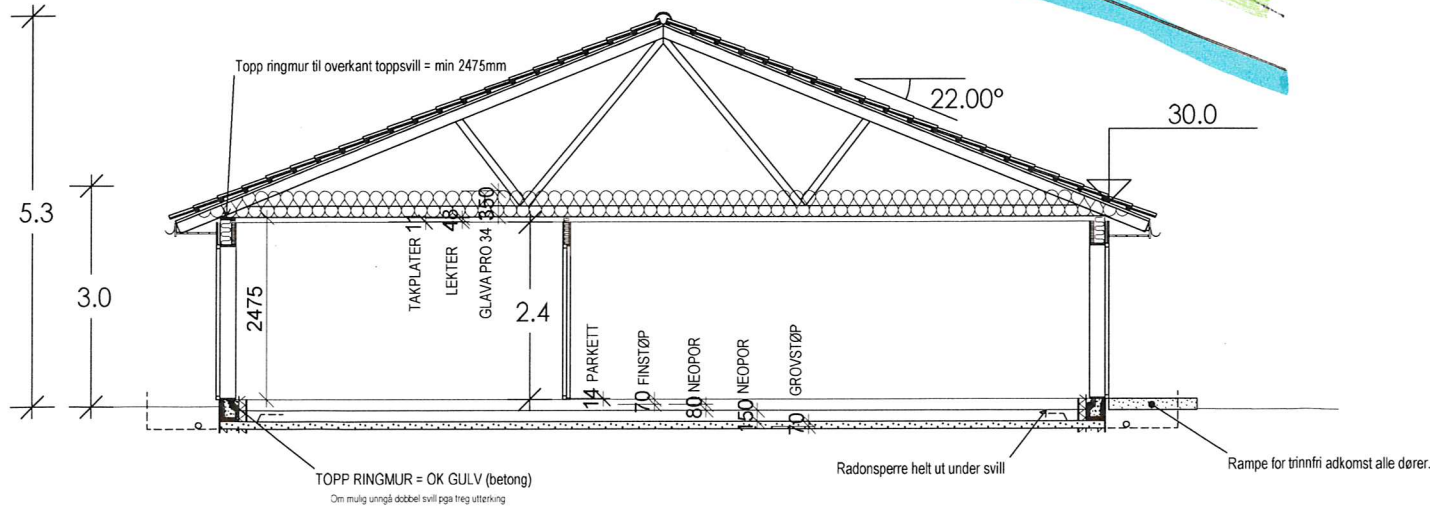

Arealberegninger i hht. NS 3940	Bruksareal BRA i m²		
	Pr etasje	Utvendig bod/garasje	Sum BRA
H. etg. plan	88.5	5.2	93.7
SUM :	88.5	5.2	93.7
BYA :	204.2	10.4	214.6

Tiltakshaver: Helland Eiendom & Invest AS

Byggeplass: Risasjøen

Kommune: Lindås

Gnr: 123 Bnr: 133/134 Mål: 1 : 100

Plan og snitt

Dato: 16.06.2019

Tegn:

Prosjekt nr.:

Tegn.nr: 501

Helland tomannsbolig