


D-1

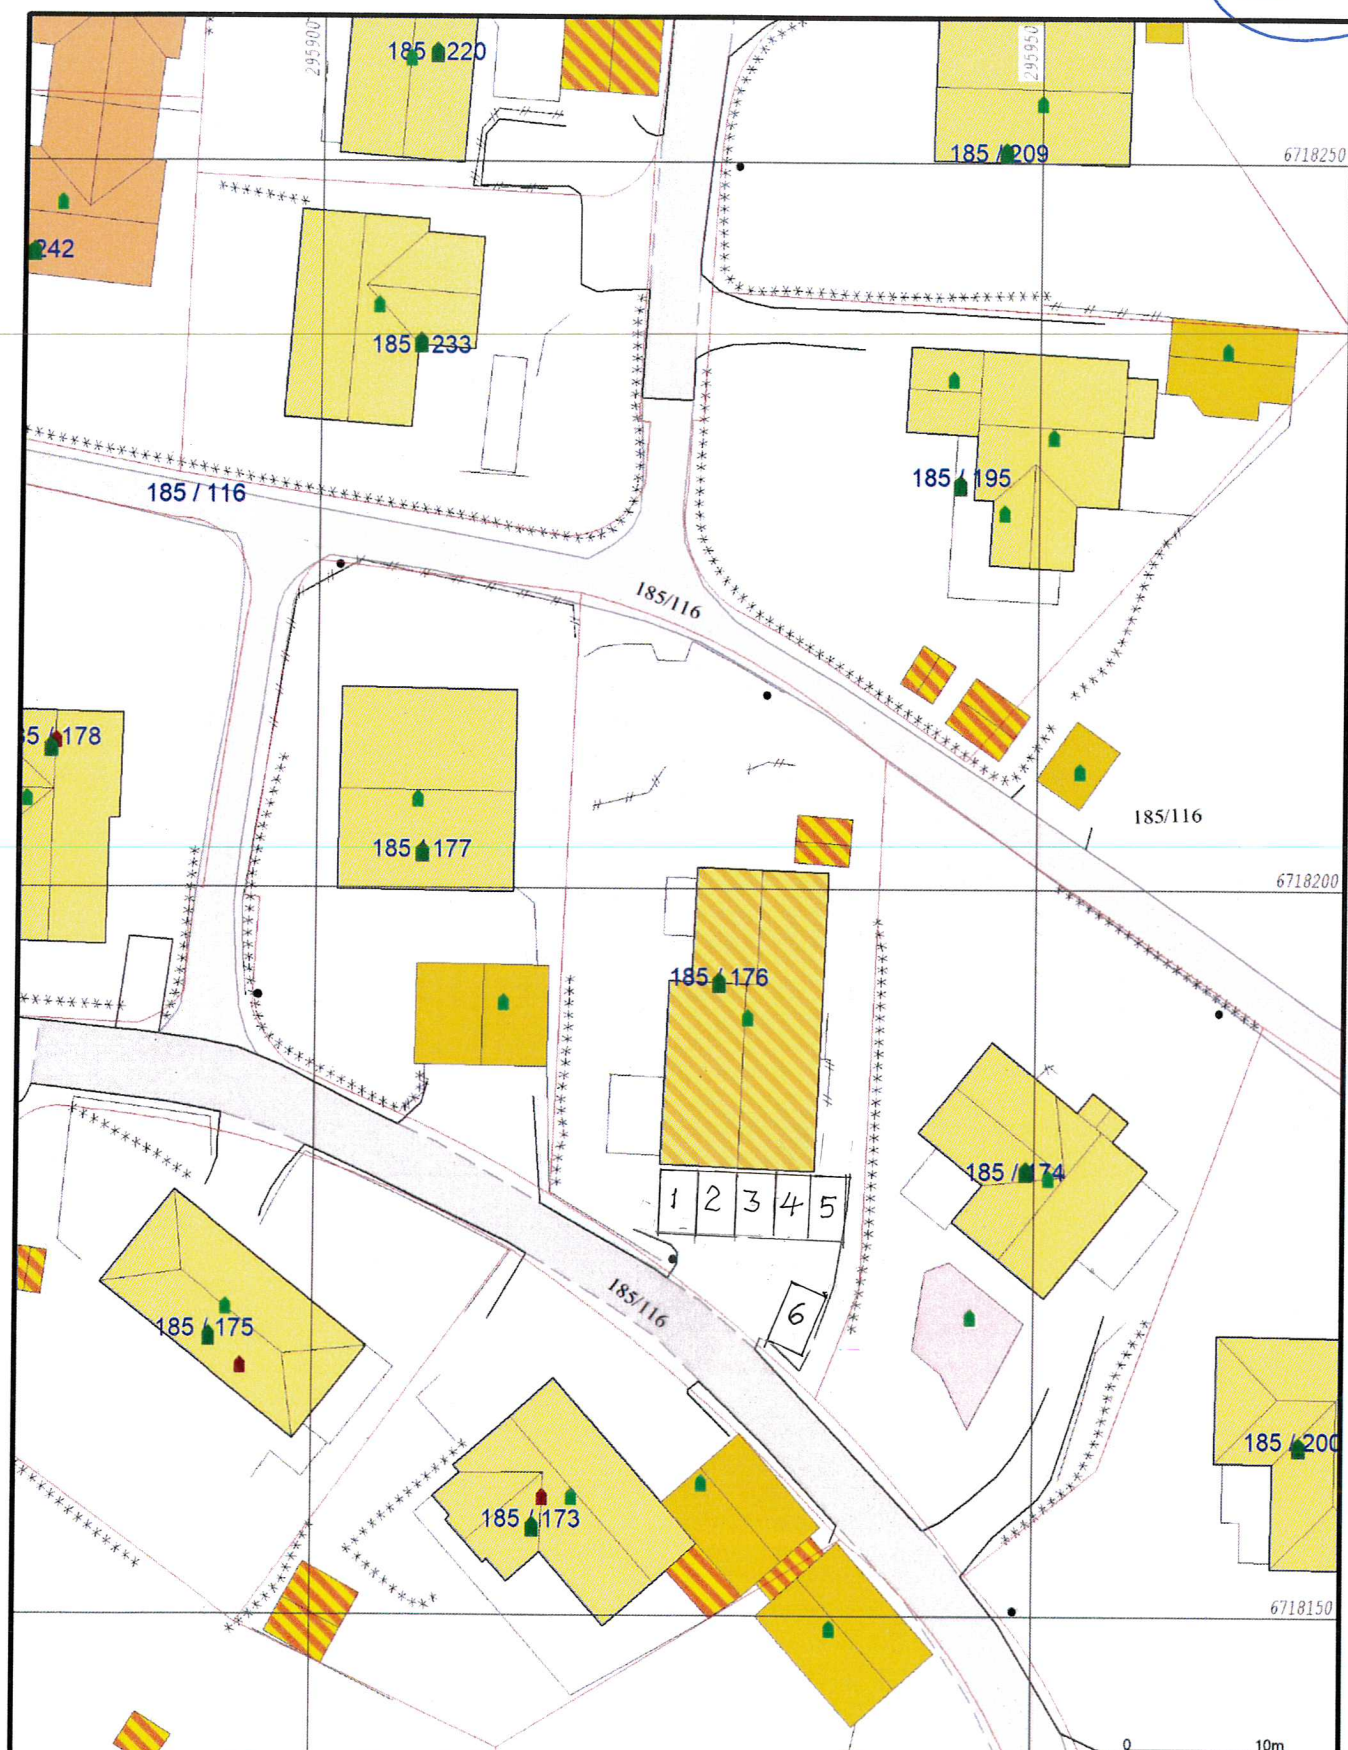

- | | |
|--------------------------|-------------------|
| — Målte Grenser | ■ Våningshus |
| — Registrerte Grenser | ■ Større bustader |
| --- Udefinert grenser | ■ Hytte/feriehus |
| — Terrengmålte grense | ■ Garasje/uthus |
| — Konstruert grensepunkt | ■ Industri/lager |
| ■ Bolig | ■ Andre bygg |
| ■ Bustad m/leilighet | |

Beliggenhet og høyder må oppfattes som orienterende.
Koordinatsystem: UTM(EUREF89) - SONE 32 (EPSG:32632)
Høydesystem: (EPSG:)



Lindås kommune
Geodataavdeling
Grunnkart.

Dato: 2019.09.20
Slett: SSO

G.nr. 185, b.nr. 176.

N

Målestokk
1:500