



Lindås kommune
Kvernhusmyrane 20
5914 ISDALSTØ

Også sendt som e-post til postmottak@lindas.kommune.no

Vår referanse:
1113104501/1707392

Ansvarlig advokat:
Kathrine Lien Mjell

Dato:
23. september 2019

DEREES REF. 18/3737-19/22110 | MERKNADER TIL SVAR PÅ KLAGE OVER GRENSEJUSTERING GBNR 91/1 OG GBNR 91/19 BRUNDTLAND

Det vises til kommunens svar på klage over grensejustering for gnr. 91 bnr. 1 og gnr. 91 bnr. 19 i Lindås kommune.

Innledningsvis vil det påpekes at brevet er datert 09. juli 2019. Brevet ble imidlertid ikke mottatt her før 06. september 2019, som følge av en intern feil hos kommunen som medførte at brevet ble sendt ut nesten 2 måneder etter det er datert. Fristen om tilbakemelding innen tre uker regnes fra brevet ble mottatt, og er 27. september 2019. Tilbakemeldingen er følgelig rettidig.

Kommunen presenterer tre kartutsnitt som viser alternativene i saken. Våre parter ønsker at grensejusteringen skal foretas i henhold til forslaget presentert i alternativ 1, som for ordens skyld følger vedlagt her. Det er imidlertid viktig at oppmålingen tar hensyn til at hele parkeringsplassen blir en del av tilleggsarealet som nå skal fradeles. Arealet har vært brukt til snuplass og parkering siden huset ble bygget i 1977.

I forbindelse med grensejustering foretatt 14. juni 2019 ble det utstedt faktura 24.06.2019. Kommunen ber i brev datert 9. juli 2019 om tilbakemelding dersom denne skal krediteres. Med dette gis det på vegne av våre parter tilbakemelding om at fakturaen ønskes kreditert.

Med vennlig hilsen
Harris Advokatfirma AS

Silje Vevle Nordtvedt
Advokatfullmektig

Kathrine Lien Mjell
Advokat/Partner
klm@harris.no

Harris Advokatfirma AS
Dreggsallmenningen 10/12
5003 Bergen
NO 921 027 583 MVA


Postboks 4115 Sandviken
5835 Bergen
Tlf.: 55 30 27 00

Den norske advokatforening
Globaladvocaten
Advocatia

1113104501/1707392

harris.no

Side 1 av 1

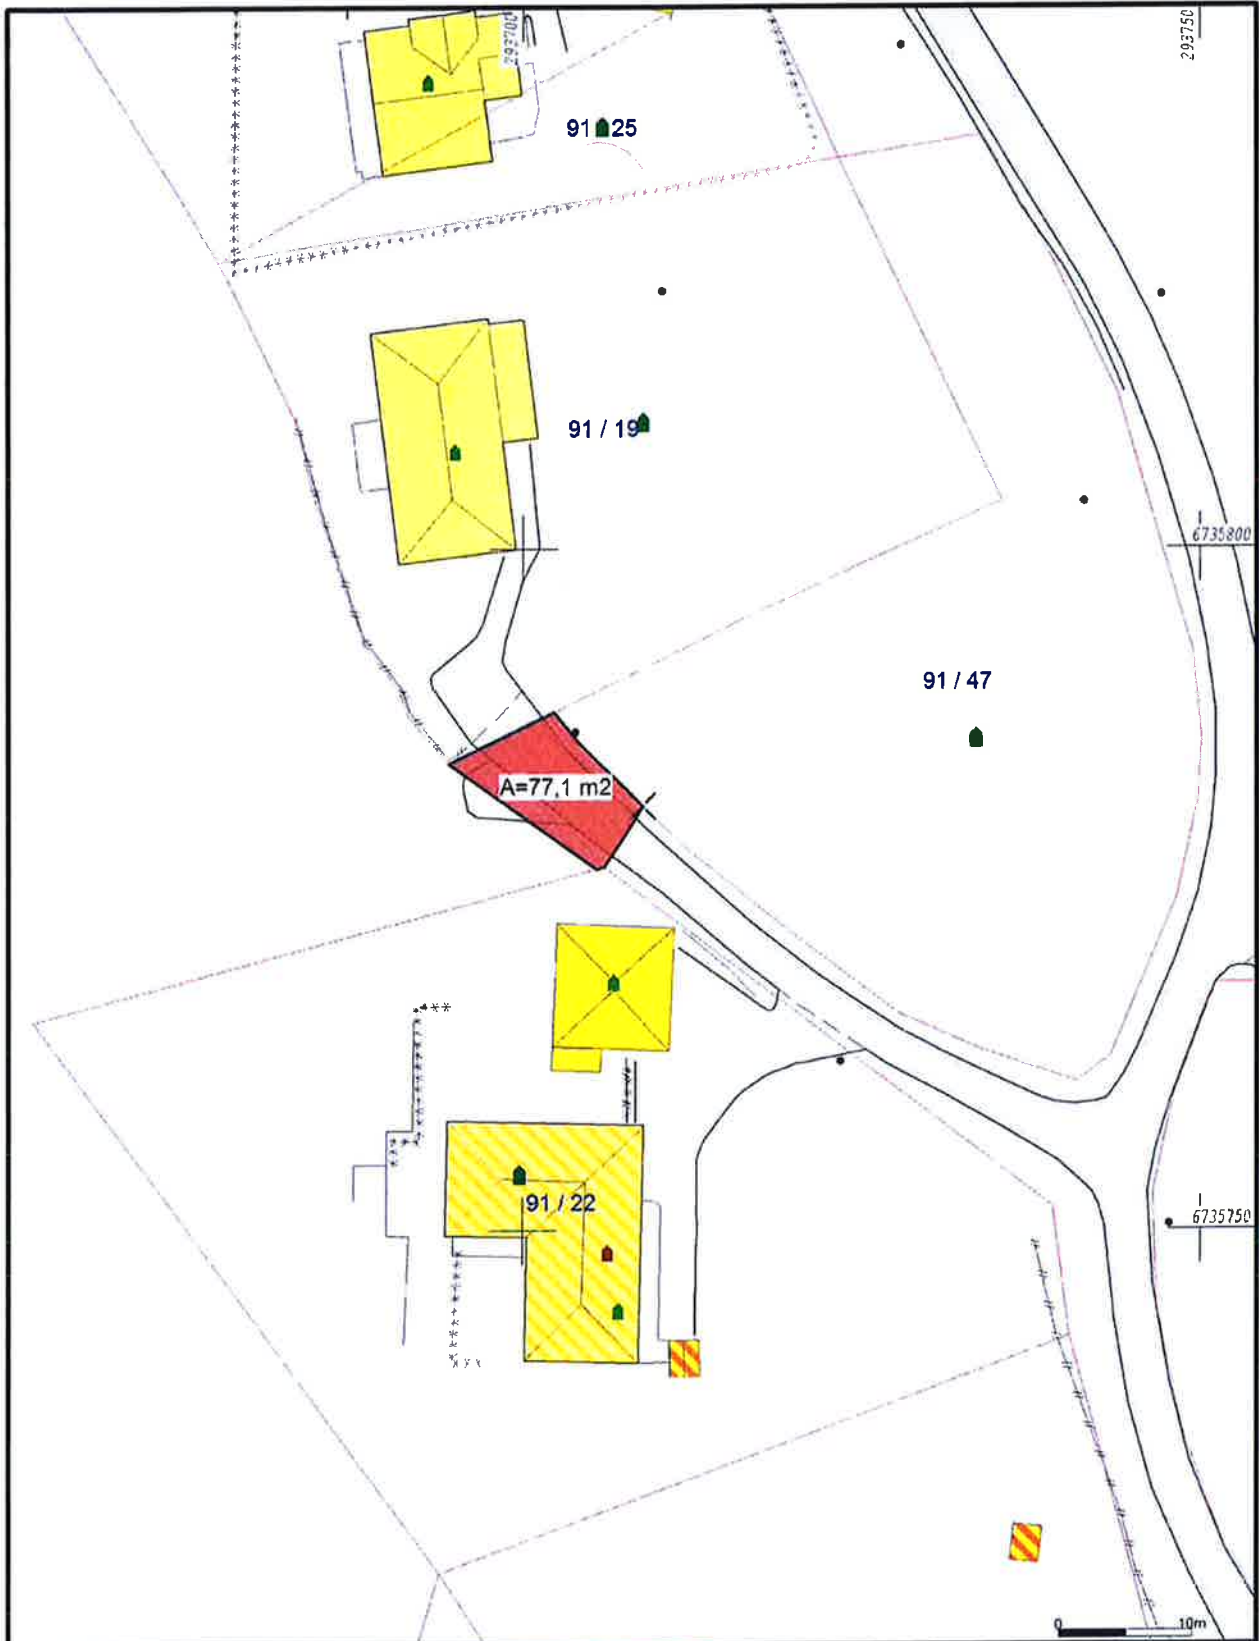

- | | |
|------------------------|-----------------|
| Målte Grenser | Våningshus |
| Registrerte Grenser | Større bustader |
| Udefinert grenser | Hytte/feriehus |
| Terrengmålte grense | Garasje/uthus |
| Konstruert grensepunkt | Industriløger |
| Bolig | Andre bygg |
| Bustad m/leilighet | |
- Beliggenhet og høyder må oppfattes som orienterende.
 Koordinatsystem: UTM(EUREF89) - SONE 32 (EPSG:32632)
 Høydesystem: (EPSG:)



Lindås kommune
Gendata avdeling





Målestokk
1:500