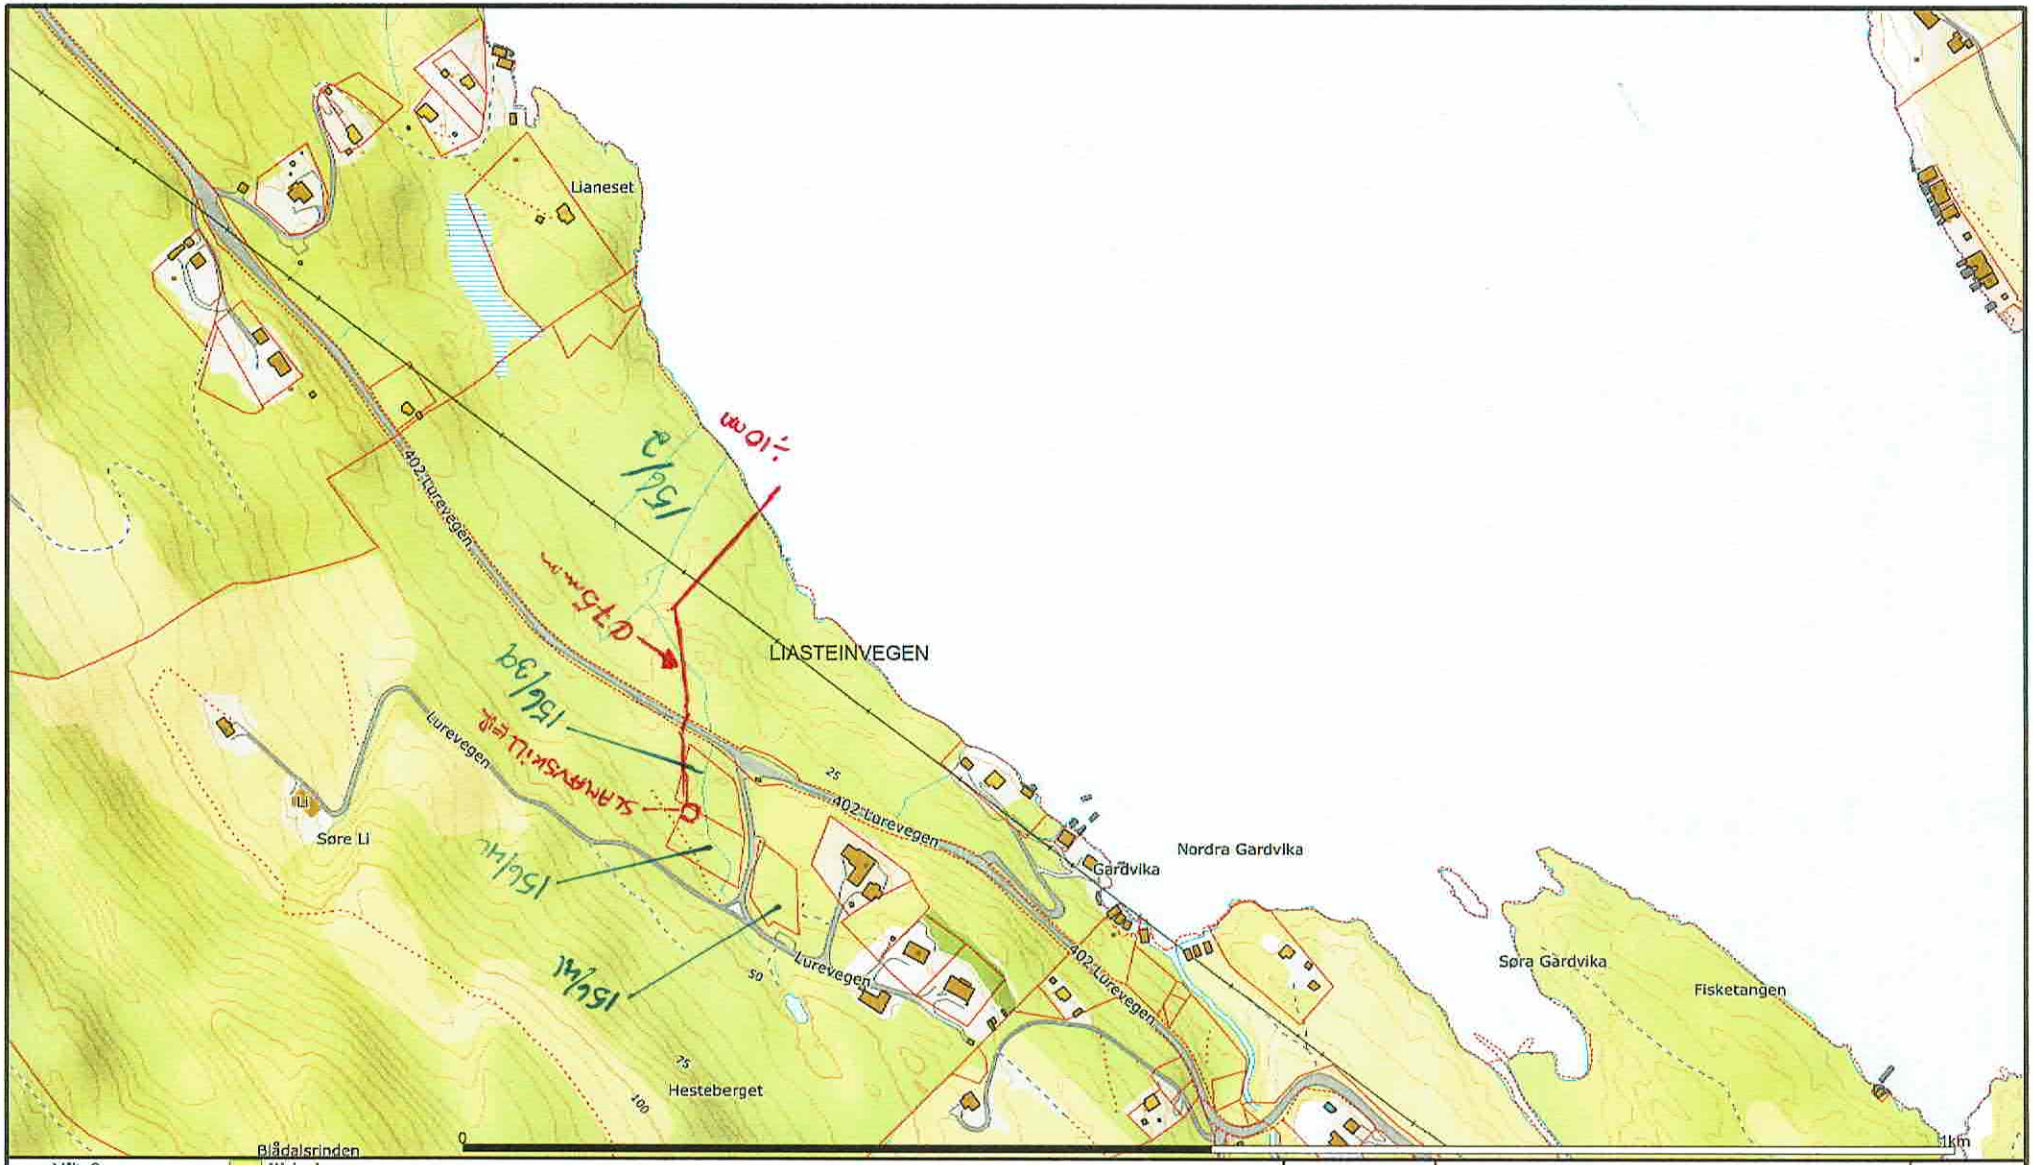
Lianeset
LIASTEINVEGEN
402 Lurevegen
Lurevegen
Søre Li
Nordra Gardvika
Gardvika
Søra Gardvika
Fisketangen
Hesteberget
Blådalsrinden
0
1km
Målte Grenser
Registrerte Grenser
Udefinert grenser
Terrengmålte grense
Konstruert grensepunkt
Bolig
Bustad m/leilighet
Våningshus
Større bustader
Hytte/feriehus
Garasje/uthus
Industri/lager
Andre bygg
KART VISES AVRENNING (Ø75mm) FRA
FELLES SLAMAVSKILLER TOMTER 156/39,40 og 41
Bygge SAK 19/1998 og 19/2409
Beliggenhet og høyder må oppfattes som orienterende.
Lindås kommune
Geodata avdeling
N
Dato: 2018.03.09
Sign: lini
Målestokk
1:5000