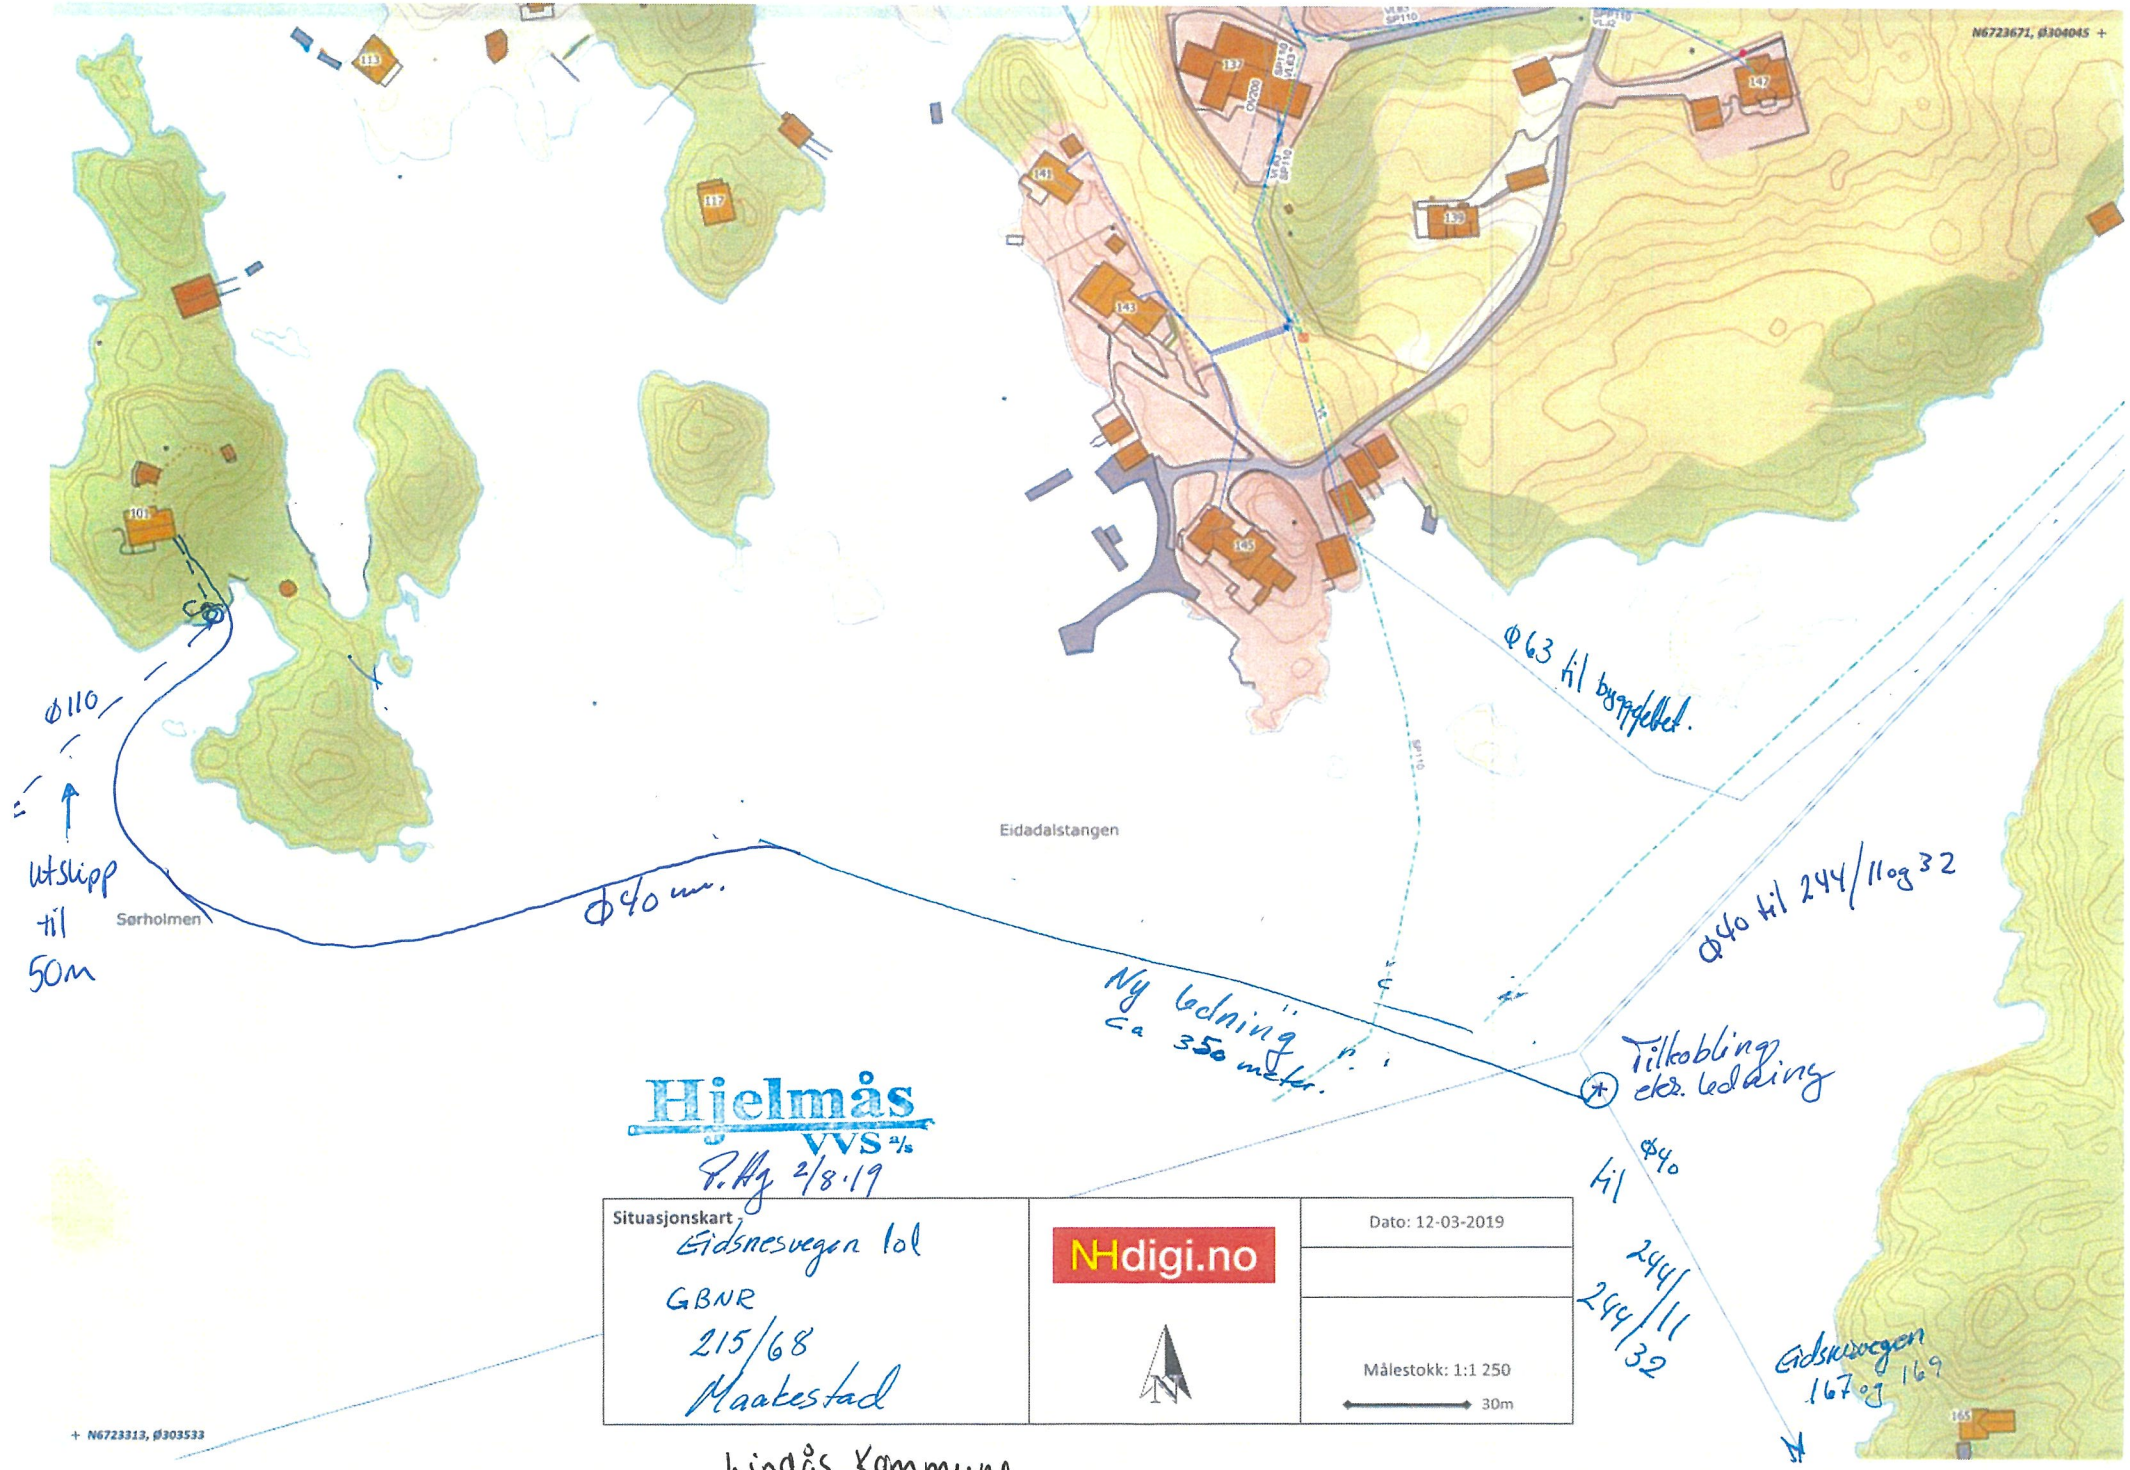

Hjelmås VVS A/S
P. Hj 2/8.19

Situasjonskart
Gidsnesvegen 161
GBNR
215/68
Maakestad

NHdigi.no

Dato: 12-03-2019

Målestokk: 1:1 250
30m

Hindås Kommune