

POSISJON	SKILT	SKILTNR.	STØR-RELSE	FOLIE- KLASSE/ BELYSNING	PLATE		OPPSETT		HØYDE underkant skilt	VEDTAK	MERKNADER	POSISJON	SKILT	SKILTNR.	STØR- RELSE	FOLIE- KLASSE/ BELYSNING	PLATE		OPPSETT		HØYDE underkant skilt	VEDTAK	MERKNADER
					TYPE	ANTALL	TYPE	ANTALL									TYPE	ANTALL	TYPE	ANTALL			
1		362.50	LS	2		1			2000		Skiltplater 364 flyttes til Pos 2. eksisterende stolpe brukes til skilt 362.50	3		362.50	LS	2		2	2	2	2000		Nye skilt og oppsett
1		362.50	LS	2		1			2000		Skiltplater 364 flyttes til Pos 2. eksisterende stolpe brukes til skilt 362.50												
2		364	LS	2		2			2000		Eksisterende skiltplate fra pos 1												
2		362.50	LS	2		2			2000														

**SYMBOLFORKLARING:**

- Nytt oppsett
- Eksisterende oppsett
- Skiltoppsett på stolpe
- Skiltoppsett på mast
- Tosidig skilt / to ensidige skilt på stolpe / mast
- ■ Helportal / Halvportal
- ⊗ Posisjonsangivelse

**FOLIEKLASSE:**

- 1, 2 eller 3
- IB = Innvendig belyst
- UB = Utvendig belyst
- BP = Billedpunkt
- FG = Fullgrafisk

**ANTALL:**


- FJ = Fjernes
- FL = Flyttes
- NY = Ny

**OPPSETTYPE:**

- 1 = Eksisterende stolpe
- 2 = Stolpe 60 mm, med fundament
- 3 = Stolpe 89 mm, med fundament
- 4 = NE - godkjent mast og fundament
- 5 = Monteres på ... (broekkverk, lysmast etc)

**HØYDE UNDERKANT SKILT:**

- u/S = Underkant underskilt
- u/H = Underkant hovedskilt

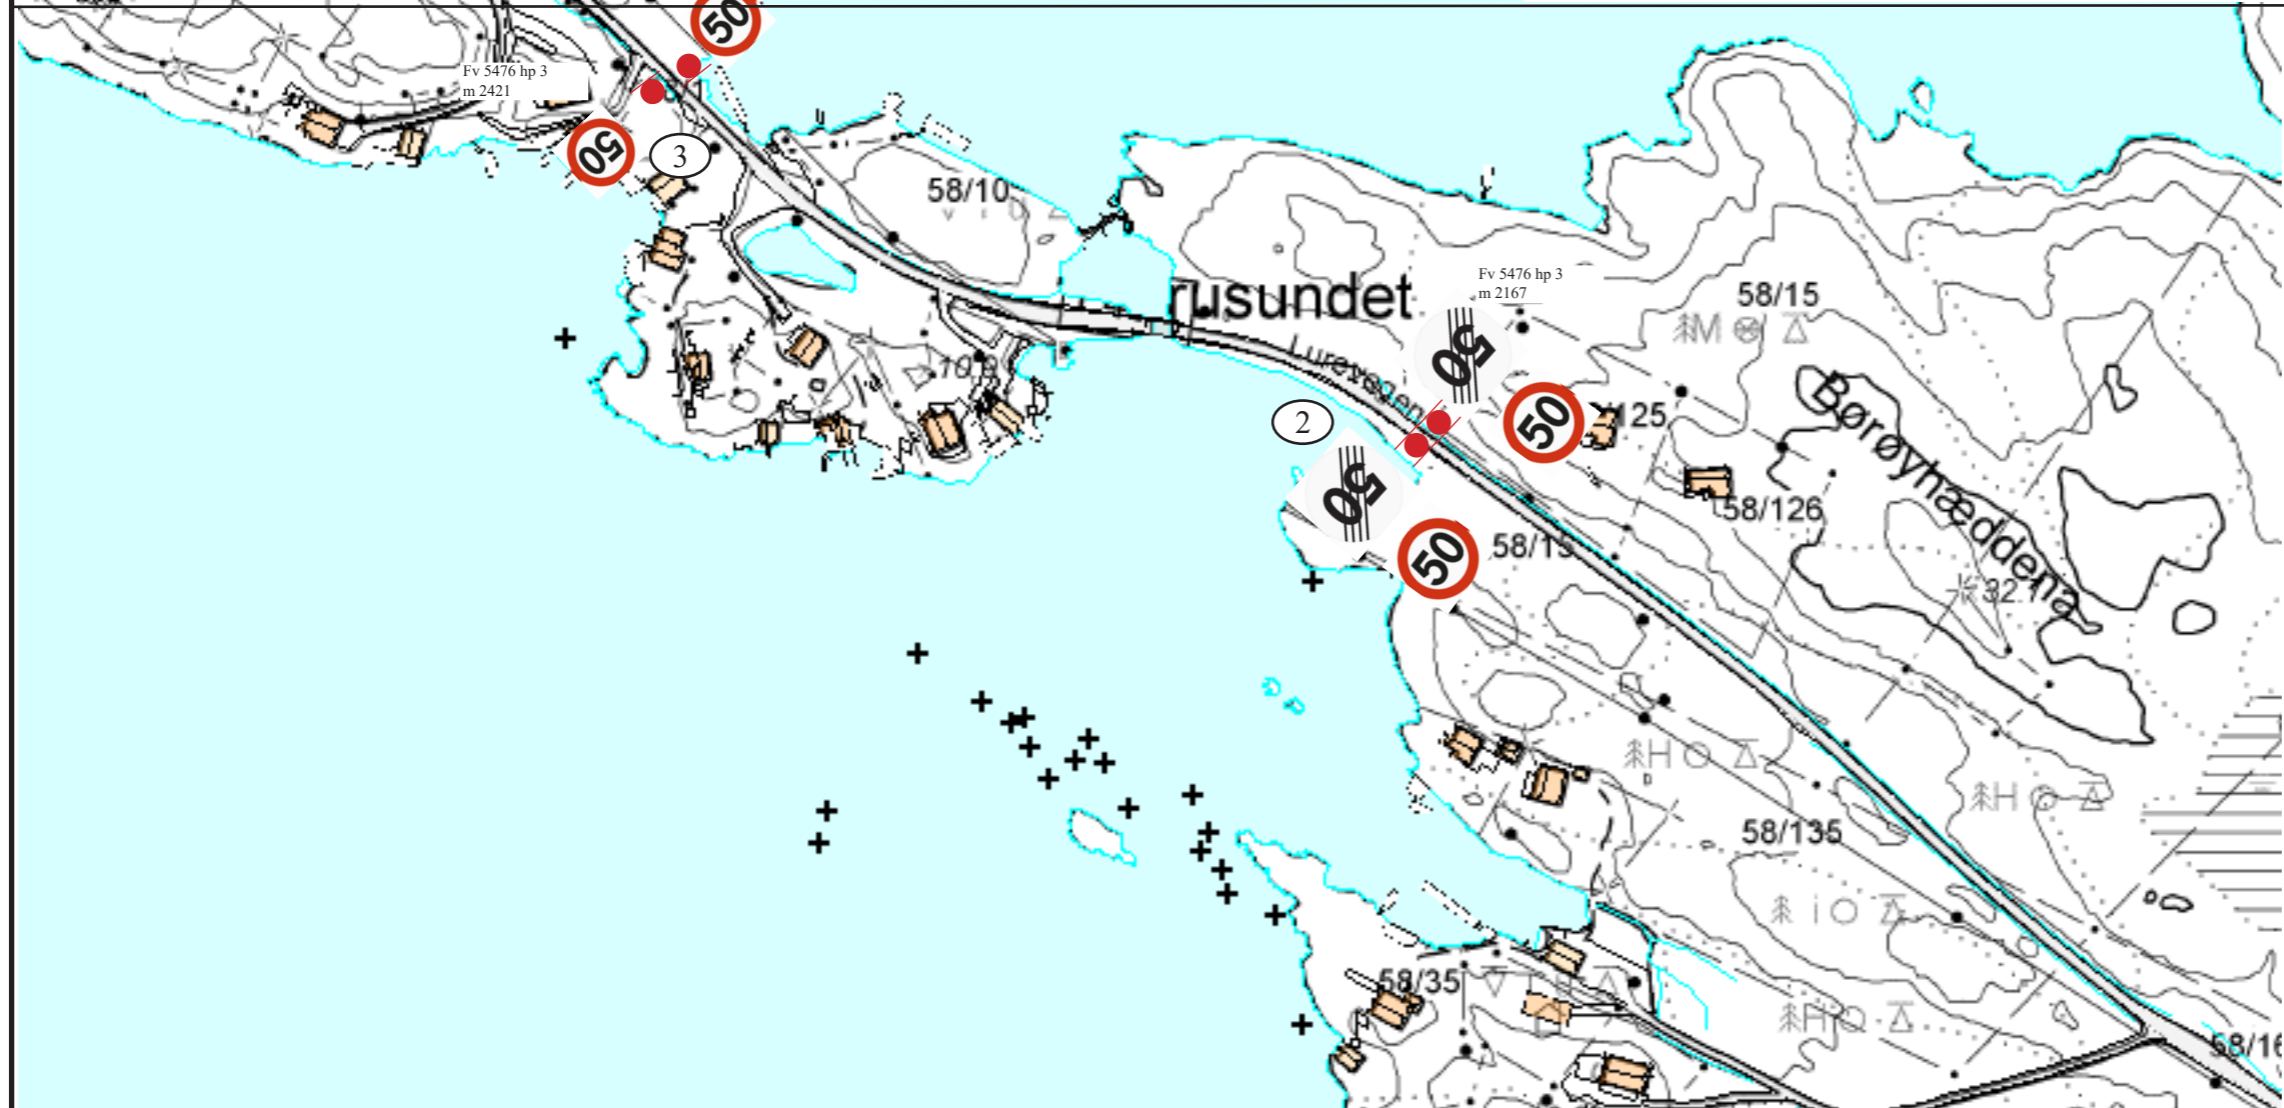

Revisjon	Revisjonen gjelder	Utarb.	Kontr.	Godkjent	Rev. dato
		Tegningsdato	04.09.19		
Skiltplan Fv 404/Fv5476 - Lurevegen -Lygra - Lindås kommune		Bestiller	Region		
		Produsert av			
		Prosjekt nummer			
		Arkivreferanse			
		Målestokk	1:3000		
		Koordinatsystem			
Utarbeidet av	Kontrollert av	Godkjent av	Konsulentarkiv		
EHZ			Tegn. nr.	L1	Rev.



Fy12\_Fv404\_hp03\_f2\_m02587

Skiltplater flyttes til pos 2 ( 50 km/t sone forlenges)

POS 1



Fy12\_Fv404\_hp03\_f2\_m02587

POS 1



Eksisterende oppsett brukes. Skiltplater 364 flyttes til POS 2. Skilt 362.50 settes opp, et stk hver veg



Fy12\_Fv404\_hp03\_f2\_m02167

POS 2



Skiltplater fra POS 1 (364) Nye skilt 362.50



Fy12\_Fv404\_hp03\_f1\_m02563

POS 1



Revisjon	Revisjonen gjelder	Utarb.	Kontr.	Godkjent	Rev. dato
		Tegningsdato	04.09.19		
Skiltplan Fv 404/Fv5476 - Lurevegen -Lygra - Lindås kommune		Bestiller	Region		
		Produsert av			
		Prosjekt nummer			
		Arkivreferanse			
		Målestokk	1:3000		
		Koordinatsystem			
Utarbeidet av	Kontrollert av	Godkjent av	Konsulentarkiv		
EHZ			Tegn. nr.	L1	Rev.