Trase sør

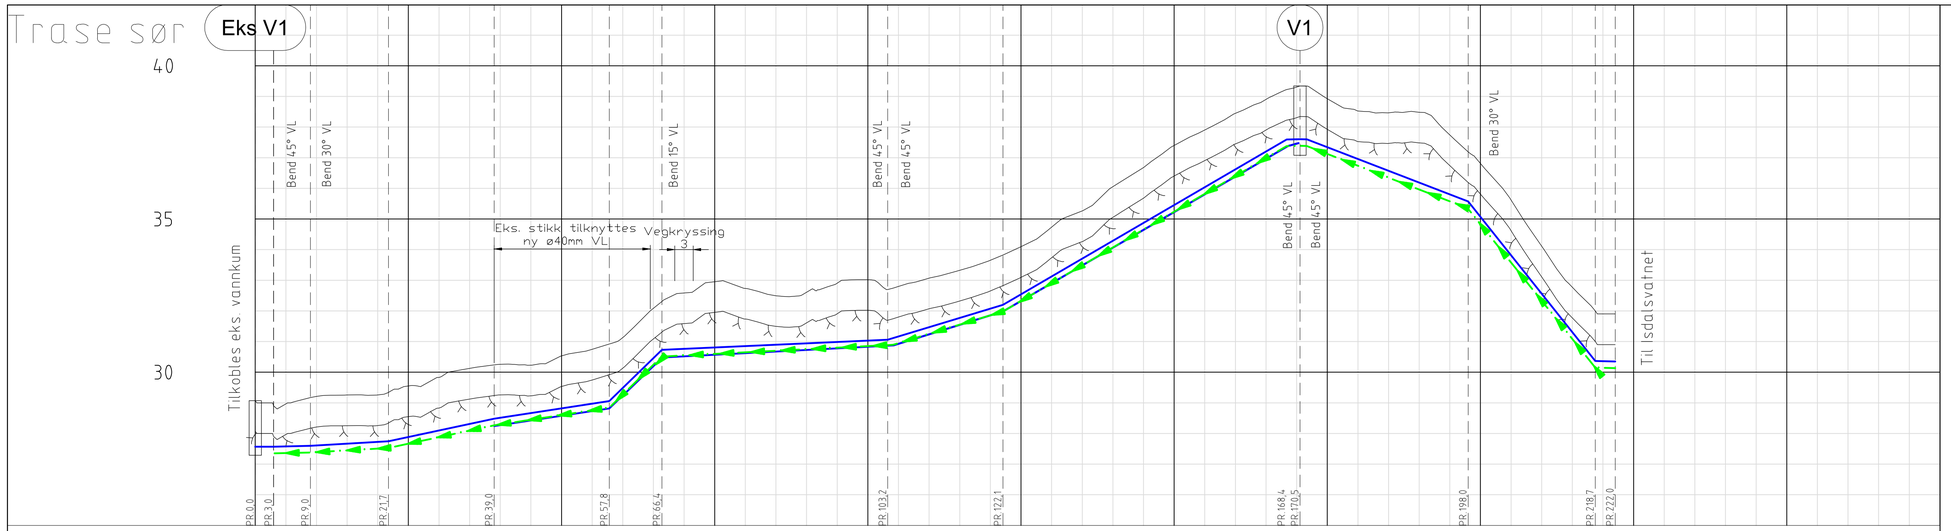
Eks V1
V1
40
35
30
Tilkobles eks vannkum
Bend 45° VL
Bend 30° VL
Bend 15° VL
Eks. stikk tilknyttes ny ø40mm VL
Vegkryssing
Til Isdalsvatnet
PR 0,0
PR 3,0
PR 9,0
PR 21,7
PR 39,0
PR 57,8
PR 66,4
PR 103,2
PR 122,1
PR 168,4
PR 170,5
PR 198,0
PR 218,7
PR 222,0
0
25
50
75
100
125
150
175
200
225
250

| | | |