

Lindås kommune
Kvernhusmyrane 20
5914 Isdalstø

Deres ref.:
19/177

Vår ref.:
5170657/Følggebrev.docx

Dato:
2019-10-09

► FØLGEBREV TIL SØKNAD OM IGANGSETTINGSTILLATELSE

Byggeplass: Knarvik Sentrum	Gnr.188 bnr.741 m.fl
Tiltak: Teknisk infrastruktur Knarvik sentrum	
Tiltakshaver: Lindås Kommune	Adresse: Kvernhusmyrane 41, 5914 Isdalstø
Ansv. søker: Norconsult AS	Adresse: Postboks 1199, 5811 Bergen

Deler av Kvassnessvegen ved Shell

På vegne av Lindås Kommune, oversendes søknad om igangsettingstillatelse for følgende tiltak:

- VA-ledninger for deler av kvassnesvegen

Det søkes om alt ved disse tiltakene som er markert ved gult på vedlegg D1.

Vilkår i rammetillatelse

Med heimel i plan- og bygningslova § 20-1, jf. pbl § 20-3 vert det gjeve rammeløyve for oppføring av midlertidig bussterminal og rundkjøring, samt permanent VA-anlegg på følgjande vilkår:

1. Tiltaket skal plasserast som vist i situasjonsplan datert 25.10.18, 21.06.17 og 19.10.18, med heimel i pbl. § 29-4, jf. SAK § 6-3.
2. Tiltaka skal prosjekterast etter byggt teknisk forskrift 2017 (TEK17).
3. Dei midlertidige tiltaka må fjernast innan to år i frå dette vedtaket. Dersom tiltaka skal stå lengre, må det foreligge løyve til permanente tiltak innan to år.

Før det vert gjeve igangsettingsløyve for tiltaket skal følgande ligge føre:

1. Godkjent tiltaksplan for hele tiltaket.
2. Stadfesting på at man har dei nødvendige rettighetane som tiltaket krev.

Før det vert gjeve ferdigattest/mellombels bruksløyve for tiltaket skal følgande ligge føre:

1. Faktisk plassering av tiltaket må vere målt inn, og koordinatar sendt kommunen.

Gjennomføring av tiltaket

Det søkes om IG for følgende arbeider i henhold til vedlegg D1 markert med gult:

- VA-ledninger for deler av kvassnesvegen

Utførende parter i denne søknaden:

Drange maskin

Avfallsplan

I samråd med utførende utarbeides avfallsplan for tiltaket. Signert sluttrapport for avfallsplanen med leveringsdokumentasjon oversendes kommunen sammen med søknad om ferdigattest.

Dokumentoversikt i denne forsendelsen

Vedlegg nr.	Dokumenter	Tegn. Nr	Dato
00	Følgerev		09.10.2019
01	Søknad om igangsettingstillatelse		09.10.2019
D	Tegninger		
D1	Situasjonskart	GH-004	09.10.2019

Med vennlig hilsen

Norconsult AS



Kristin Thomassen

Søknad om igangsettingstillatelse

for tiltak etter plan- og bygningsloven (pbl) § 21-2

Berører tiltaket eksisterende eller fremtidige arbeidsplasser?

☐ Ja

☐ Nei

Hvis ja, skal samtykke innhentes fra

Arbeidstilsynet før igangsetting av tiltaket. Byggblankett 5177 med vedlegg.


Søknaden gjelder							
Eiendom/ byggsted	Gnr.	Bnr.	Festenr.	Seksjonsnr.	Bygningsnr.	Bolignr.	Kommune
	188	741 m.fl					Lindås
	Adresse				Postnr.	Poststed	
	Kvassnesvegen				5914	ISDALSTØ	

Det søkes om igangsettingstillatelse for		
☐ Hele tiltaket ☒ Deler av tiltaket		
Angi hvilken del av tiltaket denne søknaden gjelder		
Deler av Kvassnessvegen ved Shell		
Angi tidligere del søknader	Dato for gitt tillatelse	Kommentar
Midlertidig bussterminal og rundkjøring samt permanent VA	15.05.2019	
Siste del av rundkjøring og VA for deler av kvassnessvegen	24.06.2019	

Vedlegg			
Beskrivelse av vedlegg	Gruppe	Nr. fra – til	Ikke relevant
Situasjonsplan, avkjøringsplan	D	1 – 1	☐
Tegninger	E	–	☒
Redegjørelser/kart	F	–	☒
Erklæring om ansvarsrett	G	–	☒
Gjennomføringsplan	G	–	☒
Boligspesifikasjon i matrikkelen	H	–	☒
Uttalelse/vedtak fra annen offentlig myndighet	I	–	☒
Andre vedlegg	Q	–	☒

Underskrift			
Ansvarlig søker for tiltaket			
Foretak			
Norconsult AS, VA-avdelingen			
Kontaktperson	Telefon	Mobiltelefon	E-post
Kristin Thomassen	55 37 55 00	95 05 90 81	Kristin.Thomassen@norconsult.com
Dato	Underskrift		
09.10.2019			
Gjentas med blokkbokstaver			
KRISTIN THOMASSEN			

"N:\517065170657\BIM\VA_TIA\Kil\GH-001_Byggesak.dwg - MaRei - Plottet: 2019-10-09, 13:11:39 - LAYOUT = GH-004 - XREF = T_GH_Planlegging, 5170657_T_hatch takflater, T_Førforklaring, 5170657_T_eksisterende VA, 5170657_T_geom_BP1, 5170657_T_sentrumsplan_VN1, 5170657_T_kart"

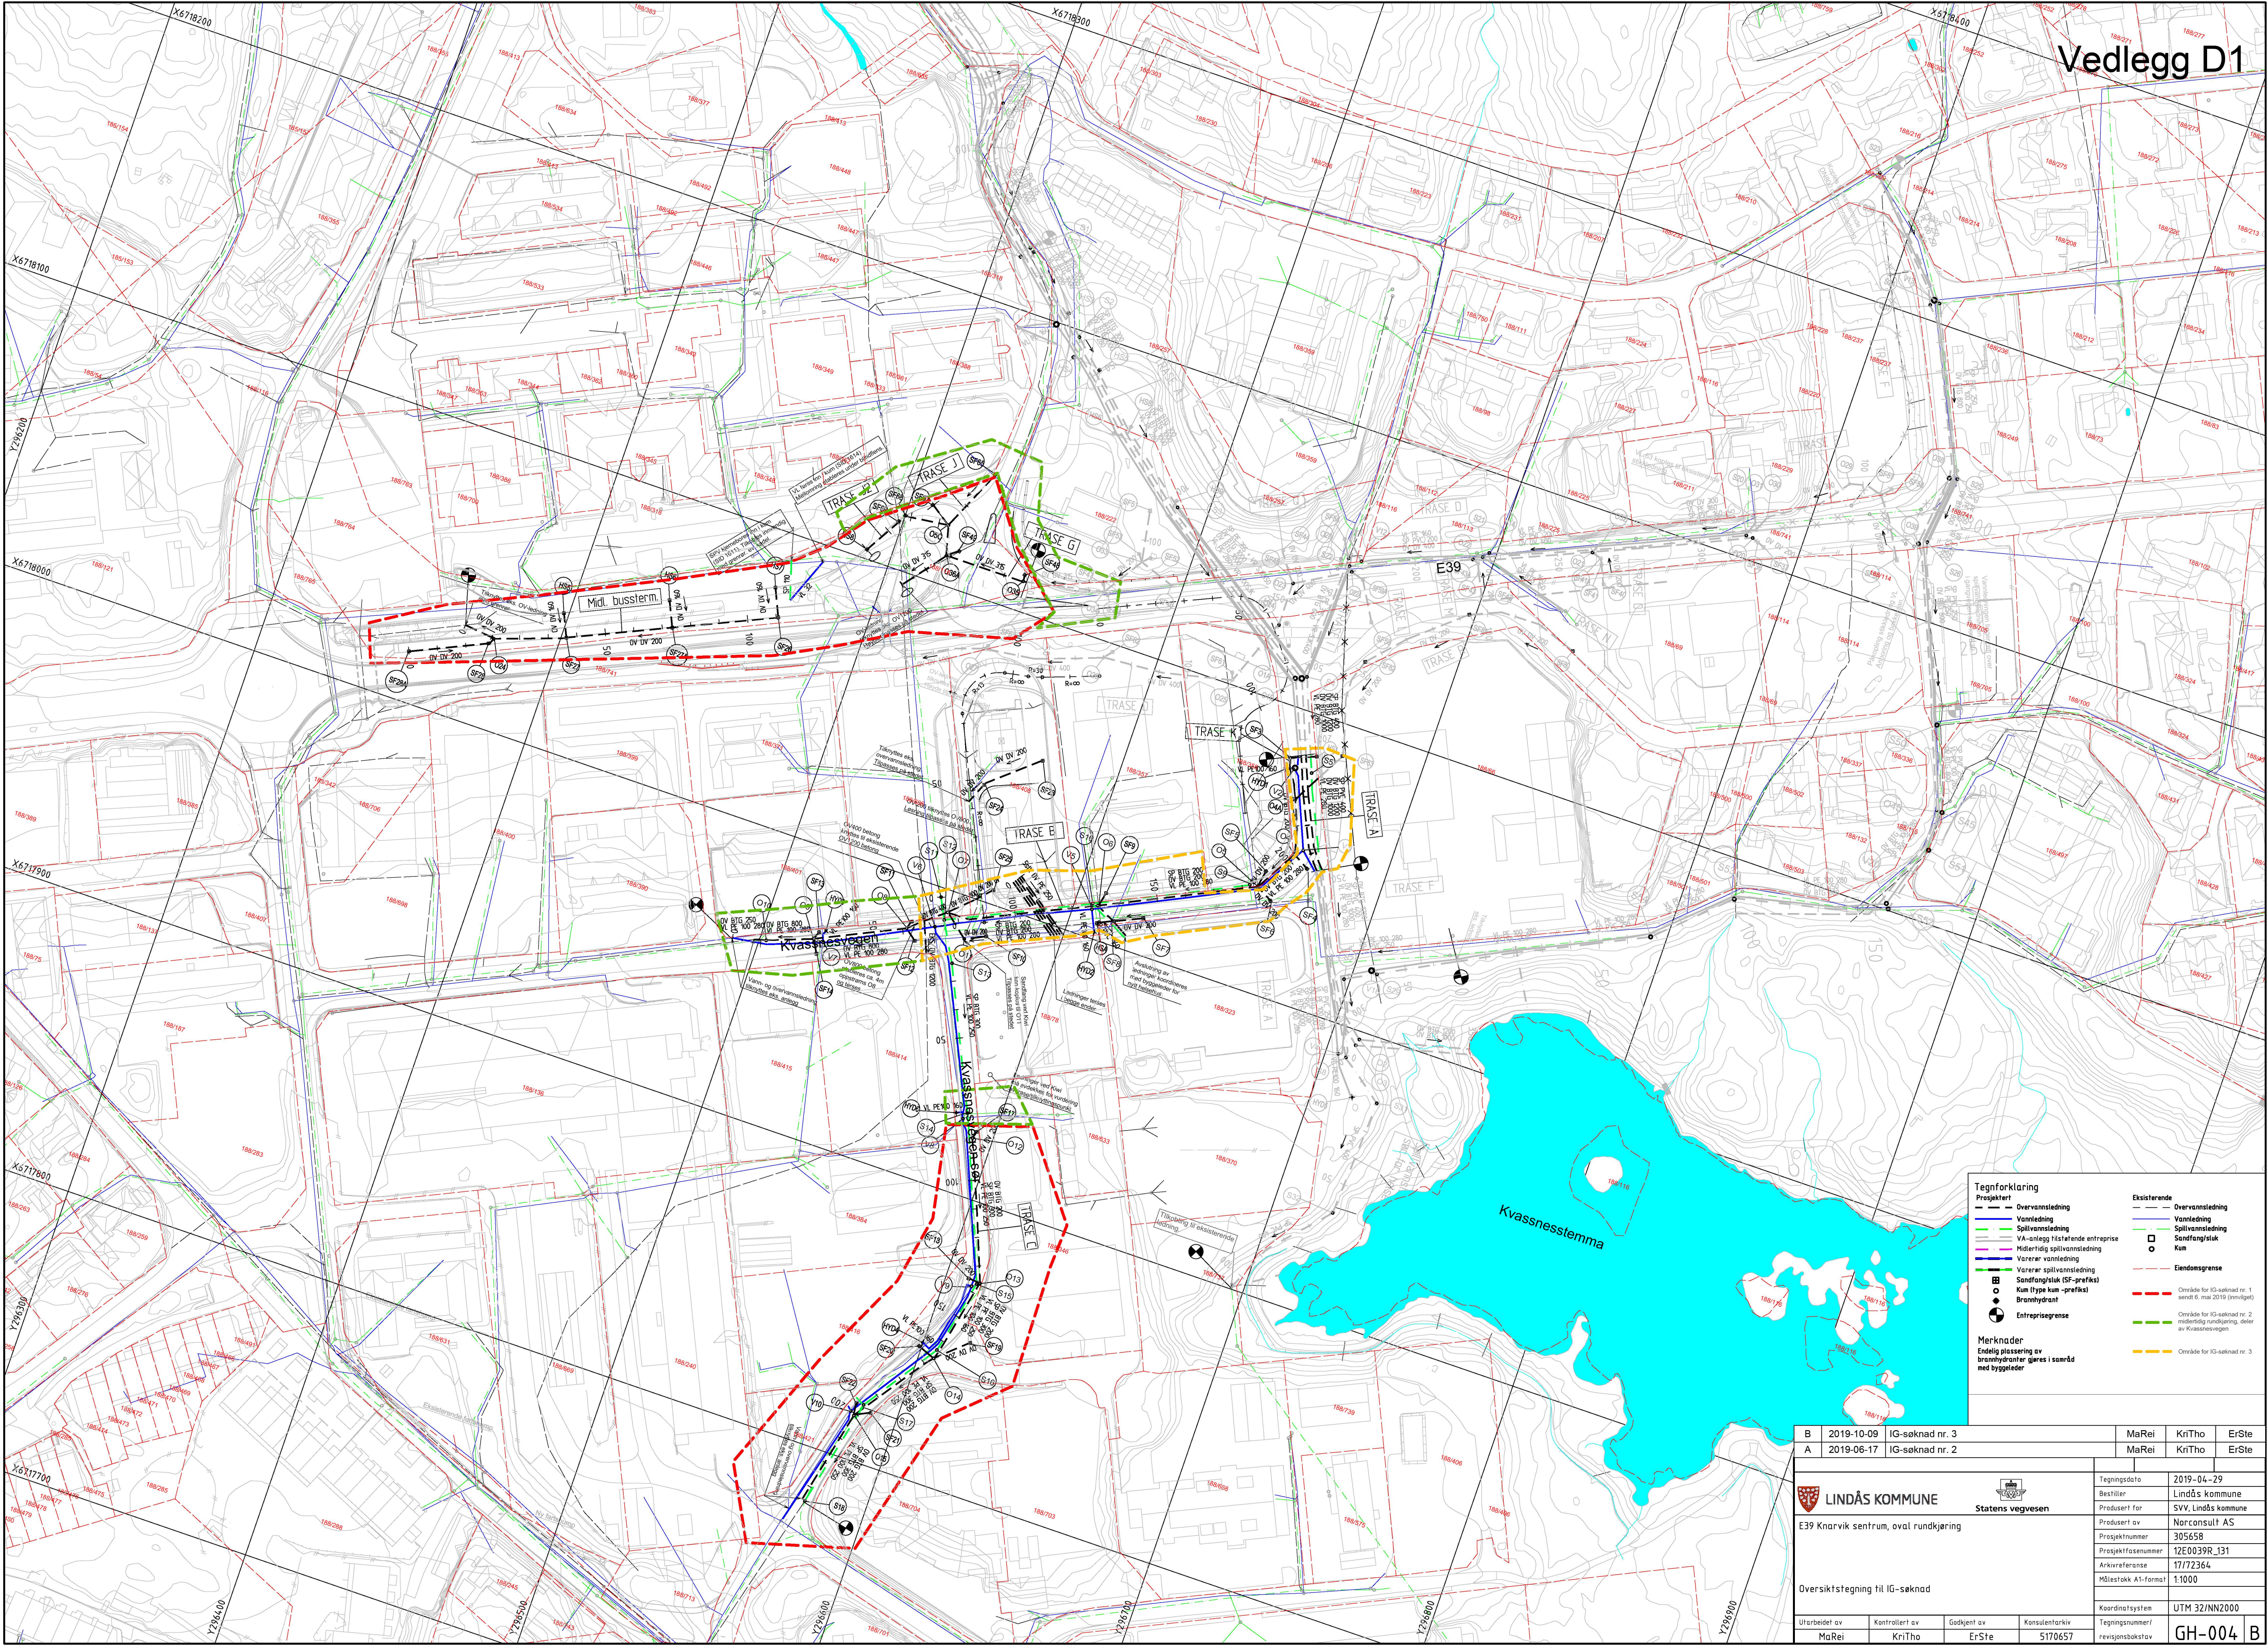

B	2019-10-09	IG-søknad nr. 3	MaRei	KriTho	ErSte
A	2019-06-17	IG-søknad nr. 2	MaRei	KriTho	ErSte
LINDÅS KOMMUNE E39 Knarvik sentrum, oval rundkjøring			Tegningsdato 2019-04-29		
			Bestiller Lindås kommune		
			Prosjekt for SVV, Lindås kommune		
			Prosjekt av Norconsult AS		
			Prosjektnummer 305658		
			Prosjektfase 12E0039R_131		
			Arkivreferanse 17/72364		
			Målestokk A1-format 1:1000		
Oversiktstegning til IG-søknad			Koordinatsystem UTM 32/NN2000		
Utarbeidet av MaRei		Kontrollert av KriTho	Godkjent av ErSte		Konsulentarkiv 5170657
			Tegningsnummer/ revisjonsbokstav GH-004 B		