



Melding om bygning eller tilbygg som er unntatt søknadsplikt

Dette skjemaet skal brukes for å melde fra til kommunen om at du har bygget et tilbygg eller en bygning som er unntatt søknadsplikt.

04 OKT 2019

Ark. saksnr.

19/2825

Løpnr.

Saksh.

Tilgangskode

Kryss av for hva som skal meldes inn:



Tilbygg inntil 15 m²



Bygning mellom 15 - 50 m²

Underkategori (ett kryss):



Garasje eller uthus til bolig



Garasje eller uthus til fritidsbolig



Fiskeri- eller landbruksbygning

Annen type bygning, beskriv:

UTVIDET EKSISTERENDE VERANDA

Informasjon om eiendommen:

Eier:

KJELL ARNE OG MARIANNE GANGÅS

Adresse:

NAVSTADSLIA 17, 5915 HJELMÅS

E-post:

mardorgand@yahoo.no

Telefon:

9759320 / 97548947

Gårdsnummer (du kan finne gårdsnummer ved å søke opp adresse på www.seeiendom.no)

196

Bruksnummer (du kan finne bruksnummer ved å søke opp adresse på www.seeiendom.no)

156

Festenummer (gjelder kun hvis festetomt):

Seksjonsnummer (gjelder kun hvis sameie):

Informasjon om bygningen eller tilbygget:

Bruksareal (BRA):

Innvending areal (areal innenfor ytterveggene)

10,08 m²

Dato for ferdigstillelse:

(dd.mm.åååå)

19/08/2019

Legg ved et kart hvor tilbygget eller bygningen er tegnet inn:

Slik gjør du:

Bruk et kartutsnitt over eiendommen for å tegne inn hvor bygningen eller tilbygget er plassert.


Kartet kan for eksempel være:

- et situasjonskart fra kommunen
- et kart fra kommunens nettside
- et kartutsnitt fra www.seeiendom.no

Vi anbefaler at du:

- tegner inn et omriss av bygningen eller tilbygget
- oppgir hvor mange meter det er fra bygningen/tilbygget til nabogrensa.

Kartet som viser plasseringen, sendes til kommunen sammen med dette meldingsskjemaet.

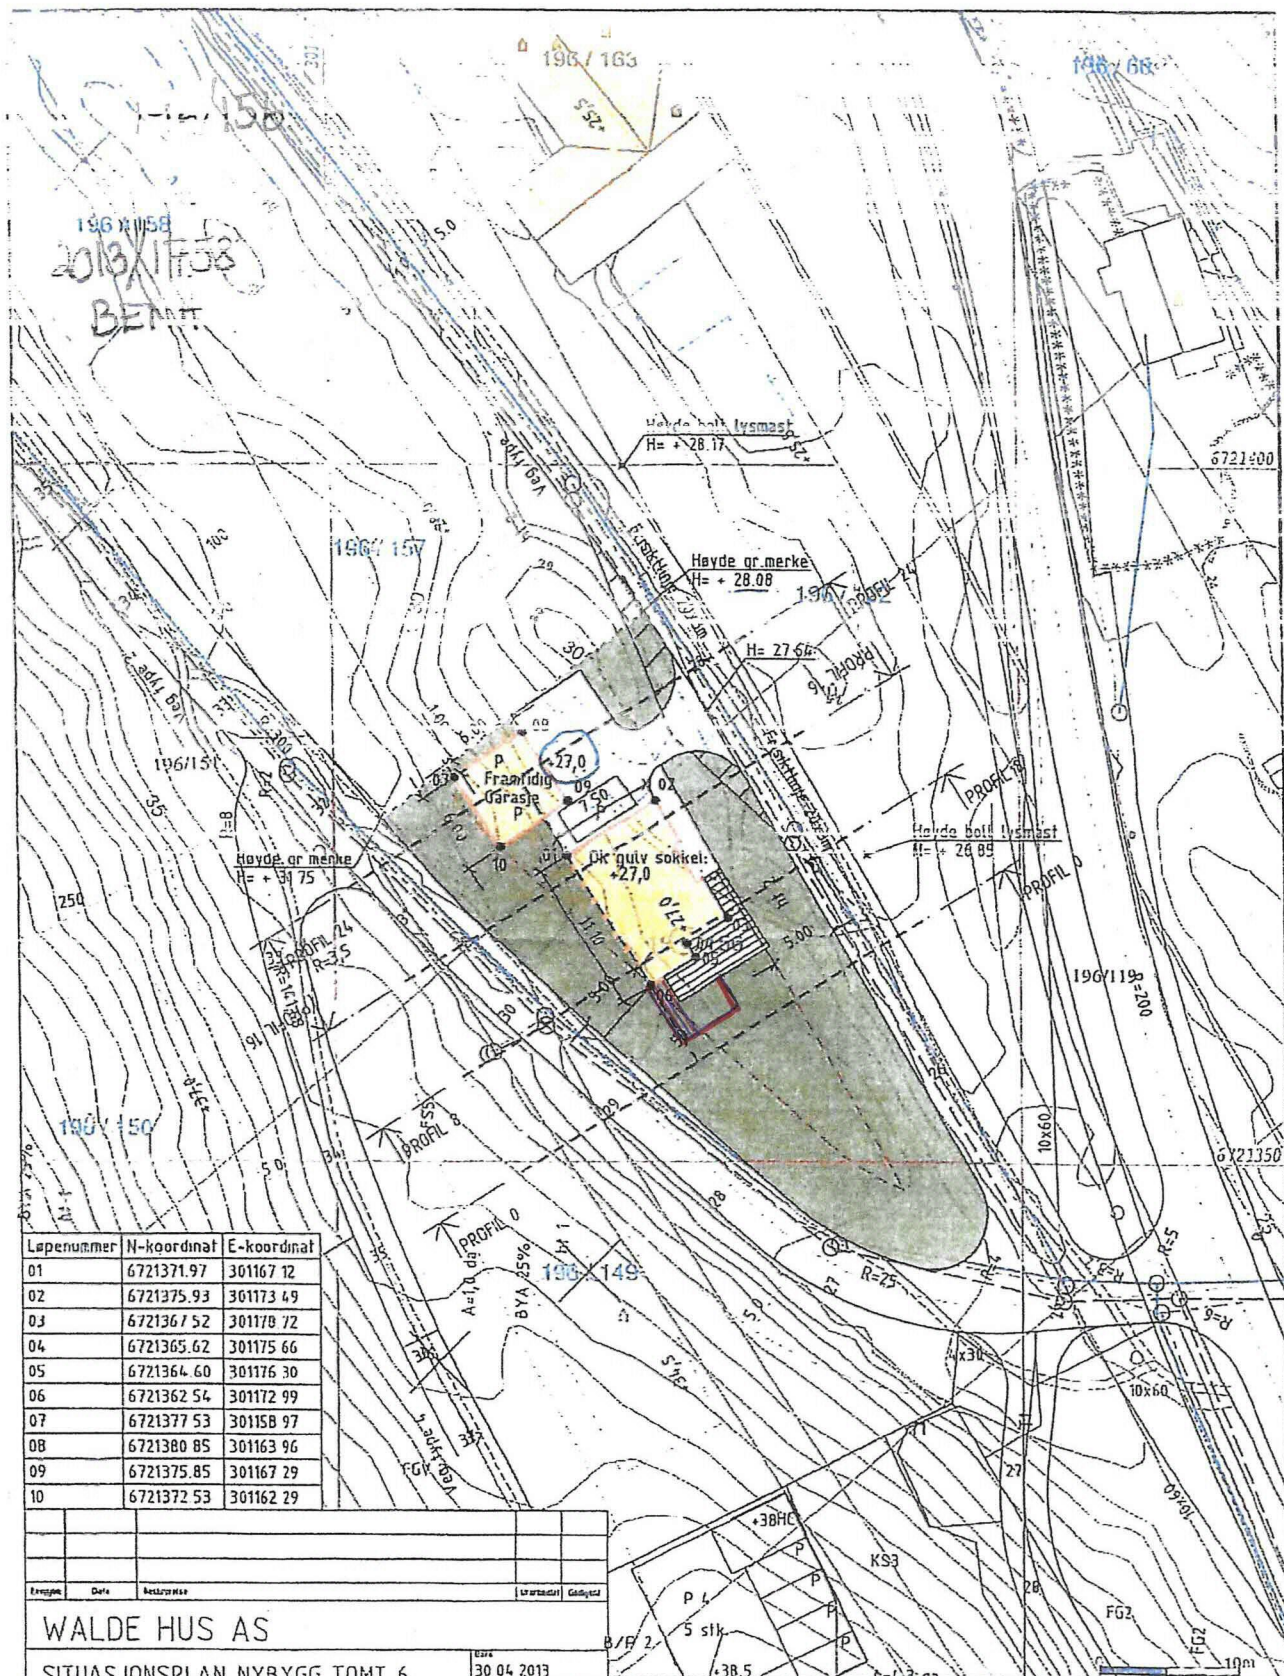

Løpnummer	N-koordinat	E-koordinat
01	6721371.97	301167.12
02	6721375.93	301173.49
03	6721367.52	301178.72
04	6721365.62	301175.66
05	6721364.60	301176.30
06	6721362.54	301172.99
07	6721377.53	301158.97
08	6721380.85	301163.96
09	6721375.85	301167.29
10	6721372.53	301162.29

WALDE HUS AS									
SITUASJONSPLAN NYBYGG TOMT 6									
GHR 196/ BNR 156, LEKNES I LINDÅS KOMMUNE									
Fjesangerv. 50C - 5059 Bergen		Tlf 5538 7870 Fax 5538 7871		bergen anko no - www anko no		Lindås kommune		Geodata avdeling	
G.nr. 196, b.nr. 156.		Målestokk		1:500		N			

1001
- GATVÅS -