



## Statens vegvesen

.....

Behandlende enhet: Region vest      Saksbehandler/telefon: Tomislav Jajcinovic / 46875621      Vår referanse: 19/137907-9      Deres referanse:      Vår dato: 10.10.2019

### Vedtaksbrev – V103 R-19 – Kv.1023 Kvassnesvegen – Knarvik – Lindås kommune

Regionvegkontoret har i dag med hjemmel i forskrift om offentlige trafikkskilt av 07.oktober 2005 §28, §30 vedtatt at det på kv.1023 Kvassnesvegen, skal trafikk reguleres med offentlig trafikkskilt:

- Skilt nr. 516 – «Gangfelt»
- Skilt nr. 521.1 – «Sykkelfelt»

og etableres følgende vegoppmerking:

- 1008 – «Skillelinje»
- 1024 – «Gangfelt»
- 1039 – «Sykkelsymbol»

Plassering og antall skilt er vist på vedlagt skiltplan L-101C, L-103E, L104D og L-105C utarbeidet av Norconsult AS.

Vest politidistrikt har ingen merknader til planen, brev av 17.09.2019.

Lindås kommune har ingen merknader til planen, brev av 23.09.2019.

Vedtaksbrevet trer i kraft fra den dato skiltene er satt opp og avdekket, vegoppmerkingen etablert.

Plan- og forvaltningsseksjon Bergen  
Med hilsen



Sindre Lillebø  
Seksjonsleder

Jajcinovic Tomislav

*Dokumentet er godkjent elektronisk og har derfor ingen håndskrevne signaturer.*

Vedlegg: 4

Kopi  
Hordaland politidistrikt,  
LINDÅS KOMMUNE, Felles postmottak Kvernhusmyrane 20, 5914 ISDALSTØ

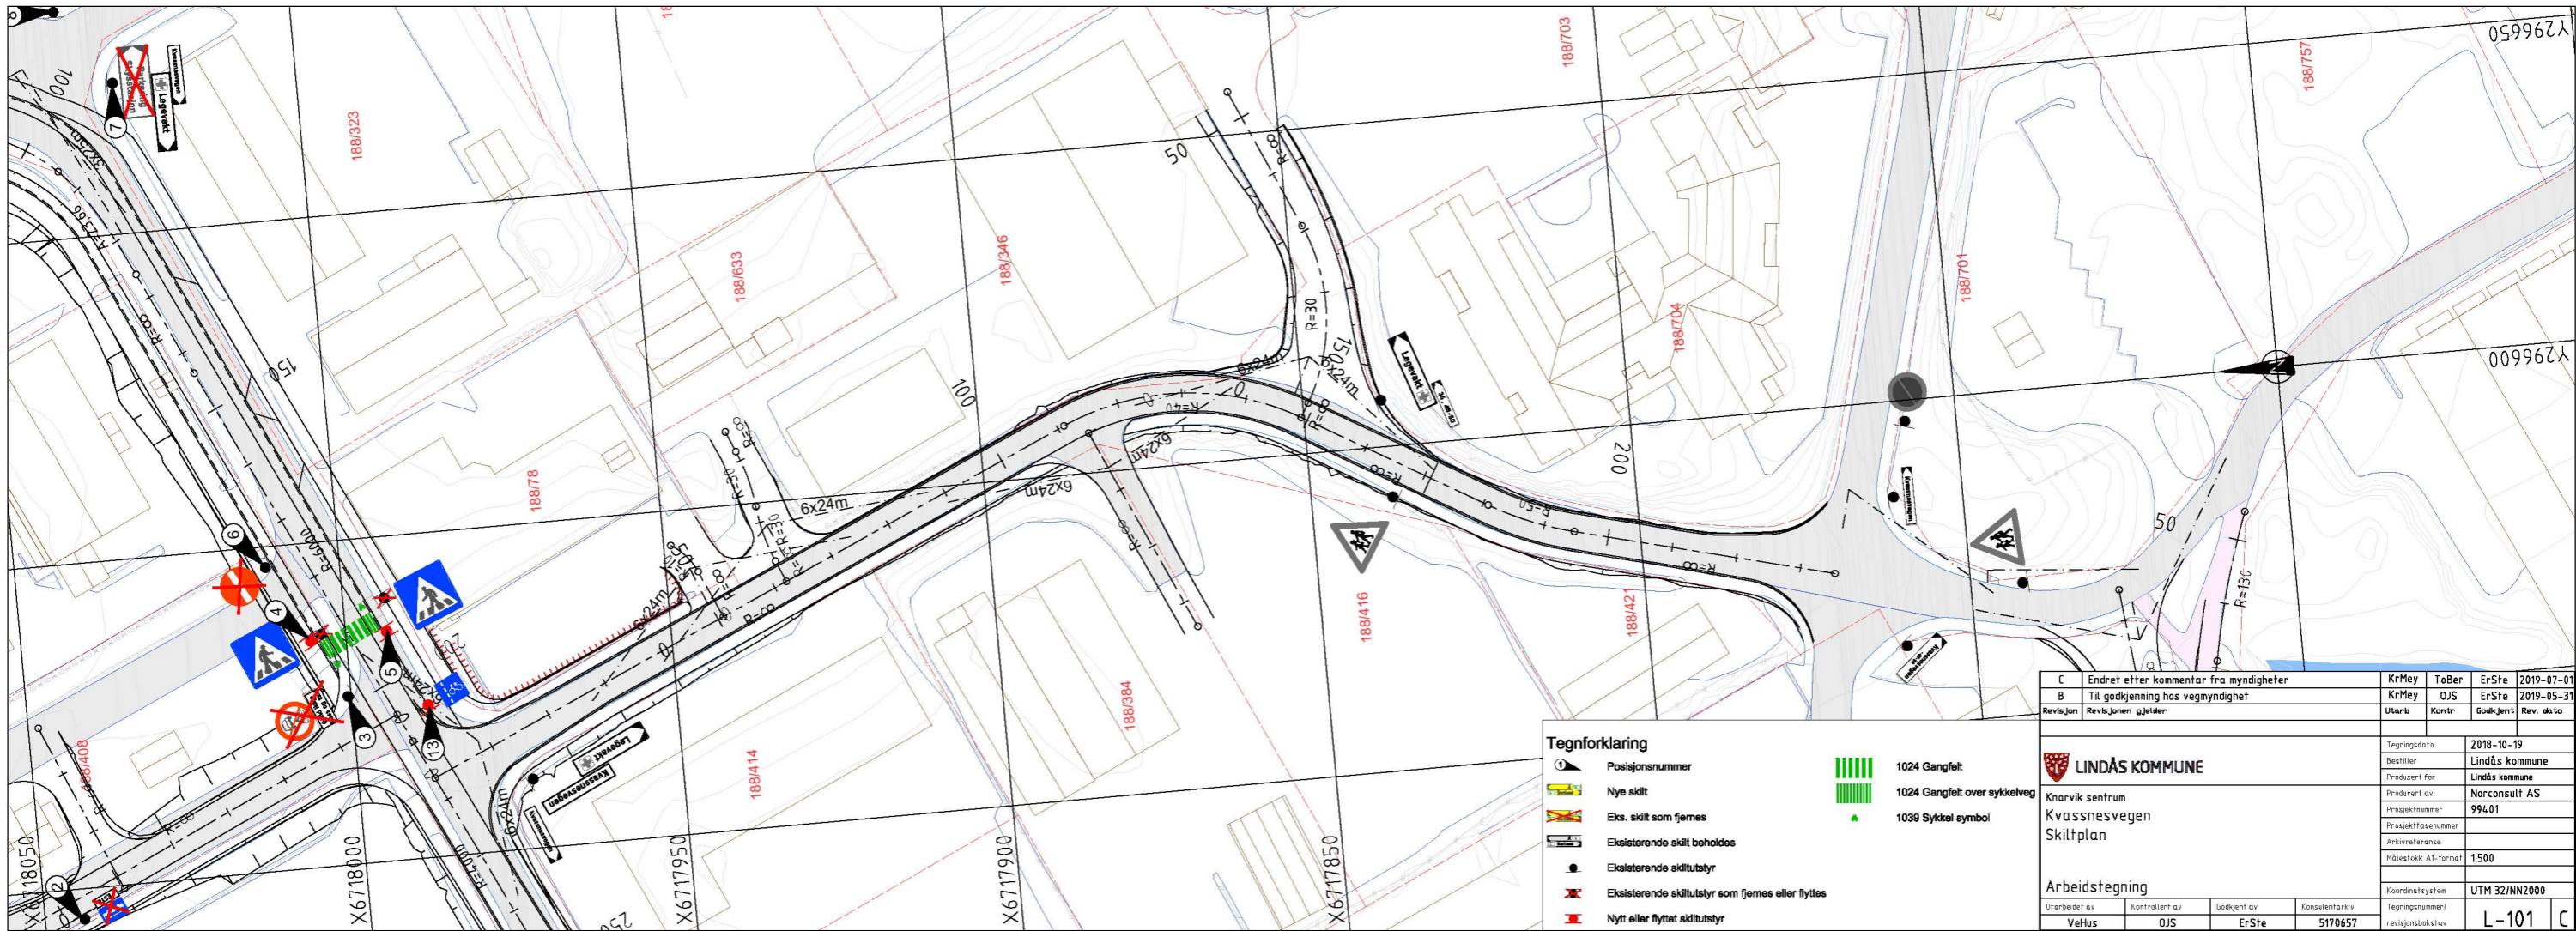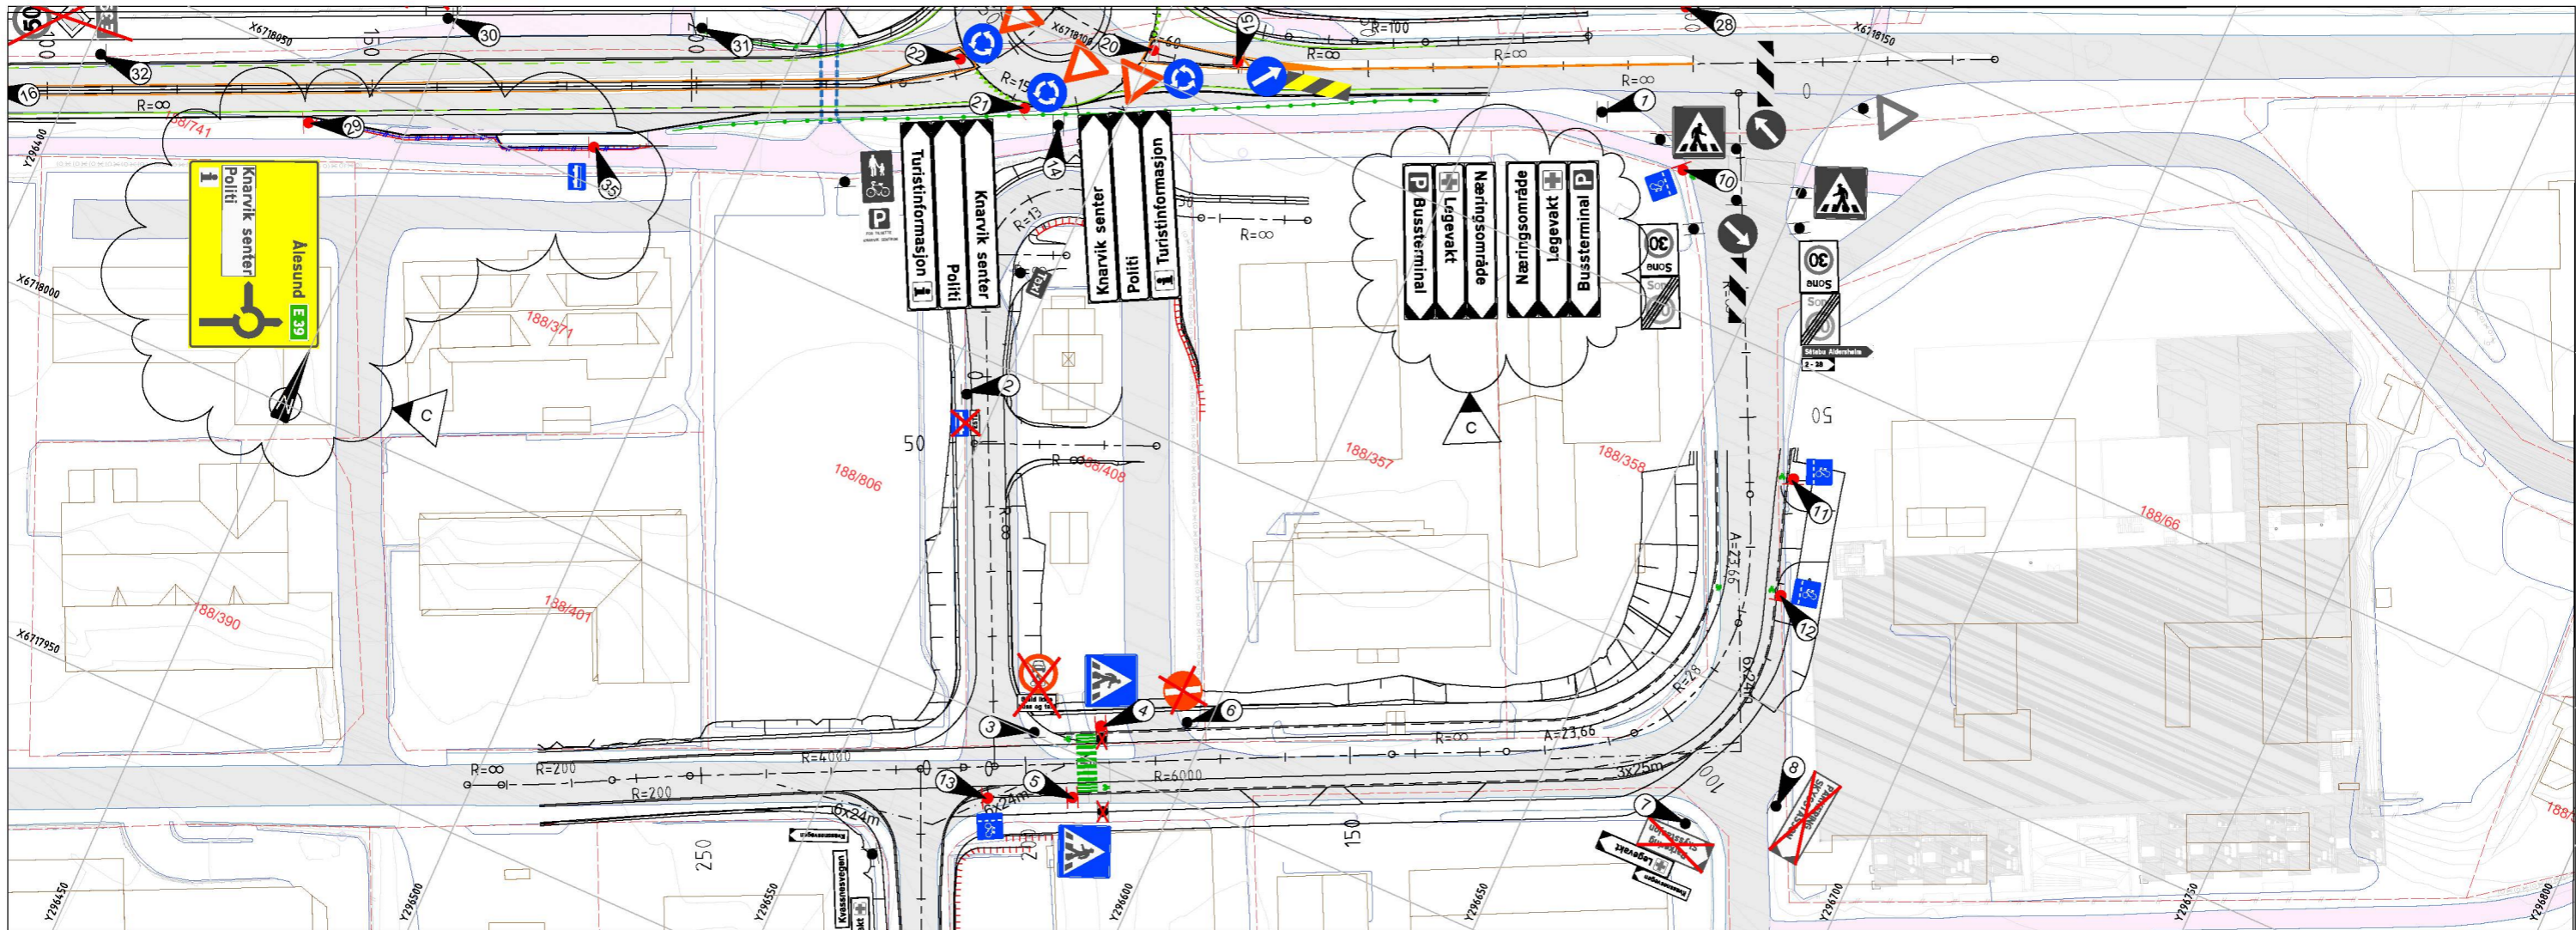



**Tegnforklaring**

	Posisjonsnummer		1024 Gangfelt
	Nye skilt		1024 Gangfelt over sykkelveg
	Eksisterende skilt beholdes		
	Eksisterende skiltutstyr		
	Eksisterende skiltutstyr som fjernes eller flyttes		
	Nytt eller flyttet skiltutstyr		

C	Endret etter kommentar fra myndigheter	KrMey	ToBer	ErSte	2019-07-01
B	Til godkjenning hos vegmyndighet	KrMey	OJS	ErSte	2019-05-31
Revisjon	Revisjonen gjelder	Utarb	Kontr	Godkjent	Rev. dato
		Tegningsdato		2018-10-19	
		Bestiller		Lindås kommune	
		Produsert for		Lindås kommune	
		Produsert av		Norconsult AS	
		Prosjektnummer		994.01	
		Målestokk A1-format		1:500	
		Koordinatsystem		UTM 32/NN2000	
		Tegningnummer/		L-101	
		revisjonsboks		C	

**LINDÅS KOMMUNE**  
 Knarvik sentrum  
 Kvasnesvegen  
 Skiltplan

Arbeidstegning  
 Utarbeidet av: VeHus  
 Kontrollert av: OJS  
 Godkjent av: ErSte  
 Konsulentnr: 5170657

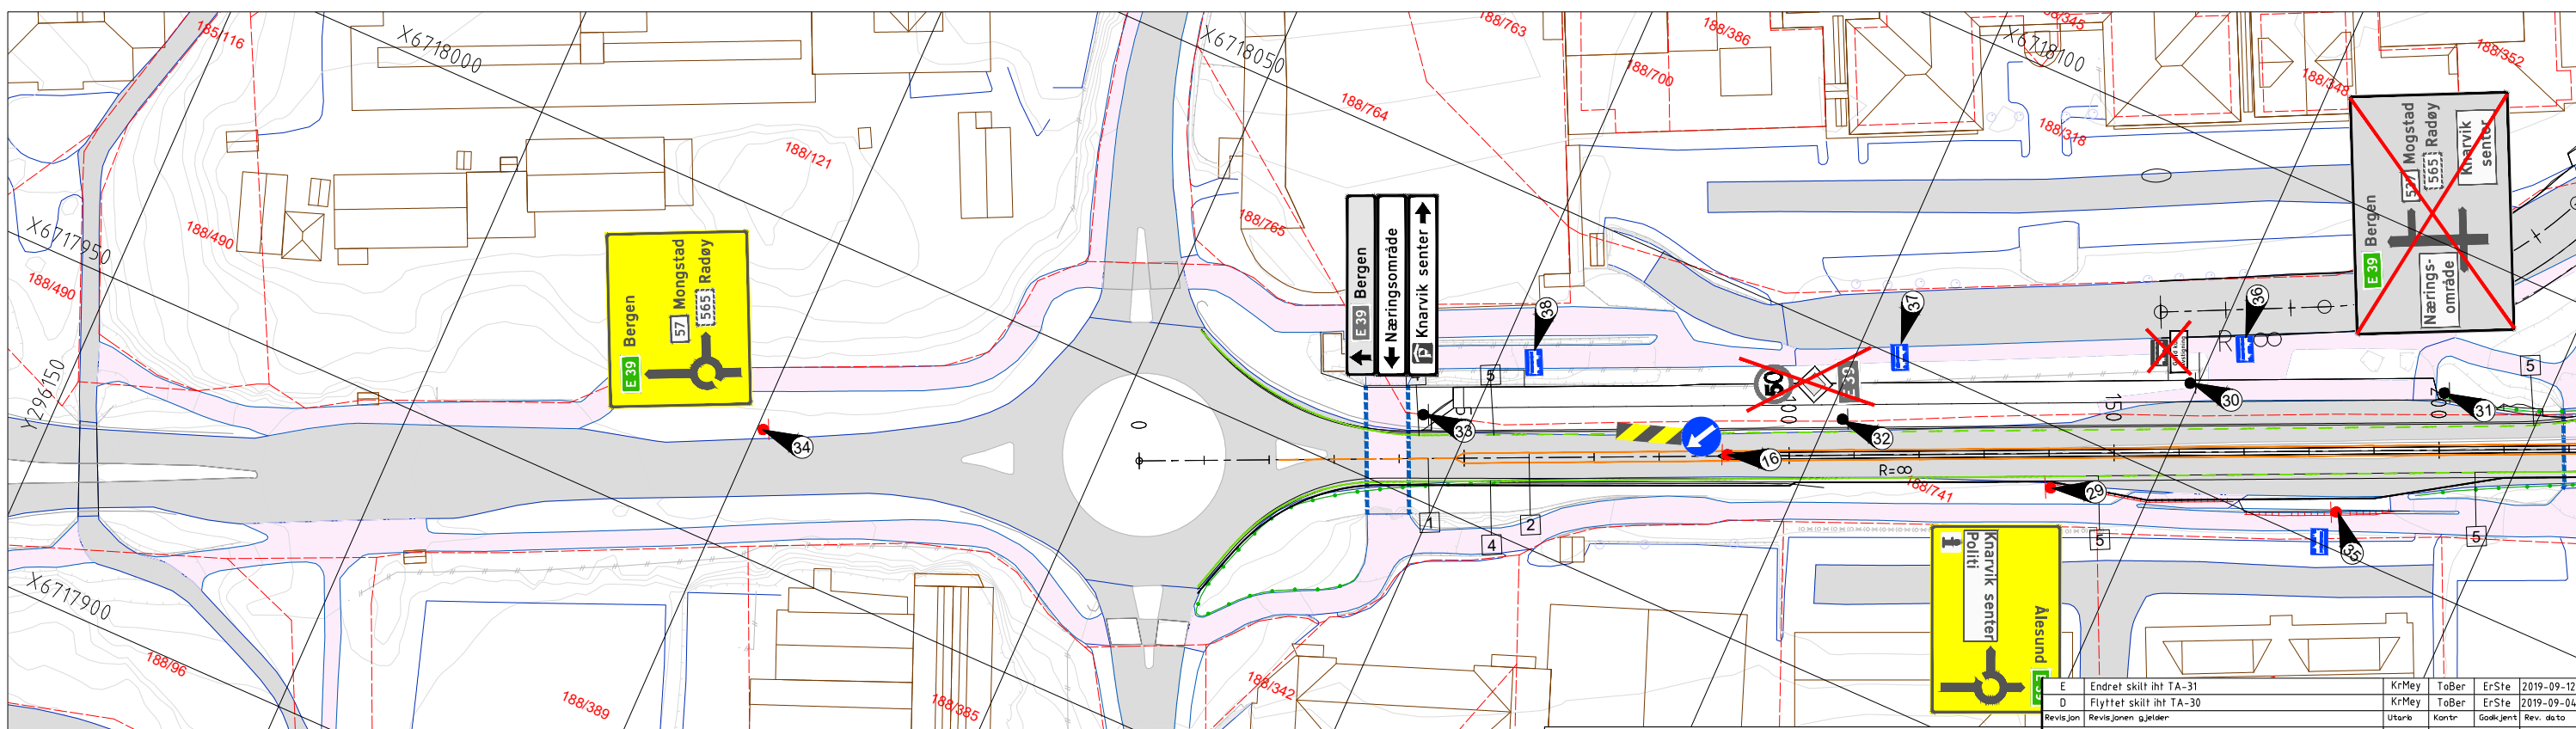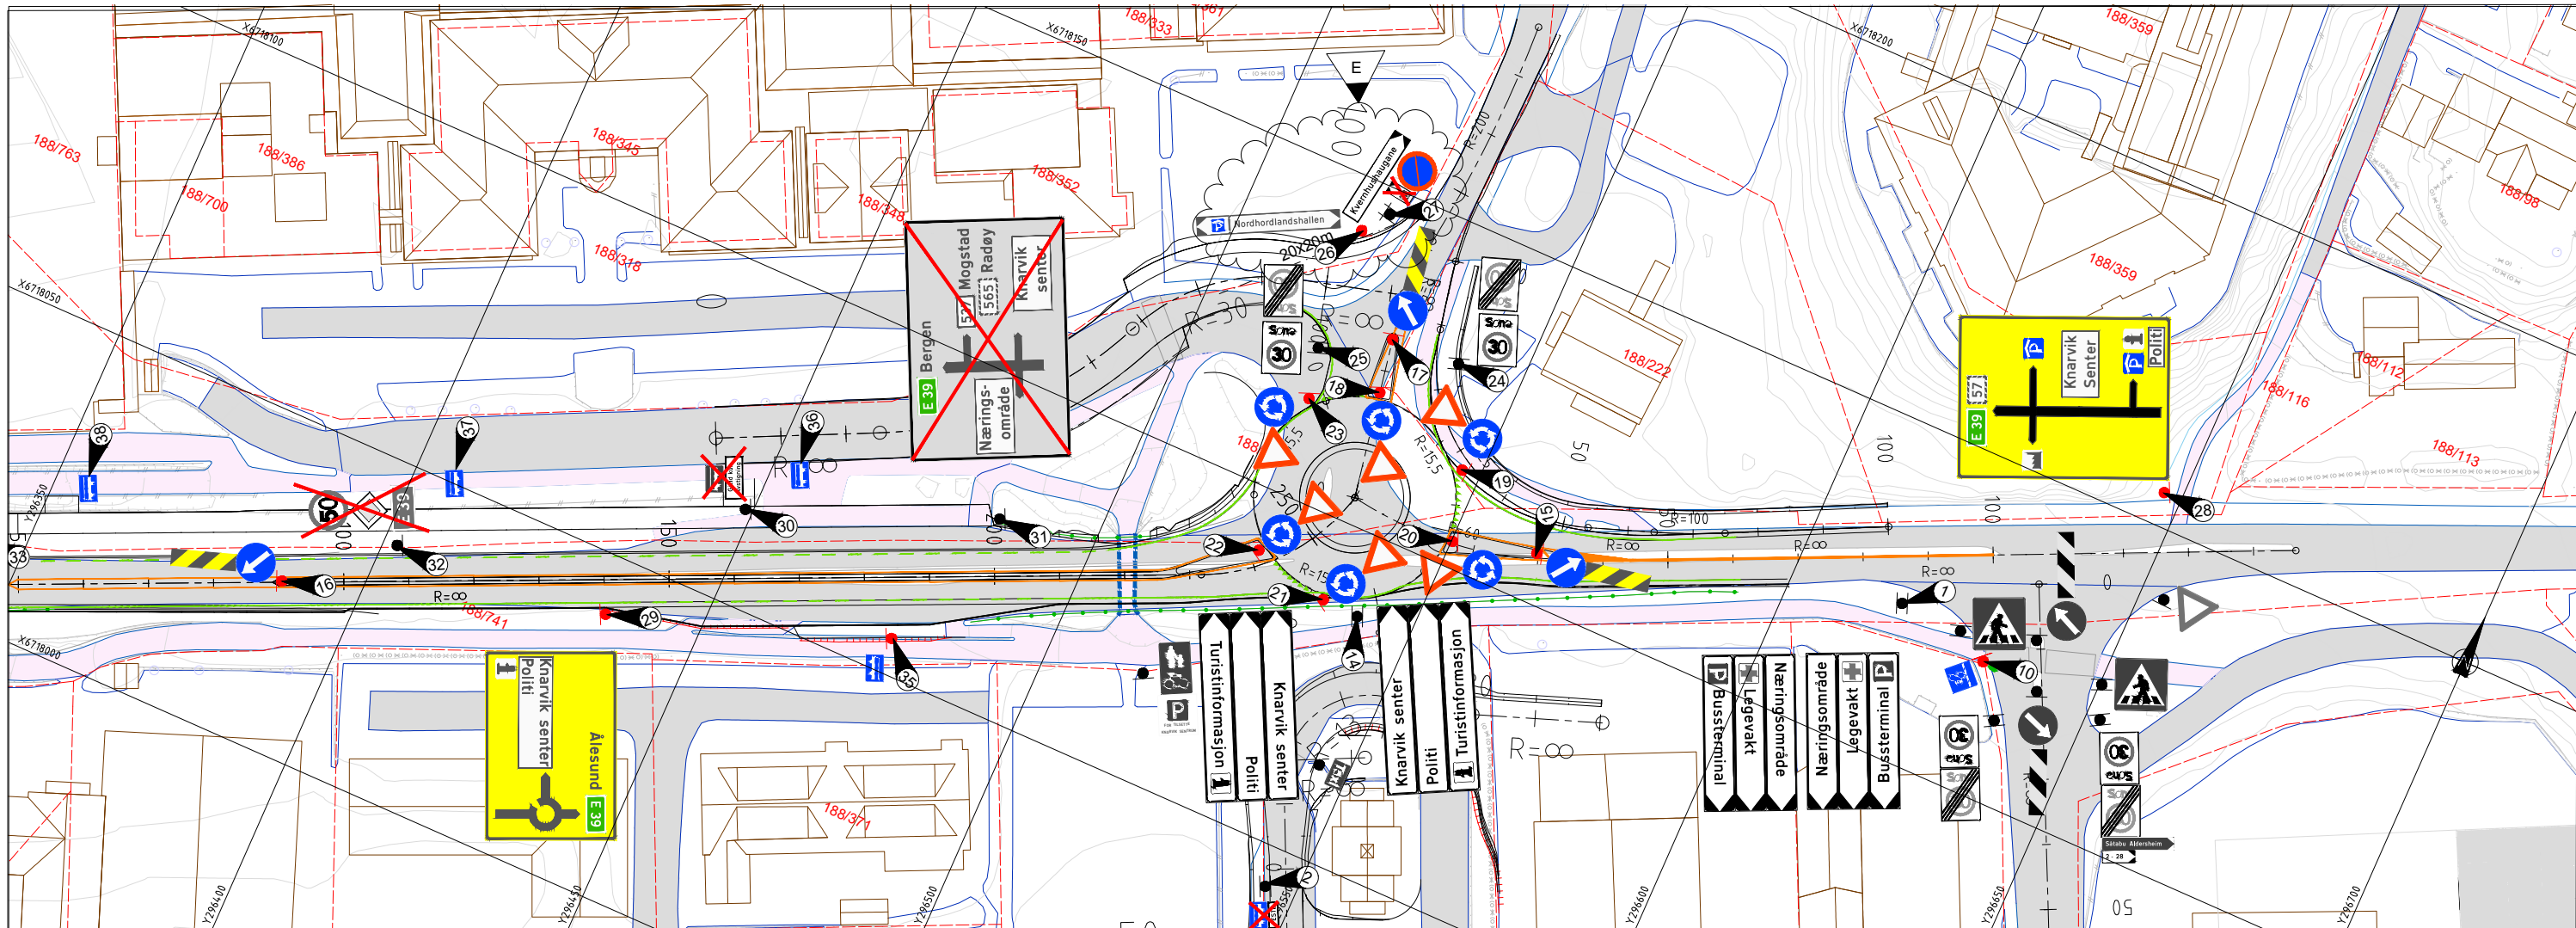

**Tegnforklaring**


- Posisjonsnummer
- Nye skilt
- Eks. skilt som fjernes
- Eksisterende skilt beholdes
- Eksisterende skiltutstyr
- Eksisterende skiltutstyr som fjernes eller flyttes
- Nytt eller flyttet skiltutstyr
- 1024 Gangfelt
- 1024 Gangfelt over sykkelveg
- 1039 Sykkel symbol

E	Endret skilt iht TA-31	KrMey	ToBer	ErSte	[2019-09-12]
D	Flyttet skilt iht TA-30	KrMey	ToBer	ErSte	[2019-09-04]
Revisjon	Revisjonen g.jelder	Utsarb	Kontr	Godkjent	Rev. dato
<b>LINDÅS KOMMUNE</b> Kvarvik sentrum Kvassnesvegen Skiltplan		Tegningsdato 2018-10-19		Bestiller Lindås kommune	
Arbeidstegning		Tegningsnummer/ revisjonsboksav		UTM 32/NN2000 L-103 E	

Posisjon	Skiltbilde	Nr.	Antall	Folieklasse	Størrelse	Montering	Fundament	Merknad
14, L-103		713	1 1					Eksisterende skilt beholdes. Flyttes til ny posisjon
15,16,17, L-103		404.1 906.0V	3	3	US	I henhold til Statens vegvesen sine håndbøker	I henhold til Statens vegvesen sine håndbøker	Nye midlertidige skilt
18,19,20,21,22,23 L-103		202 406	6	2	MS LS	I henhold til Statens vegvesen sine håndbøker	I henhold til Statens vegvesen sine håndbøker	Nye midlertidige skilt
24,25 L-103		368 366	2					Eksisterende skilt beholdes. Flyttes til ny posisjon
26, L-103		713	1		Th=105			Nytt skilt. Skiltet benyttes som fløyveviser og monteres med høyde underkant skilt 2000mm
27, L-103		731 372	1					Vegvisningsskilt beholdes. Ny skiltplate på 372 og visning til P-hus fjernes
28, L-103		703.2	1	2	Th=140	I henhold til Statens vegvesen sine håndbøker	I henhold til Statens vegvesen sine håndbøker	Nytt midlertidig skilt.
29, L-103		703.1	1	2	Th=140	I henhold til Statens vegvesen sine håndbøker	I henhold til Statens vegvesen sine håndbøker	Nytt midlertidig skilt.
30, L-103		512 808	1					Eksisterende skilt fjernes
31, L-103		703.2	1					Eksisterende skilt fjernes
32, L-103		362.50 206 723.11	1					Eksisterende skilt fjernes
33, L-103		719.11	1					Eksisterende skilt beholdes. Flyttes til ny posisjon.
34, L-103		703.1	1	2	Th=140	I henhold til Statens vegvesen sine håndbøker	I henhold til Statens vegvesen sine håndbøker	Nytt skilt.
35, L-103		512	1					Nytt skilt
36,37,38, L-103		512	1					Skiltsymbol klistres på veggen på leskur

Henvisning:  
Følg Statens vegvesen sine håndbøker angående skilting N300 og V320

D	Endring iht TA-31	KrMey	ToBer	ErSte	2019-09-12
C	Endringer etter kommentar fra myndigheter	KrMey	ToBer	ErSte	2019-07-01
B	Til godkjenning hos vegmyndighet	KrMey	OJS	ErSte	2019-05-31
Revisjon	Revisjonen gjelder	Utsarb	Kontr	Godkjent	Rev. dato
		Tegningsdato	2018-10-19		
		Bestiller	Lindås kommune		
		Prosjekt for	Lindås kommune		
		Prosjekt av	Norconsult AS		
		Prosjektnummer	994.01		
		Prosjekt fase nummer			
		Arkivreferanse			
		Målestokk A1-format			
		Koordinat system	UTM 32/NN2000		
Utarbeidet av	Kontrollert av	Godjent av	Konsulentarkiv	Tegningsnummer/	revisjonsboks
VeHus	OJS	ErSte	5170657	L-104	D

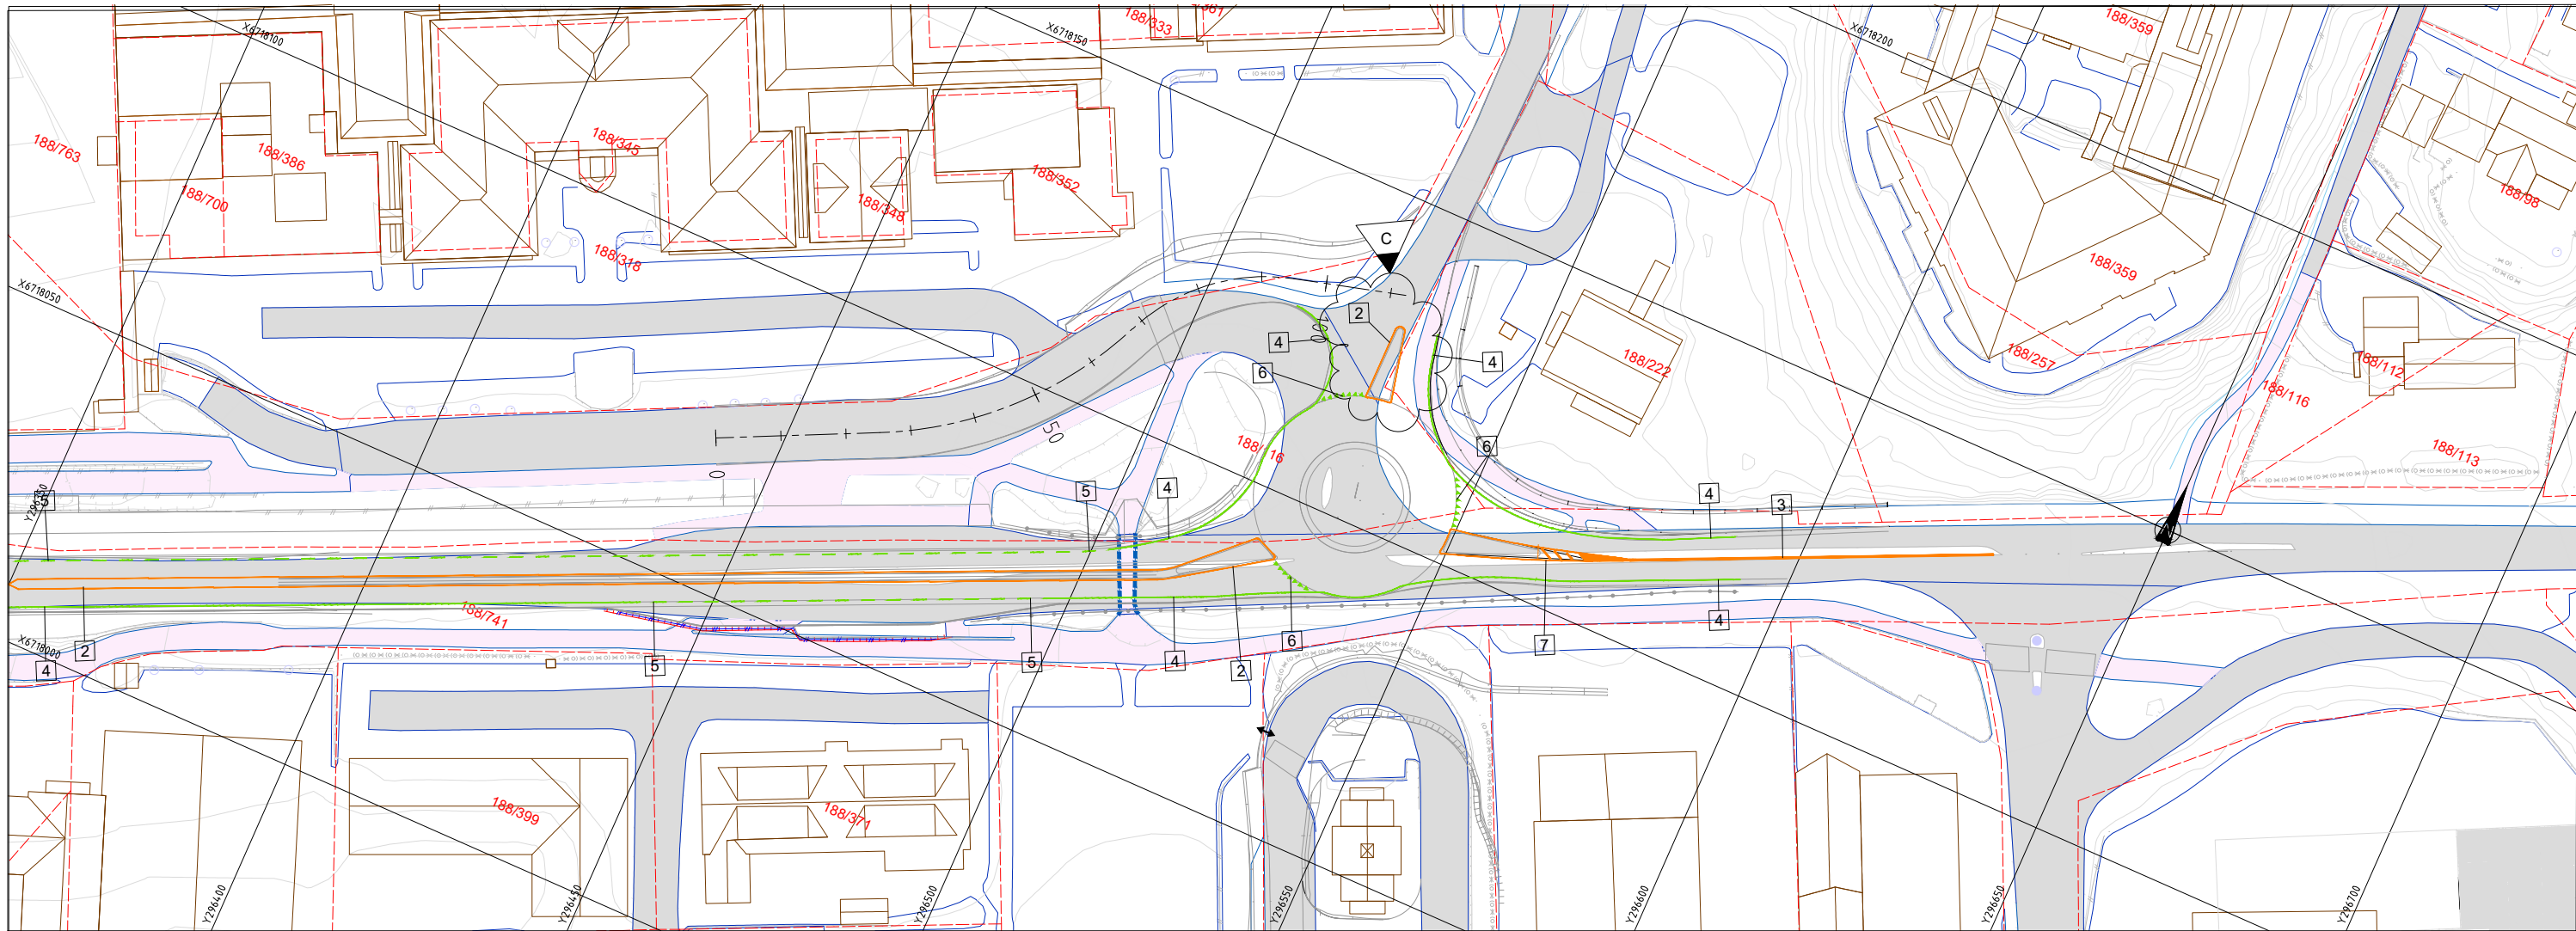

# Detaljer for vegoppmerking

Pos nr.	Linjetype	Symbol	Mål i meter			Farge	Merknad	Pos nr.	Linjetype	Symbol	Mål i meter			Farge	Merknad
			A	B	C						A	B	C		
1	1002 Varsellinje		1	3	0,10	Gul									
2	1004 Sperrelinje				0,10	Gul									
3	1006.3 Dobbel sperrelinje				0,10	Gul									
4	1012.2 Heltrukken kantlinje				0,10	Hvit									
5	1012.2 Stiplet kantlinje		2	2	0,10	Hvit									
6	1022 Vikelinje		0,5	0,5	0,6	Hvit									
								7	1014 Sperreområde					Gul	

Henvising  
Følg Statensvegvesen sin håndbok angående oppmerking:  
N302 Vegoppmerking

C	Endringer etter kommentar fra myndigheter	KrMey	ToBer	ErSte	2019-07-04
B	Til godkjenning hos vegmyndighet	KrMey	OJS	ErSte	2019-05-31
Revisjon	Revisjonen g.jelder	Utarb	Kontr	Godkjent	Rev. dato
		Tegningsdato		2018-10-19	
Knavvik sentrum		Bestiller		Lindås kommune	
Kvassnesvegen		Produsert for		Lindås kommune	
Oppmergingsplan		Produsert av		Norconsult AS	
		Prosjektnummer		994.01	
		Arkivreferanse			
		Målestokk A1-format		1:500	
Arbeidstegning		Koordinatsystem		UTM 32/NN2000	
Utarbeidet av	Kontrollert av	Godjent av	Konsulentarkiv	Tegningsnummer/	revisjonsboks
VeHus	OJS	ErSte	5170657	L-105	C