



VERK OG NIVÅ UTEN PUSS.
MÅL PÅ DØRER OG VIND-
RUGO ER UTVEINDIG KRAM
ETRSSEHØGDI I SNITT
ER FRA FERDIG GOLV.
BEVSTUNINGHØGDI ER FRA FERDIG
GOLV TIL UNDERBENT KRAM.

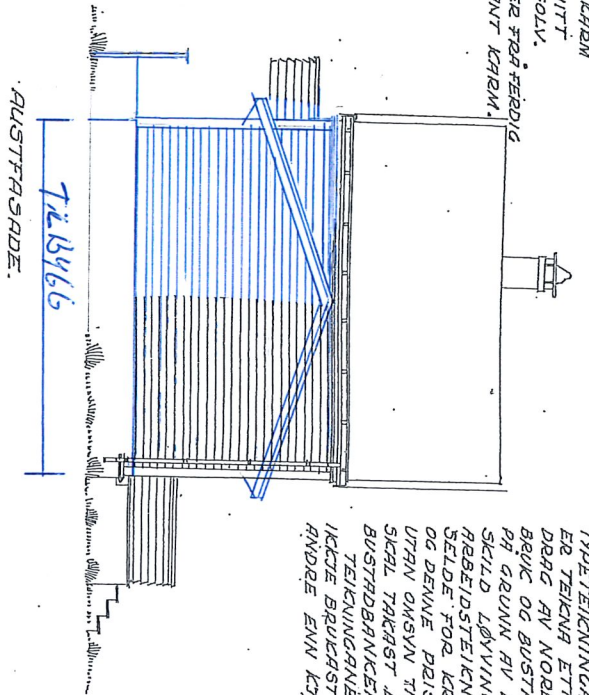

DISSE TEIKNINGANE
HØYERER TIL EIN SERIE
TYPEIKNINGAR SOM
ER TEIKNAR ETTER OPP-
DRAG AV NOBEGS SMÅ-
BRUK OG BUSTADBRUK.
PÅ GRUNN AV EI SEER-
SKILD LØYVING VERT
ARBEIDSTEIKNINGANE
SELDE FOR KR. 35,00,
OG DENNE PRISEN GJELD
UTAN OMSVAR TIL OM DET
SICIL TAKERST LÅN I
BUSTADBRUKEN.
TEIKNINGANE KAN
IKKJE BRUKAST AV
ANDRE ENN ETØRREVEN.

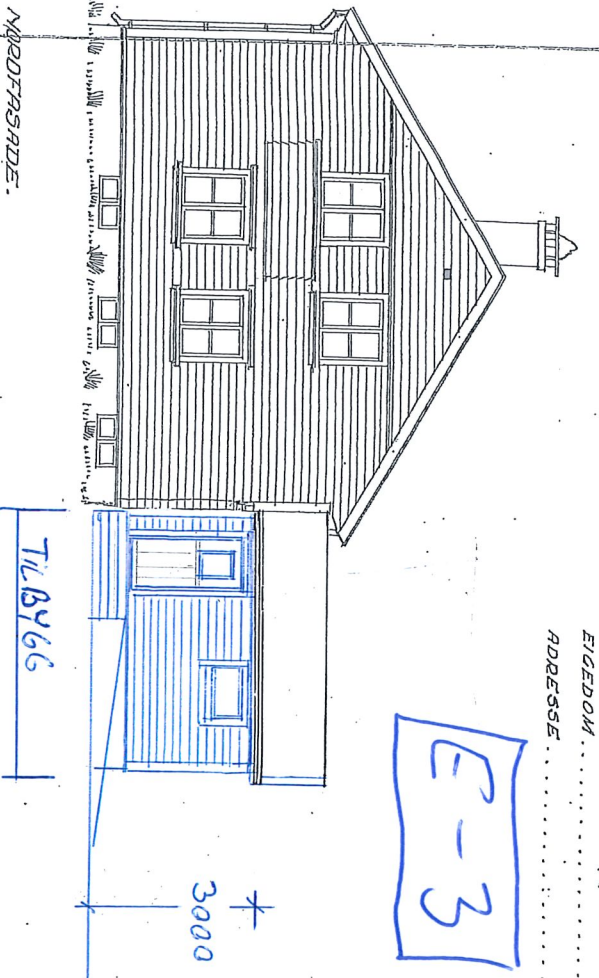


BYGGERE ...
EIGEDOM ...
ADRESSE ...


E-3

Geometriske
teikningar utarbeidd for Vastlands
- 9. OKT 1962

VESTFASADE.

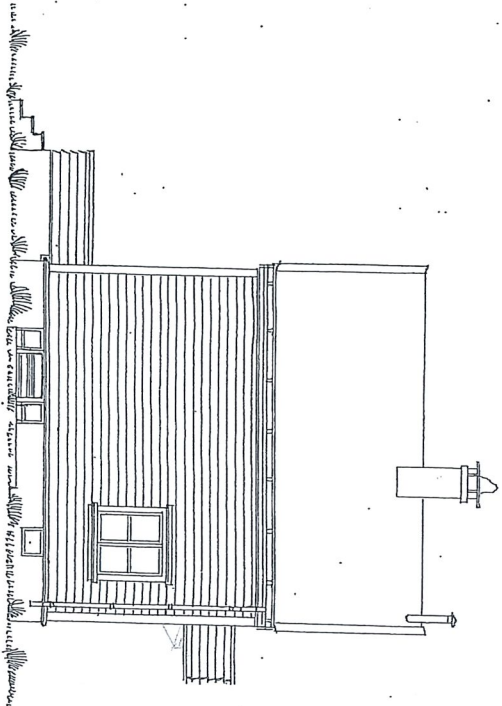

SØRSTFASADE.

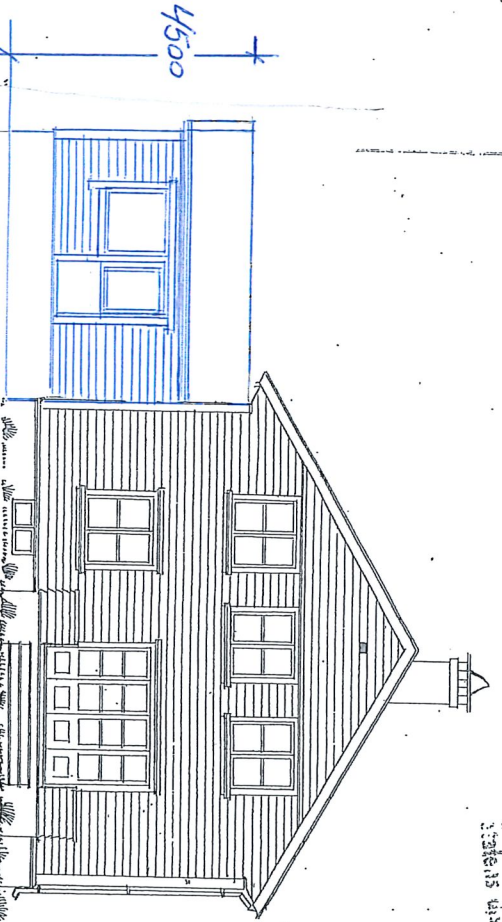

TILBYGGE

TYPE 2 B ÷

BLAD NR. 2.

FASADAR, MÅL. 1:300

TEIKNAR AV:


JOHAN LINDSTRØM, ARK.M.M.A.I
GODEKENT AV BOLIGREKTORATE
BOLIGREKTORATET, OSLO, 25-4-791

TRIVUE PLETTEN

Datt : 9/10-62

D.A.


MÅLSETNING AV VEG-
GENE GJELD BINDINGS-
VERK OG MUR UTRIN PUSS.
MÅL PÅ DØRRER OG VIND-
RUGG ER UTENDIG KRAM
ETASJEHØDDI I SNITT.
ER FØR FERDIG GOLV.
BYSTYNINGHØDDI ER FØR FERDIG
GOLV TIL UNDERKANT KTRAM.

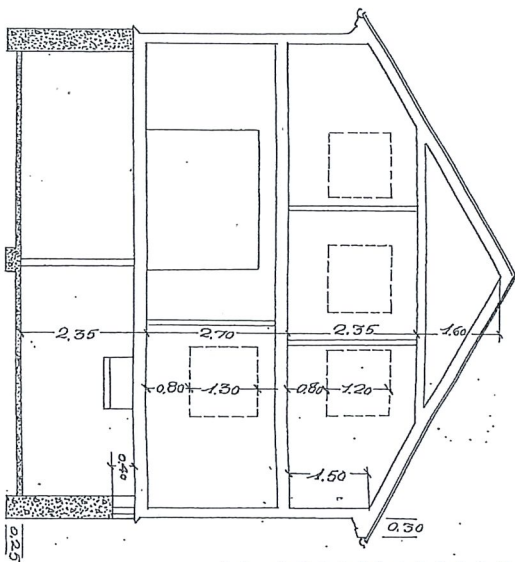


SNITT.

DROSSE TEIKNINGANE
HJØYDE TIL EIN SERIE
TYPEIKNINGAR, SOM
ER TEIKNAR ETTER ODD-
DRAG AV NØRREGS SMA-
BRUK OG BUSTADBRUK.
PÅ GRUNN AV EI SÆR-
SKILD LØYVING VEIET
ARBEIDSTEIKNINGANE
SELDE FOR KR. 35,00,
OG DENNE PRISEN GJELD
UTRAN OMSYN TIL OM DET
SKAL TRAKST LÅN I
BUSTADBRUKEN.
TEIKNINGANE KAN
IKKE BOKAST AV
ANDRE ENN KJØPEREN.


PLAN AV KJELLAR.

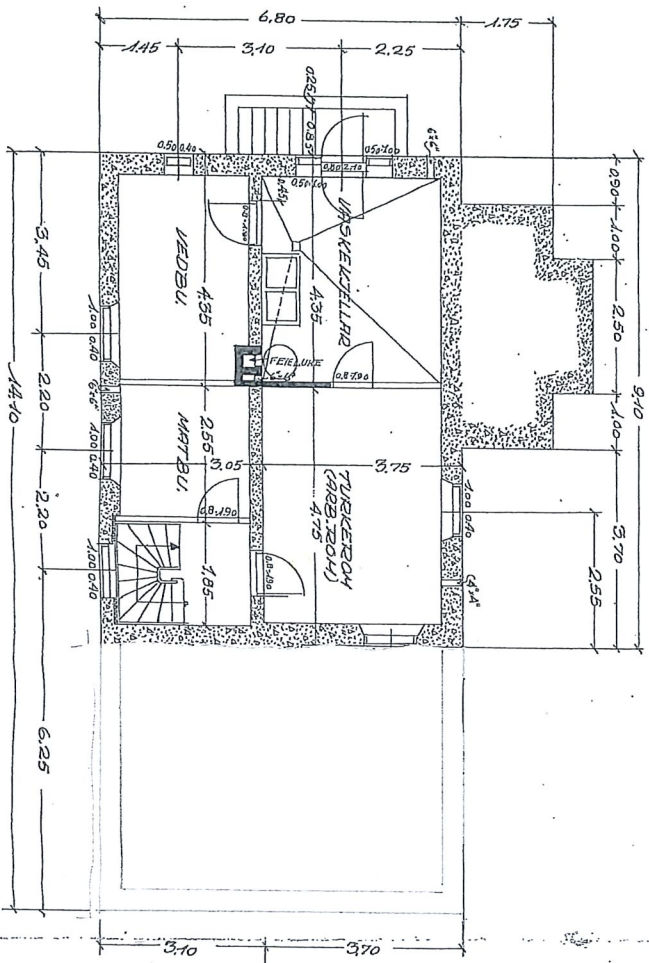

PLAN AV 2. ETG HØGD.

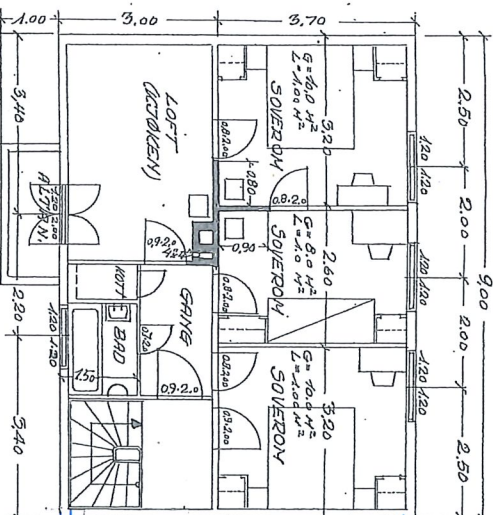

PLAN AV 1. ETG HØGD.

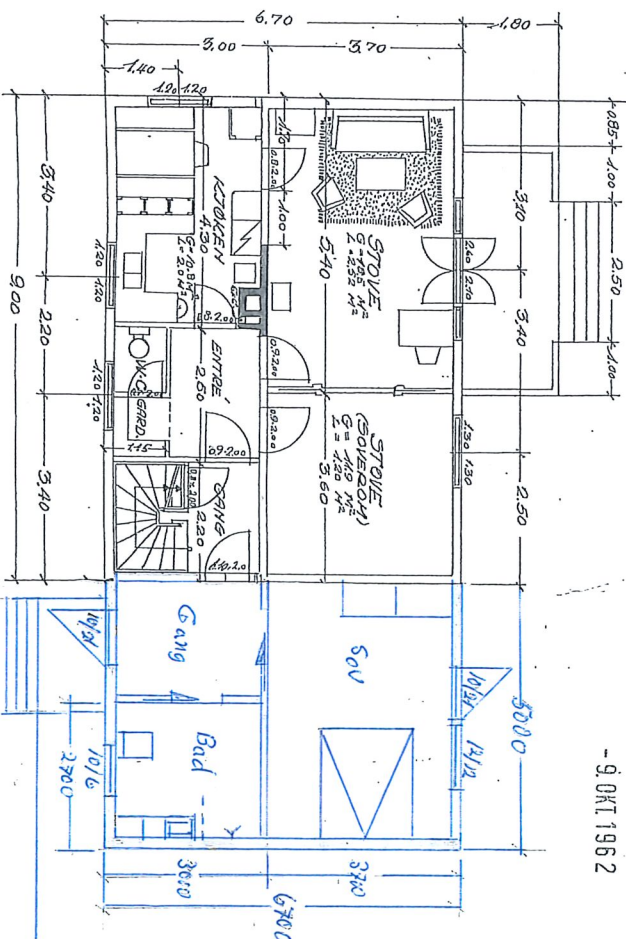

E-4

Godkjent

Statens tekniskvisnisk for Vestlandet

- 9. OKT 1962

10/10-12

D.D.

TRYGVE PLETTEN

TARBILLIG