

Kommunens saksnr.

LINDÅS KOMMUNE
Klassering
22 OKT 2019

Nullstill



Søknad om ferdigattest

Pbl § 21-10, SAK10 §§ 8-1 og 8-2

T.F. Byggesaksavdelingen

Søknaden gjelder		Ark. saksnr. 17/2138	Løpenr.
Eiendom/byggested	Gnr. 140 Bnr. 7 Festenr.	Saksjonsnr.	Bygningsnr. Bolignr.
	Adresse ERSTADVEGEN	Kommune LINDÅS KOMMUNE	
	Postnr. 5911 Poststed ALVERSUND		

Ferdigattest

Tilfredsstillert tiltaket kravene til ferdigattest? Ja Nei Hvis nei, fyll ut informasjonen nedenfor.

Det gjenstår følgende arbeider av mindre vesentlig betydning som vil bli utført innen 14 dager: Dato

Type arbeider
17/2138 140/7 ILØYVE TIL OPPFØRING AV REDSKAPSHUS.
BYLLET HAR IKKE INVALAGT VANN. VANNLEDNING TIL ANNET BYGG.

Bekreftelse på at disse arbeidene er utført vil være kommunen i hende innen: Dato

Oppdatert dokumentasjon

Er det foretatt ikke søknadspåtlige endringer/justeringer i forhold til tillatelsen?
 Ja Nei Hvis ja, vedlegg oppdatert situasjonsplan, tegninger eller dokumentasjon som viser hva som er utført.

Sluttrapport for avfall

Sluttrapport av Dato vedlegges søknaden Vedlegg nr. K -

Ansvrlig søker forplikter seg til å påse at sluttrapporten blir ajourført og oppbevart.

Varmesystem

Energiforsyning		Varmefordeling		Ikke relevant
<input checked="" type="checkbox"/> Elektrisitet	<input type="checkbox"/> Sol	<input type="checkbox"/> Vannbåren gulvvarme	<input type="checkbox"/> Luftoppvarming	
<input type="checkbox"/> Biobrensel	<input type="checkbox"/> Gass	<input type="checkbox"/> Vannbåren radioator	<input type="checkbox"/> Kamin/ovn/peis	
<input type="checkbox"/> Varmepumpe - luft	<input type="checkbox"/> Olje/parafin	<input type="checkbox"/> Elektriske varmekabler	<input type="checkbox"/> Annet	
<input type="checkbox"/> Varmepumpe - berg/sjø	<input type="checkbox"/> Annet	<input type="checkbox"/> Elektriske panelovner		
<input type="checkbox"/> Fjernvarme/spillvarme				


Erklæring

Det bekreftes at tilstrekkelig dokumentasjon som grunnlag for driftsfasen er overlevert byggeverkets eier

Beskrivelse av vedlegg	Gruppe	Nr. fra - til	Ikke relevant
Situasjonsplan, avkjøringsplan	D	-	<input type="checkbox"/>
Tegninger, plan, snitt, fasade	E	-	<input checked="" type="checkbox"/>
Redegjørelser/kart	F	-	<input checked="" type="checkbox"/>
Gjennomføringsplan	G	-	<input checked="" type="checkbox"/>
Sluttrapport for avfallsplan og miljøsaneringsbeskrivelse	K	-	<input checked="" type="checkbox"/>
Boligspesifikasjon i matrikkelen	H	-	<input checked="" type="checkbox"/>
Uttalelser fra andre offentlige myndigheter	I	-	<input checked="" type="checkbox"/>
Andre vedlegg	Q	-	<input checked="" type="checkbox"/>

Underskrifter

Ansvrlig søker for tiltaket (for tiltak etter pbl § 20-1)	Tiltakshaver (bare for tiltak uten ansvarlig søker pbl 20-4)
Foretak	Navn Svein G. A. Tjøne
Kontaktperson Telefon Mobiltelefon 90884253	Kontaktperson Svein Tjøne Telefon Mobiltelefon 90884253
E-post	E-post
Dato 24/10-2019 Underskrift Svein G. A. Tjøne	Dato 21/10-2019 Underskrift Svein G. A. Tjøne
Gjentas med blokkbokstaver SVEIN-G. A. TJØNE	Gjentas med blokkbokstaver SVEIN.G. A. TJØNE

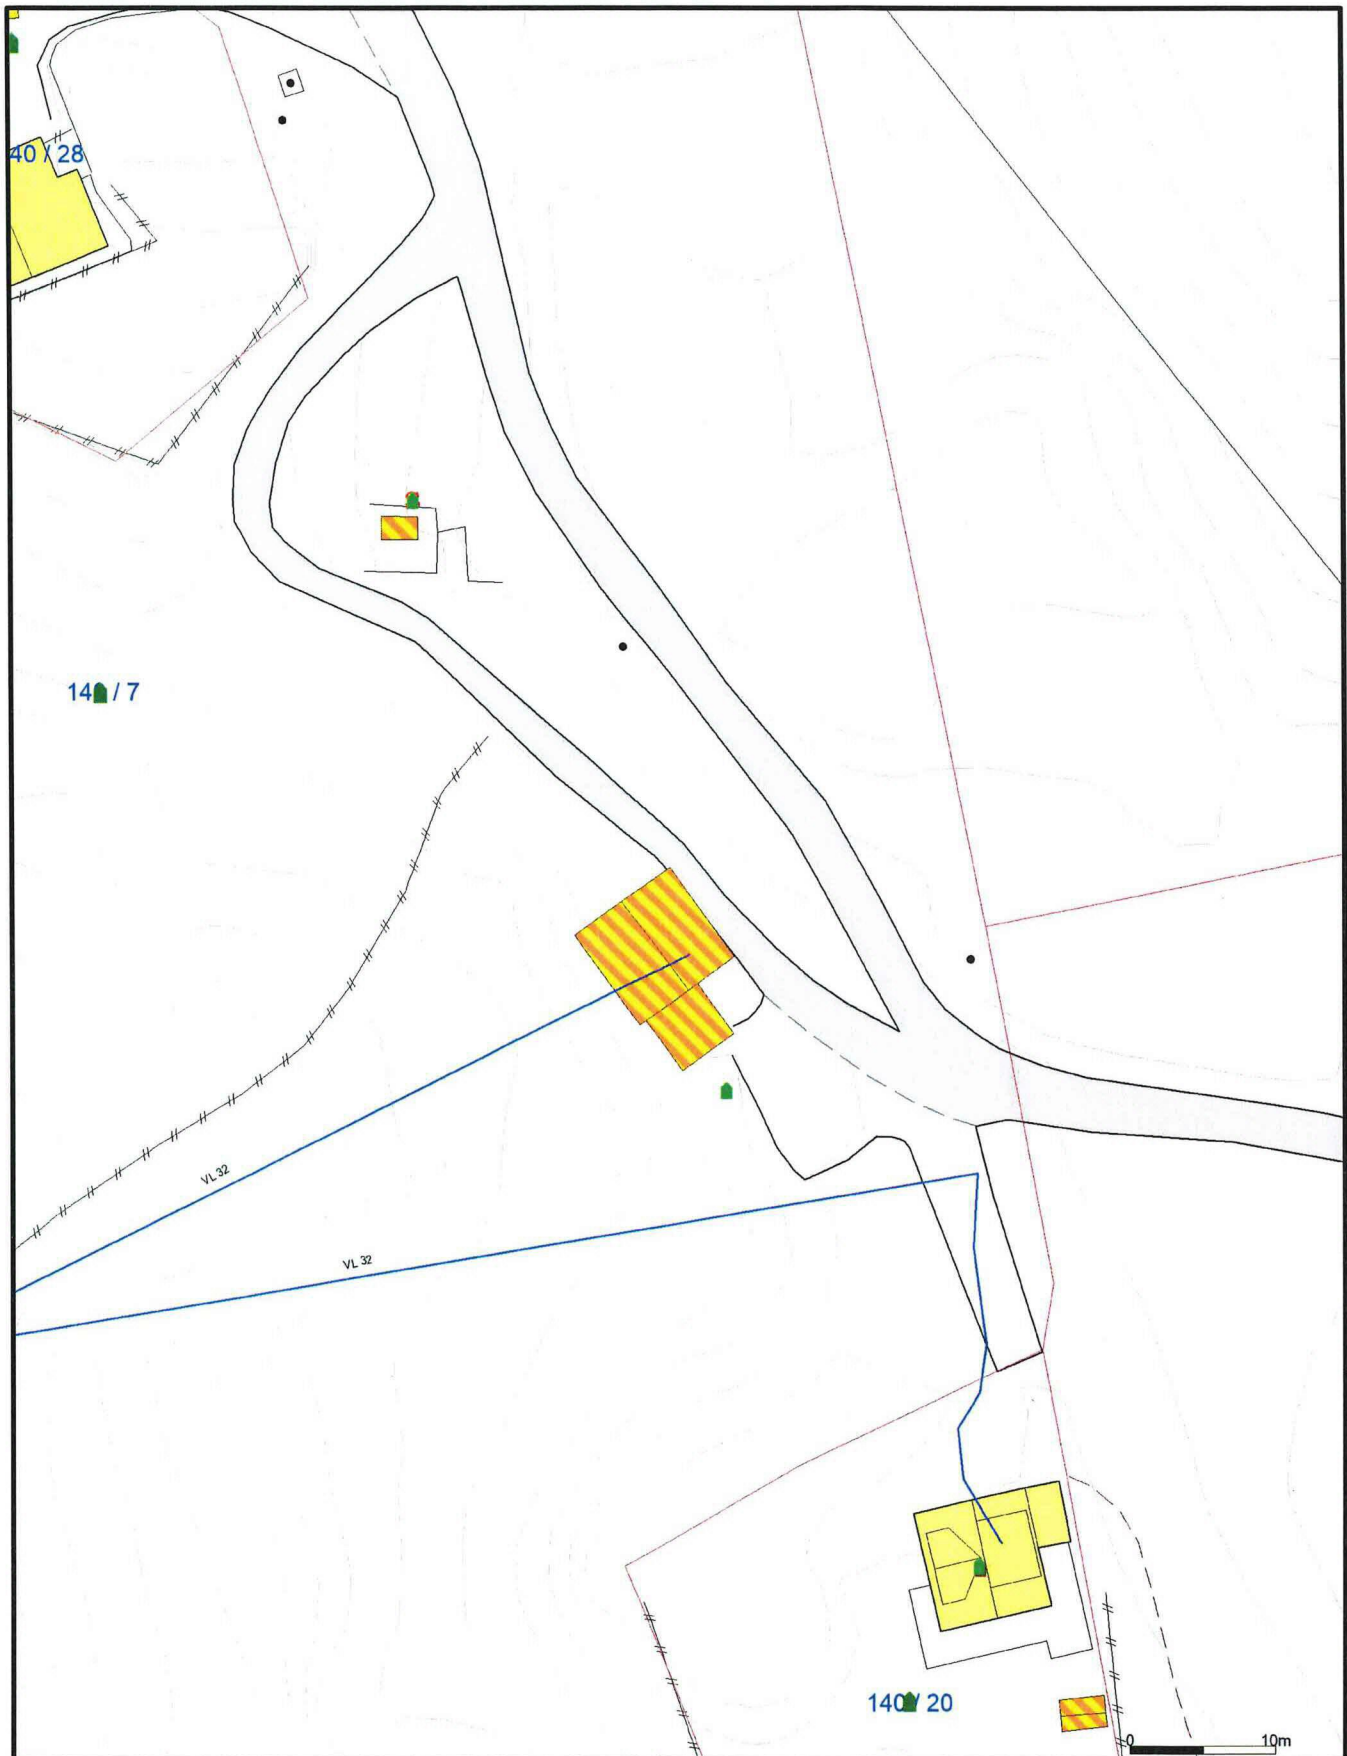

Målte Grenser	Våningshus
Registrerte Grenser	Større bustader
Udefinert grenser	Hytte/feriehus
Terrengmålte grense	Garasje/uthus
Konstruert grensepunkt	Industri/lager
Bolig	Andre bygg
Bustad m/leilighet	

Beliggenhet og høyder må oppfattes som orienterende.
 Koordinatsystem: UTM(EUREF89) - SONE 32 (EPSG:32632)
 Høydesystem: (EPSG:)



Lindås kommune
Byggesak



Dato: 2019.10.22
Sign: lito

Situasjonskart - gbnr 140_7

Målestokk
1:500