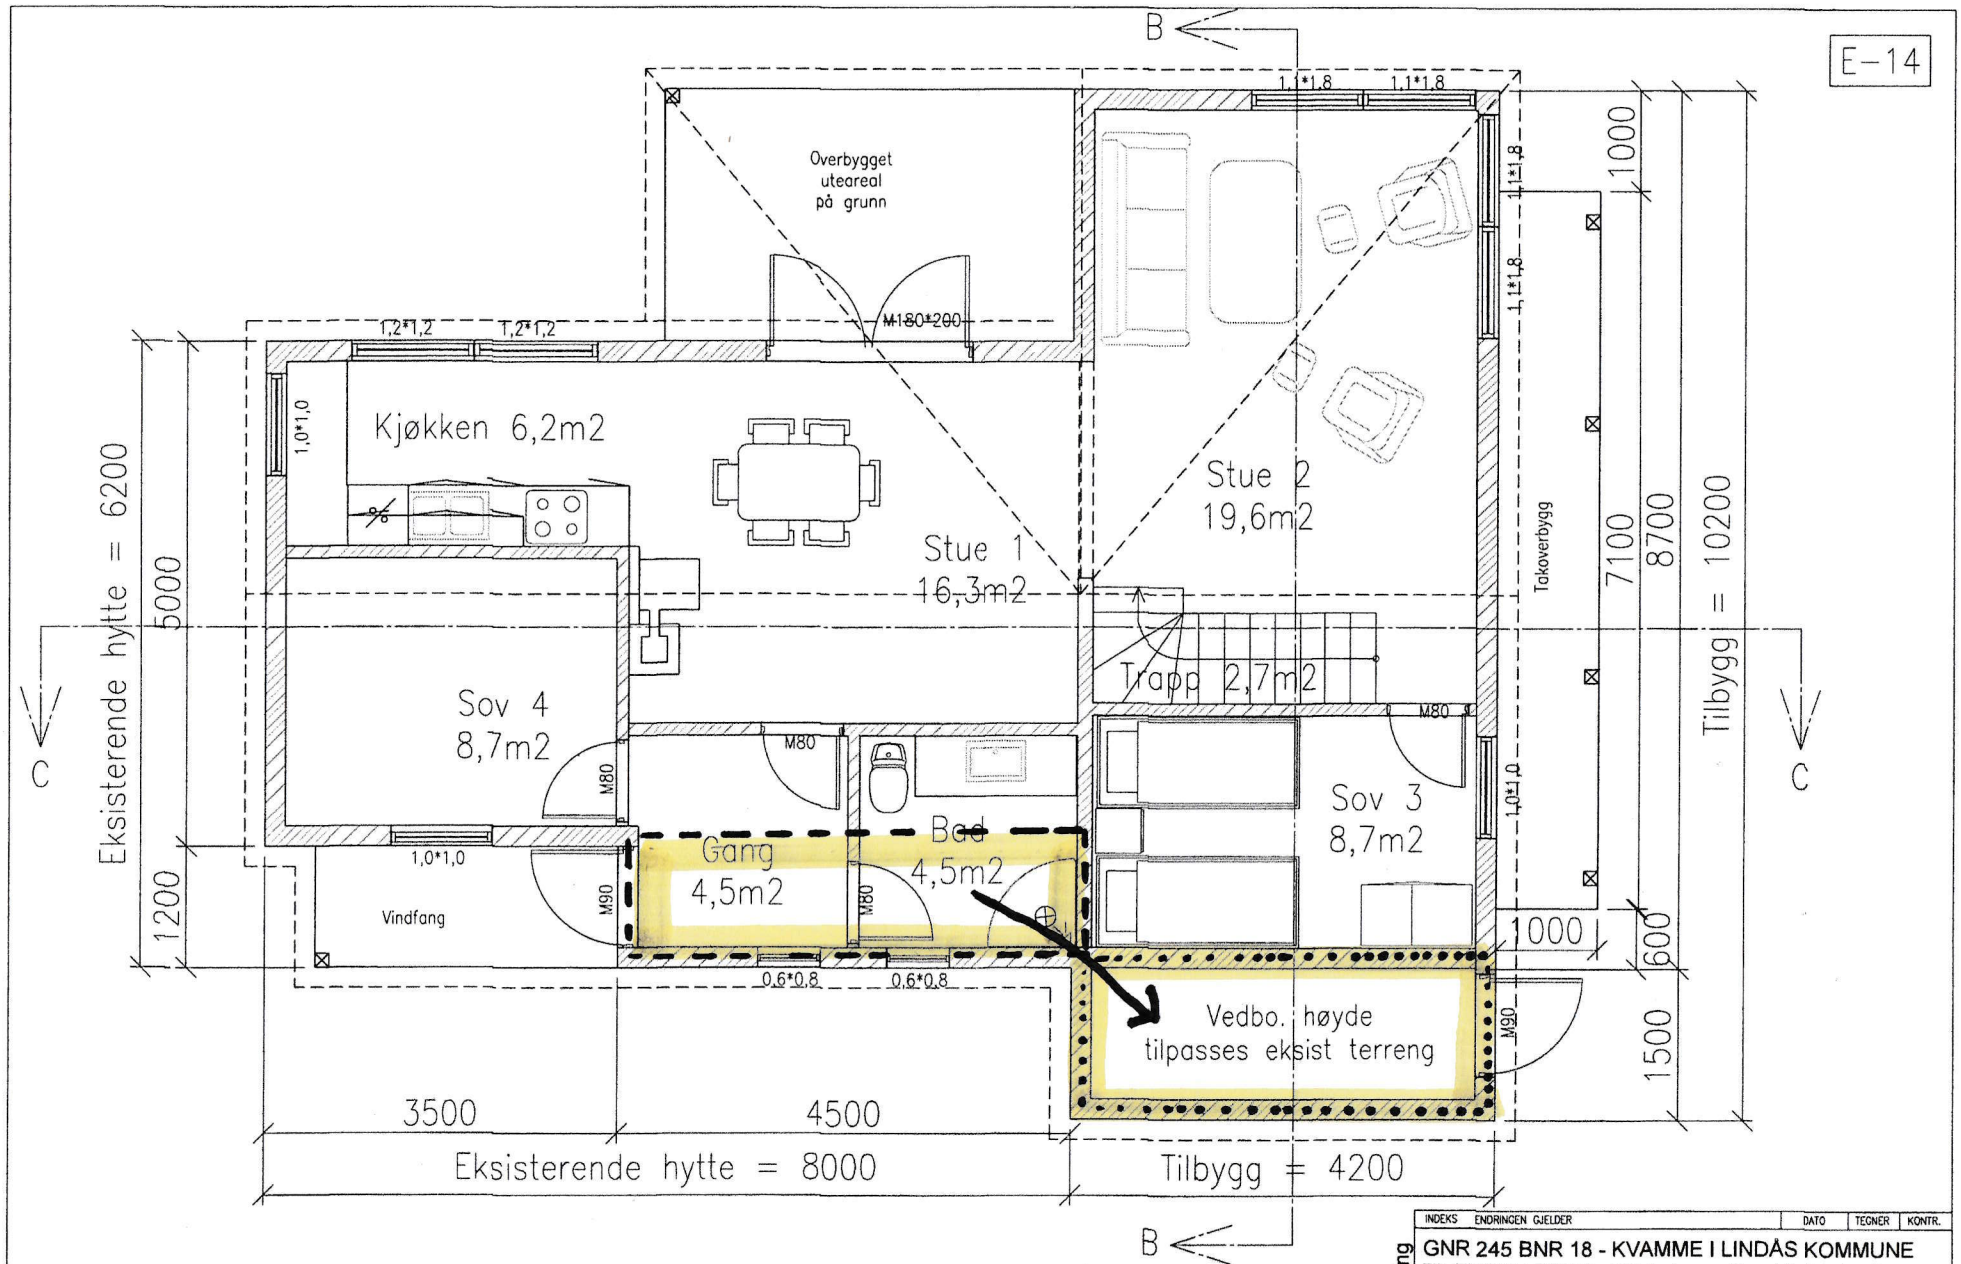

INDEKS	ENDRINGEN GJELDER	DATO	TEGNER	KONTR.

Meldingstegning

GNR 245 BNR 18 - KVAMME I LINDÅS KOMMUNE
TILBYGG HYTTE - Tiltakshaver Roy Hjelmeland
NY HOVEDPLAN

TEGNET AV ef | GODKJENT AV EF | BERGEN DEN 5.5.2017

INGENIØR OG MURMESTER ENDRE FLOEN
flo 1 as
RÅDGIVENDE INGENIØR I BYGGETEKNIKK
Spelhaugen 8, 5147 Fyllingsdalen – Tlf: 90 85 34 52

M = 1:50 a3

TEGN.NR. 17.10-E14 | REV.