



Borehull

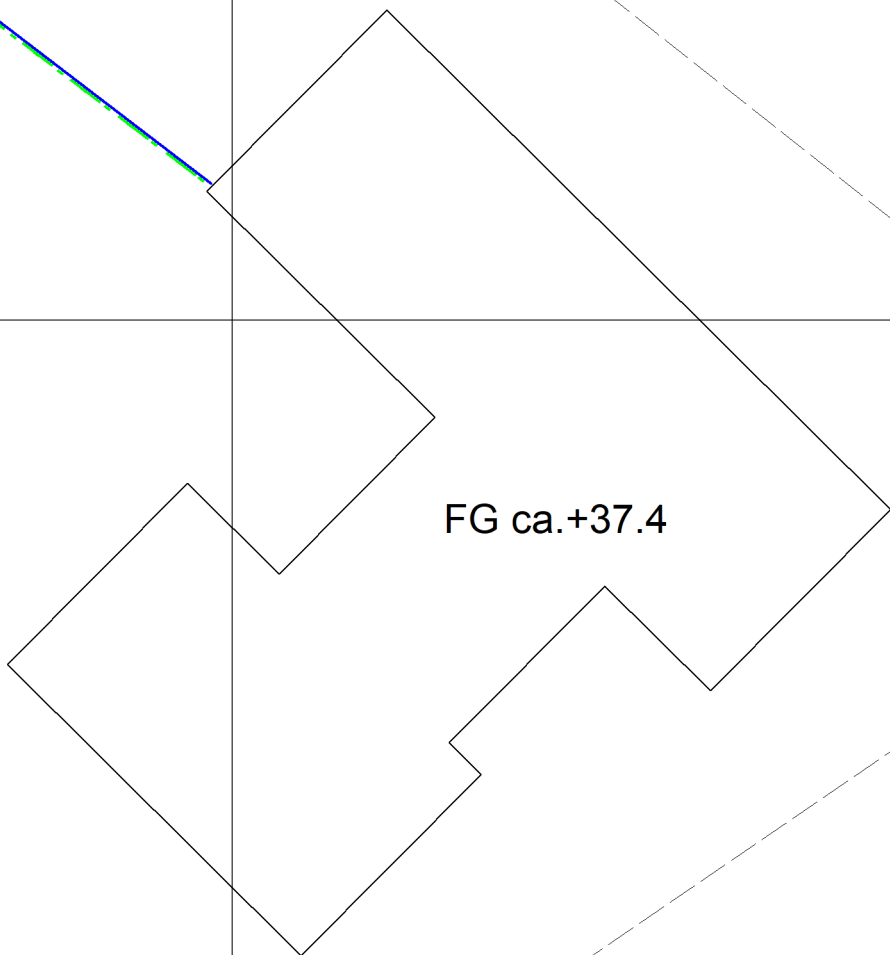

FG ca.+37.4

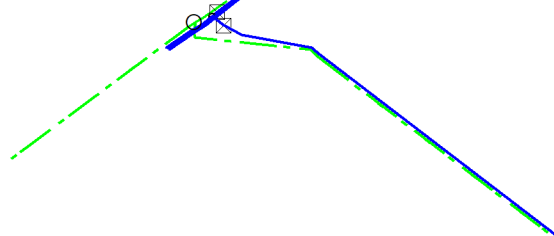

Gbnr 37/47  
Innmålt grunnmur mm.  
04.10.2019  
Målestokk 1:200  
Medaas Oppmåling