


Eksisterende situasjon 1 av 3

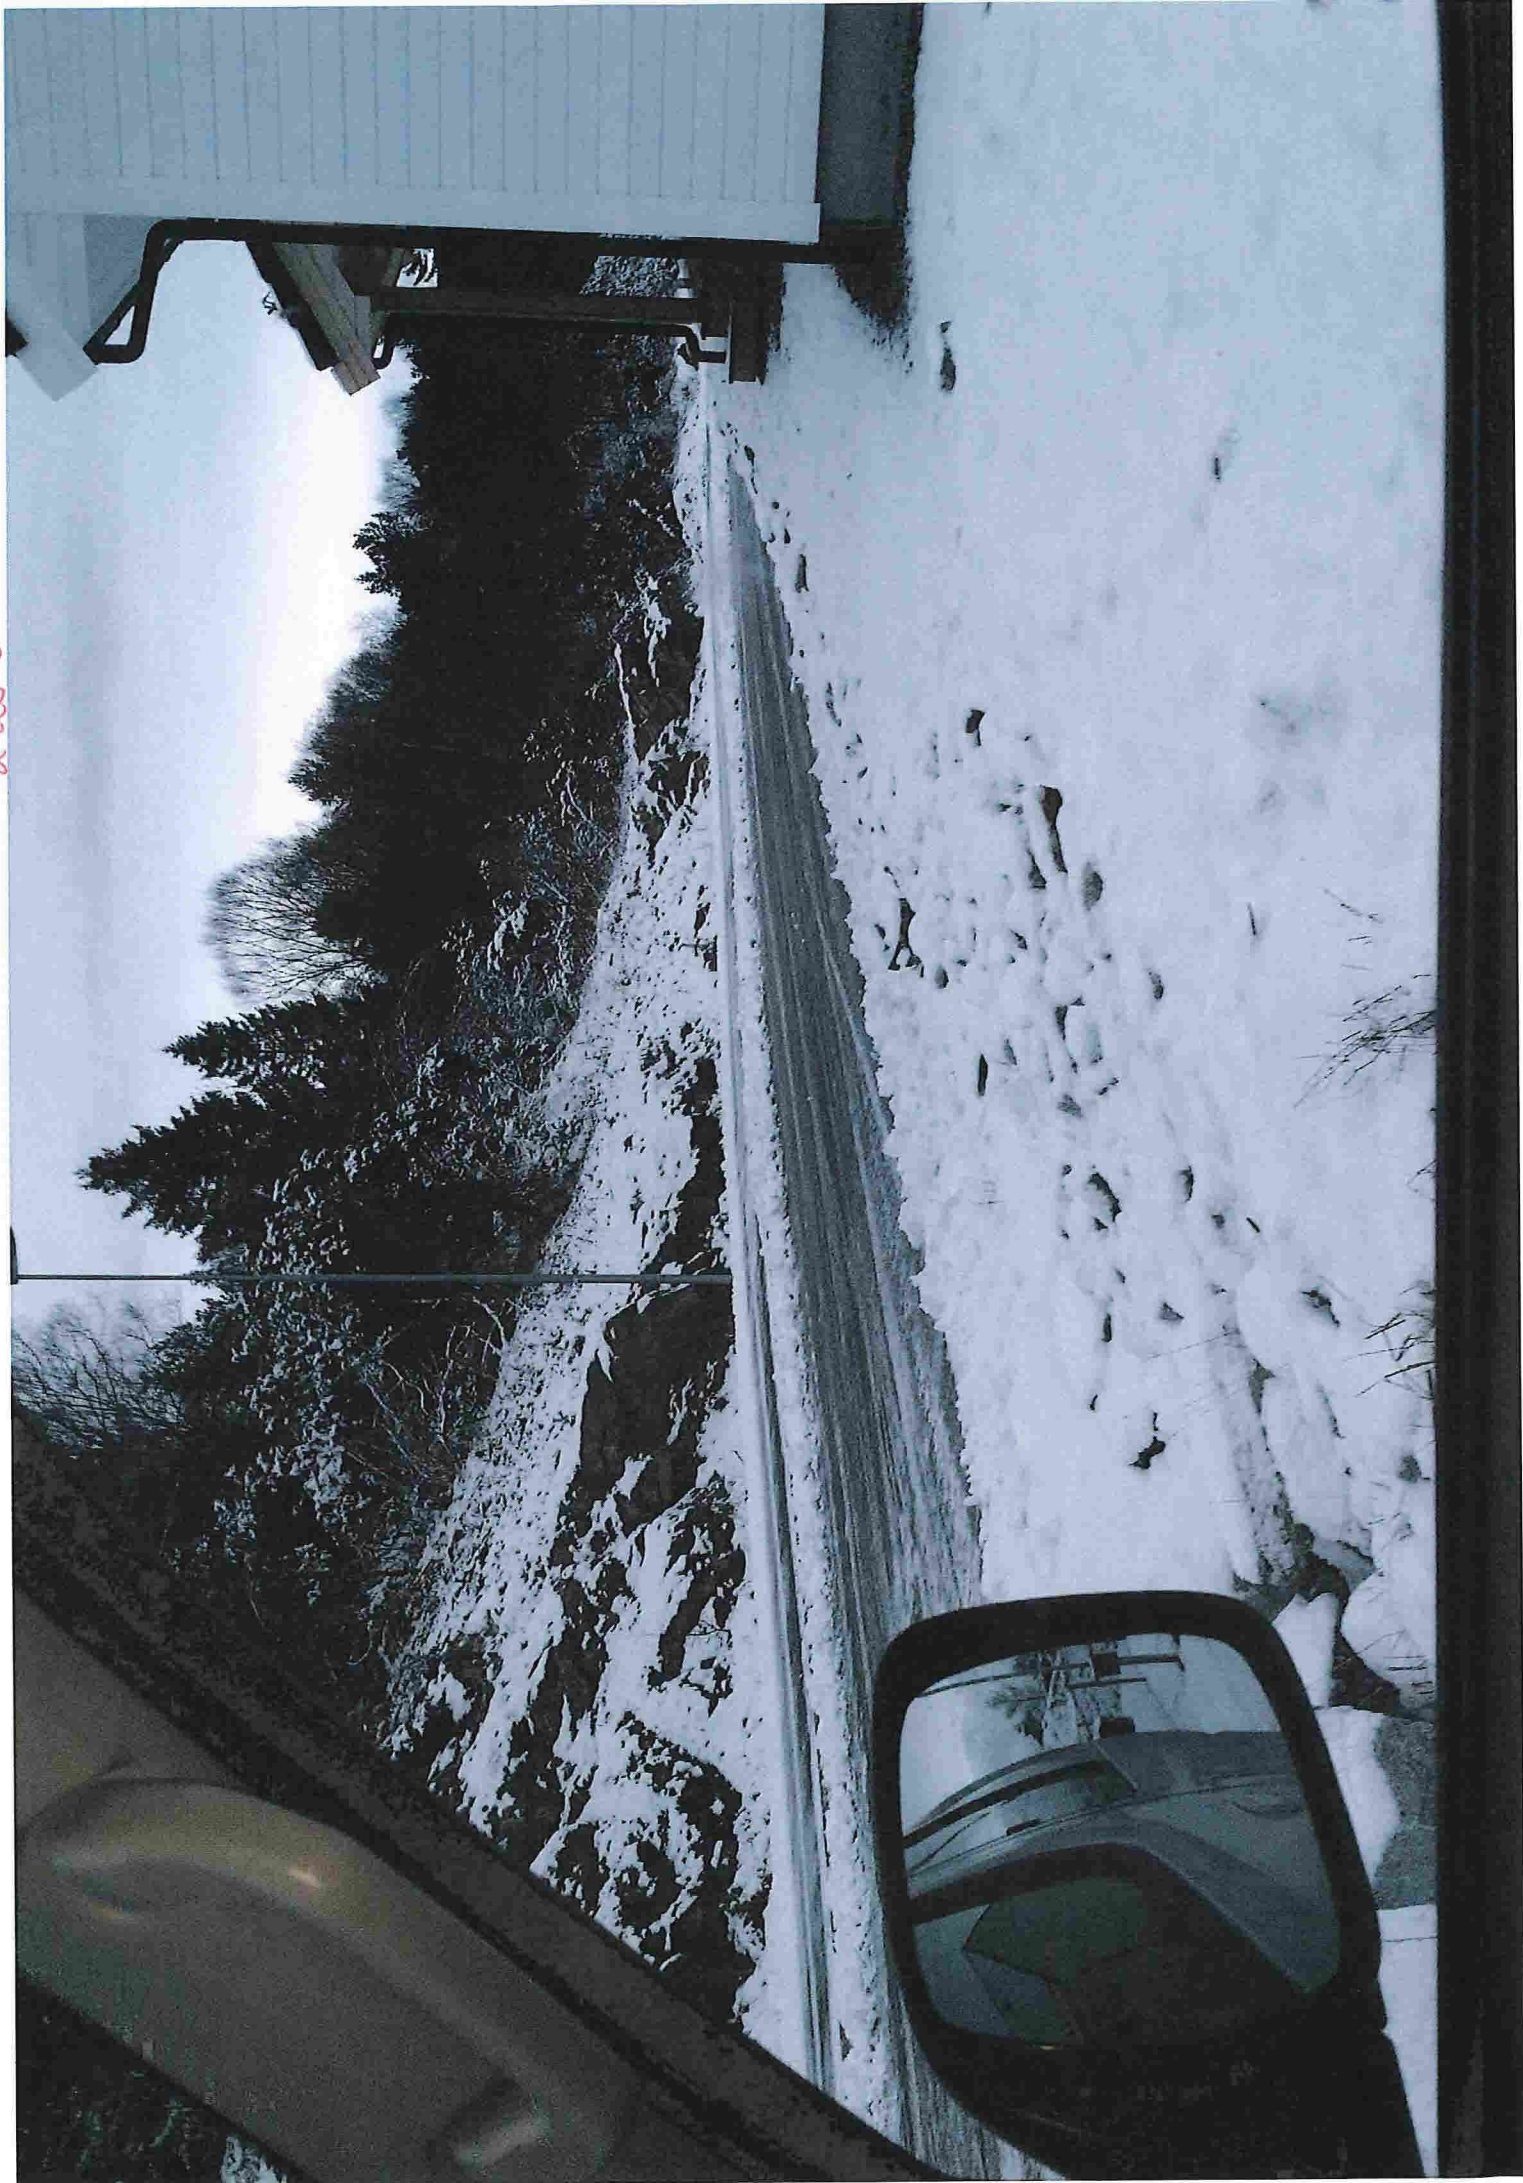


11-March-2014

2 av 3



3aw3



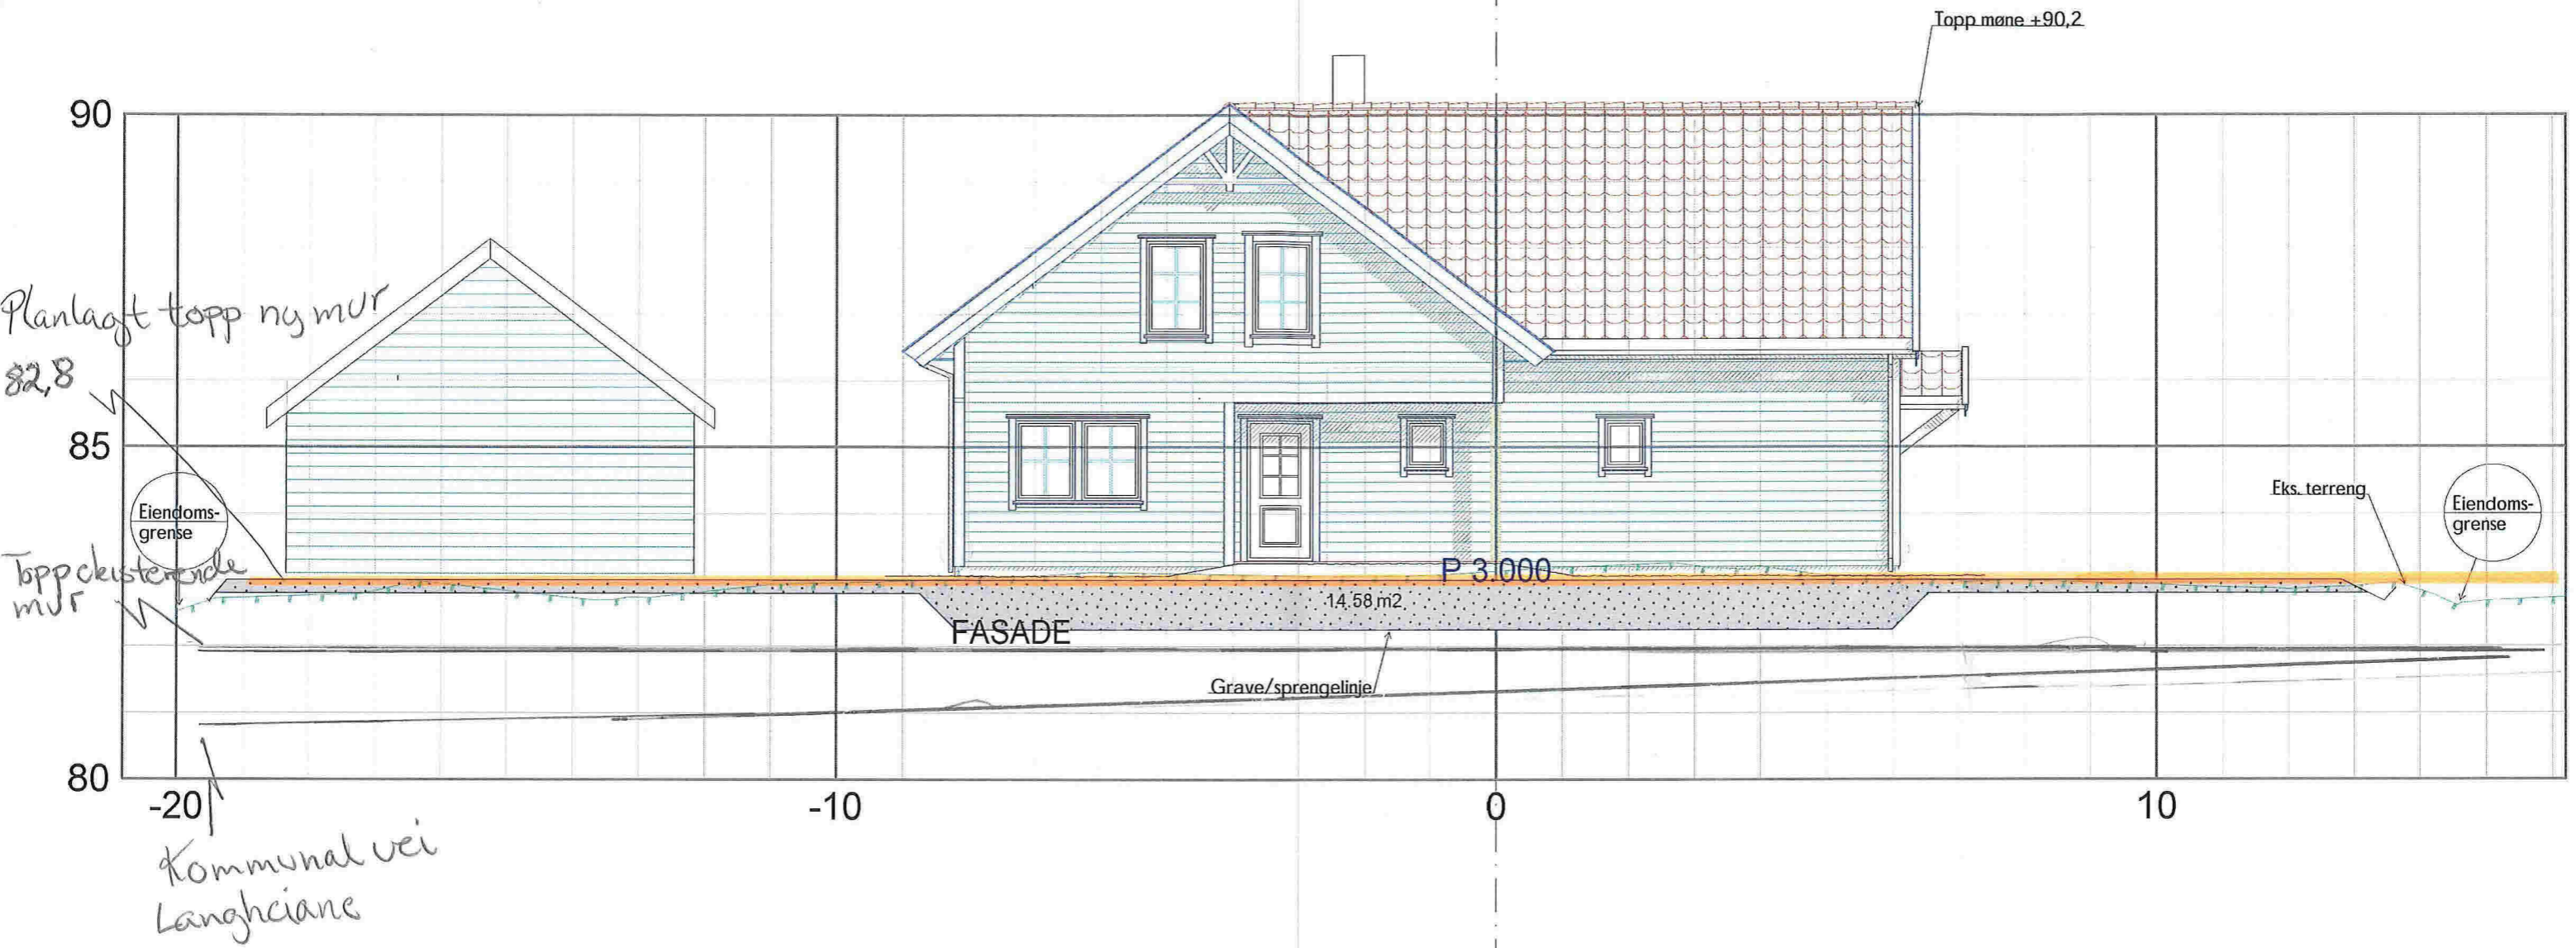


REV. ANT.	REVIDERING GJELDER	SIGN. DATO
-----------	--------------------	------------

Disp søknad
 natursteinsmur i nord

Villanger & Sønner AS
 Boligtomt gnr188, bnr 791 Knarvik
 Lindås kommune

Profil_03

TEGNET	sh	SAK NR.	TEGN NR.	REV.
KONTR.				
MÅL	1:100			
DATO	13.1.14		313	

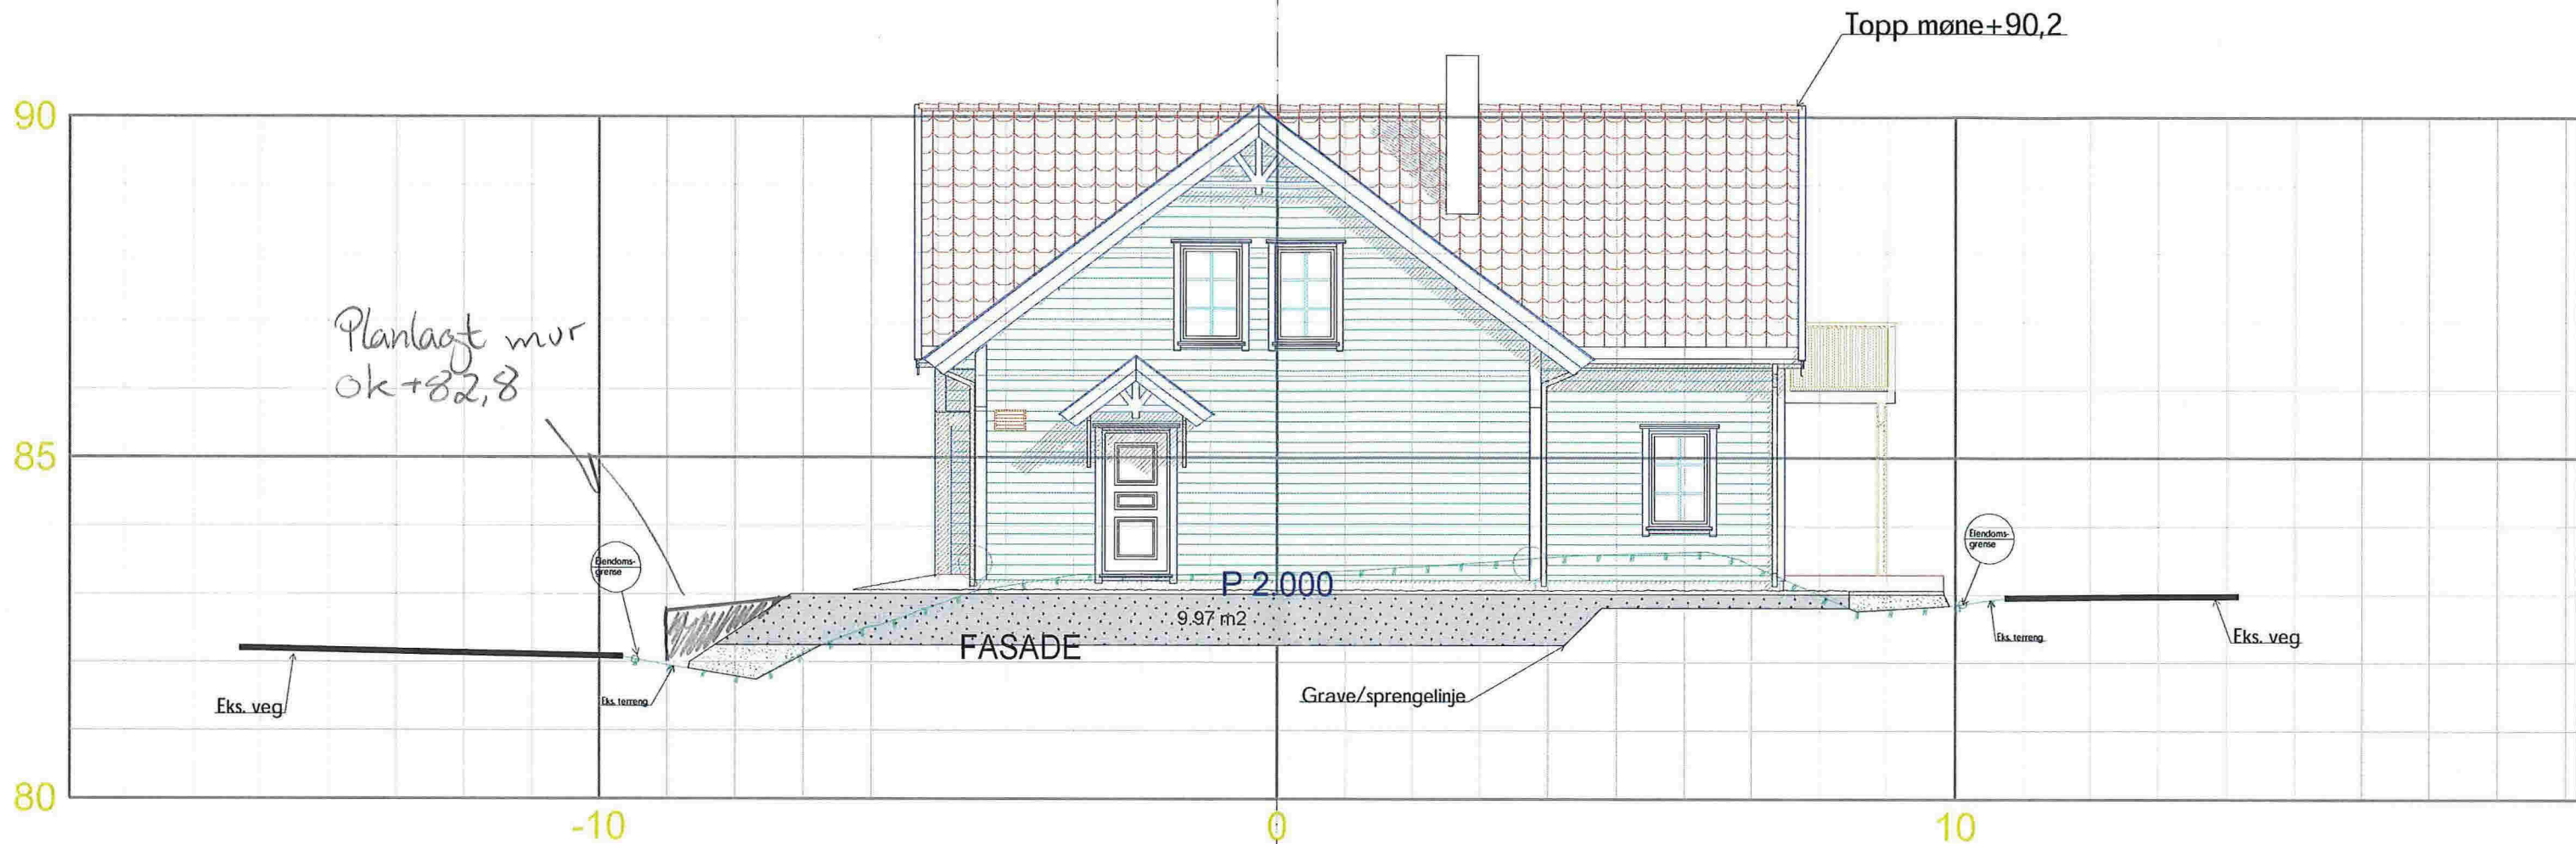

REV. ANT.	REVIDERING GJELDER	SIGN. DATO
-----------	--------------------	------------


Disp søknad
natursteinsmur i nord

Villanger & Sønner AS
Boligtomt gnr188, bnr 791 Knarvik
Lindås kommune

TEGNET	sh
KONTR.	
MÅL	1:100
DATO	13.1.14

Profil_02

SAK NR.	TEGN NR.	REV.
	312	

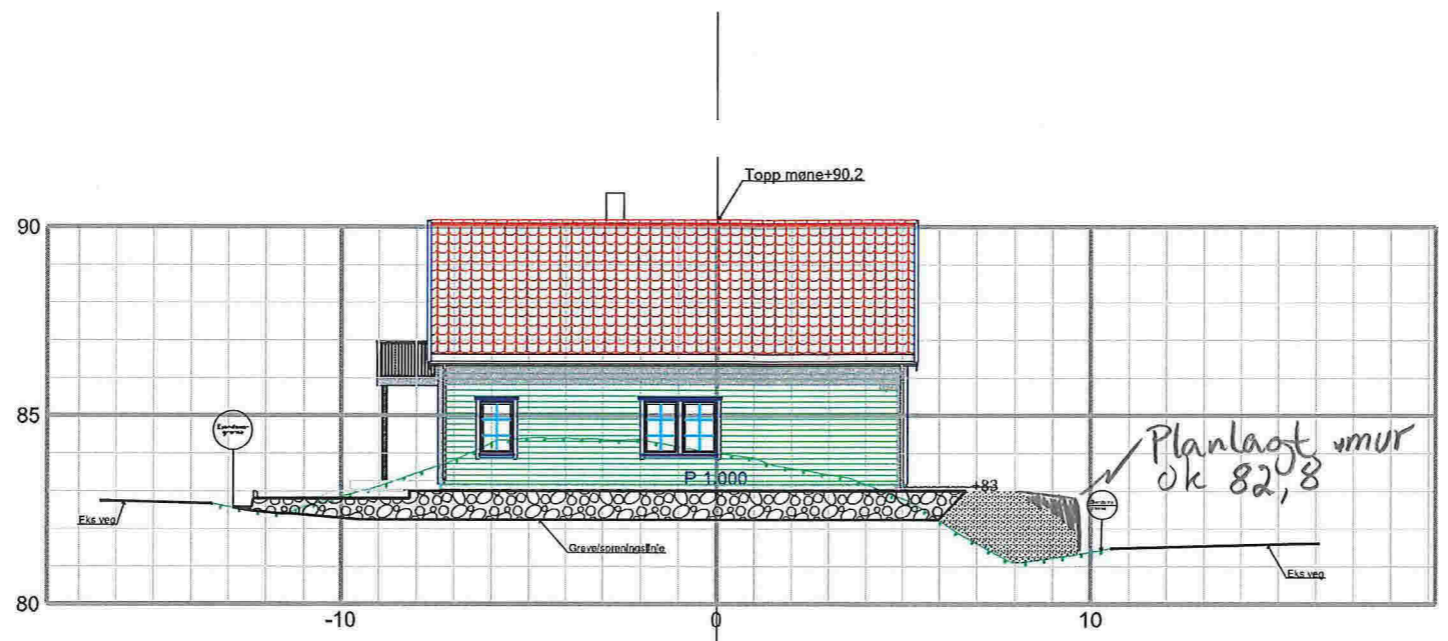


Disp søknad
 Naturstensmur i nord

Revisjon	Dato	Beskrivelse	Utarbeidet	Godkjent
VILLANGER OG SØNNER AS				
PROFIL 1				
LINDÅS KOMMUNE, KNARVIK GNR.188/BNR.791				
			SH	
			Godkjent av	
			JP	
			Målestokk	
			1:200, A4	
			Jøbenummer	2212022
			Tegningsnummer	010-1
			Revisjon	B 27.02.13



Fjøsangerv. 50C - 5059 Bergen
 Tlf. 5538 7870 Fax.5538 7871
 bergen.anko.no - www.anko.no

13.1.14

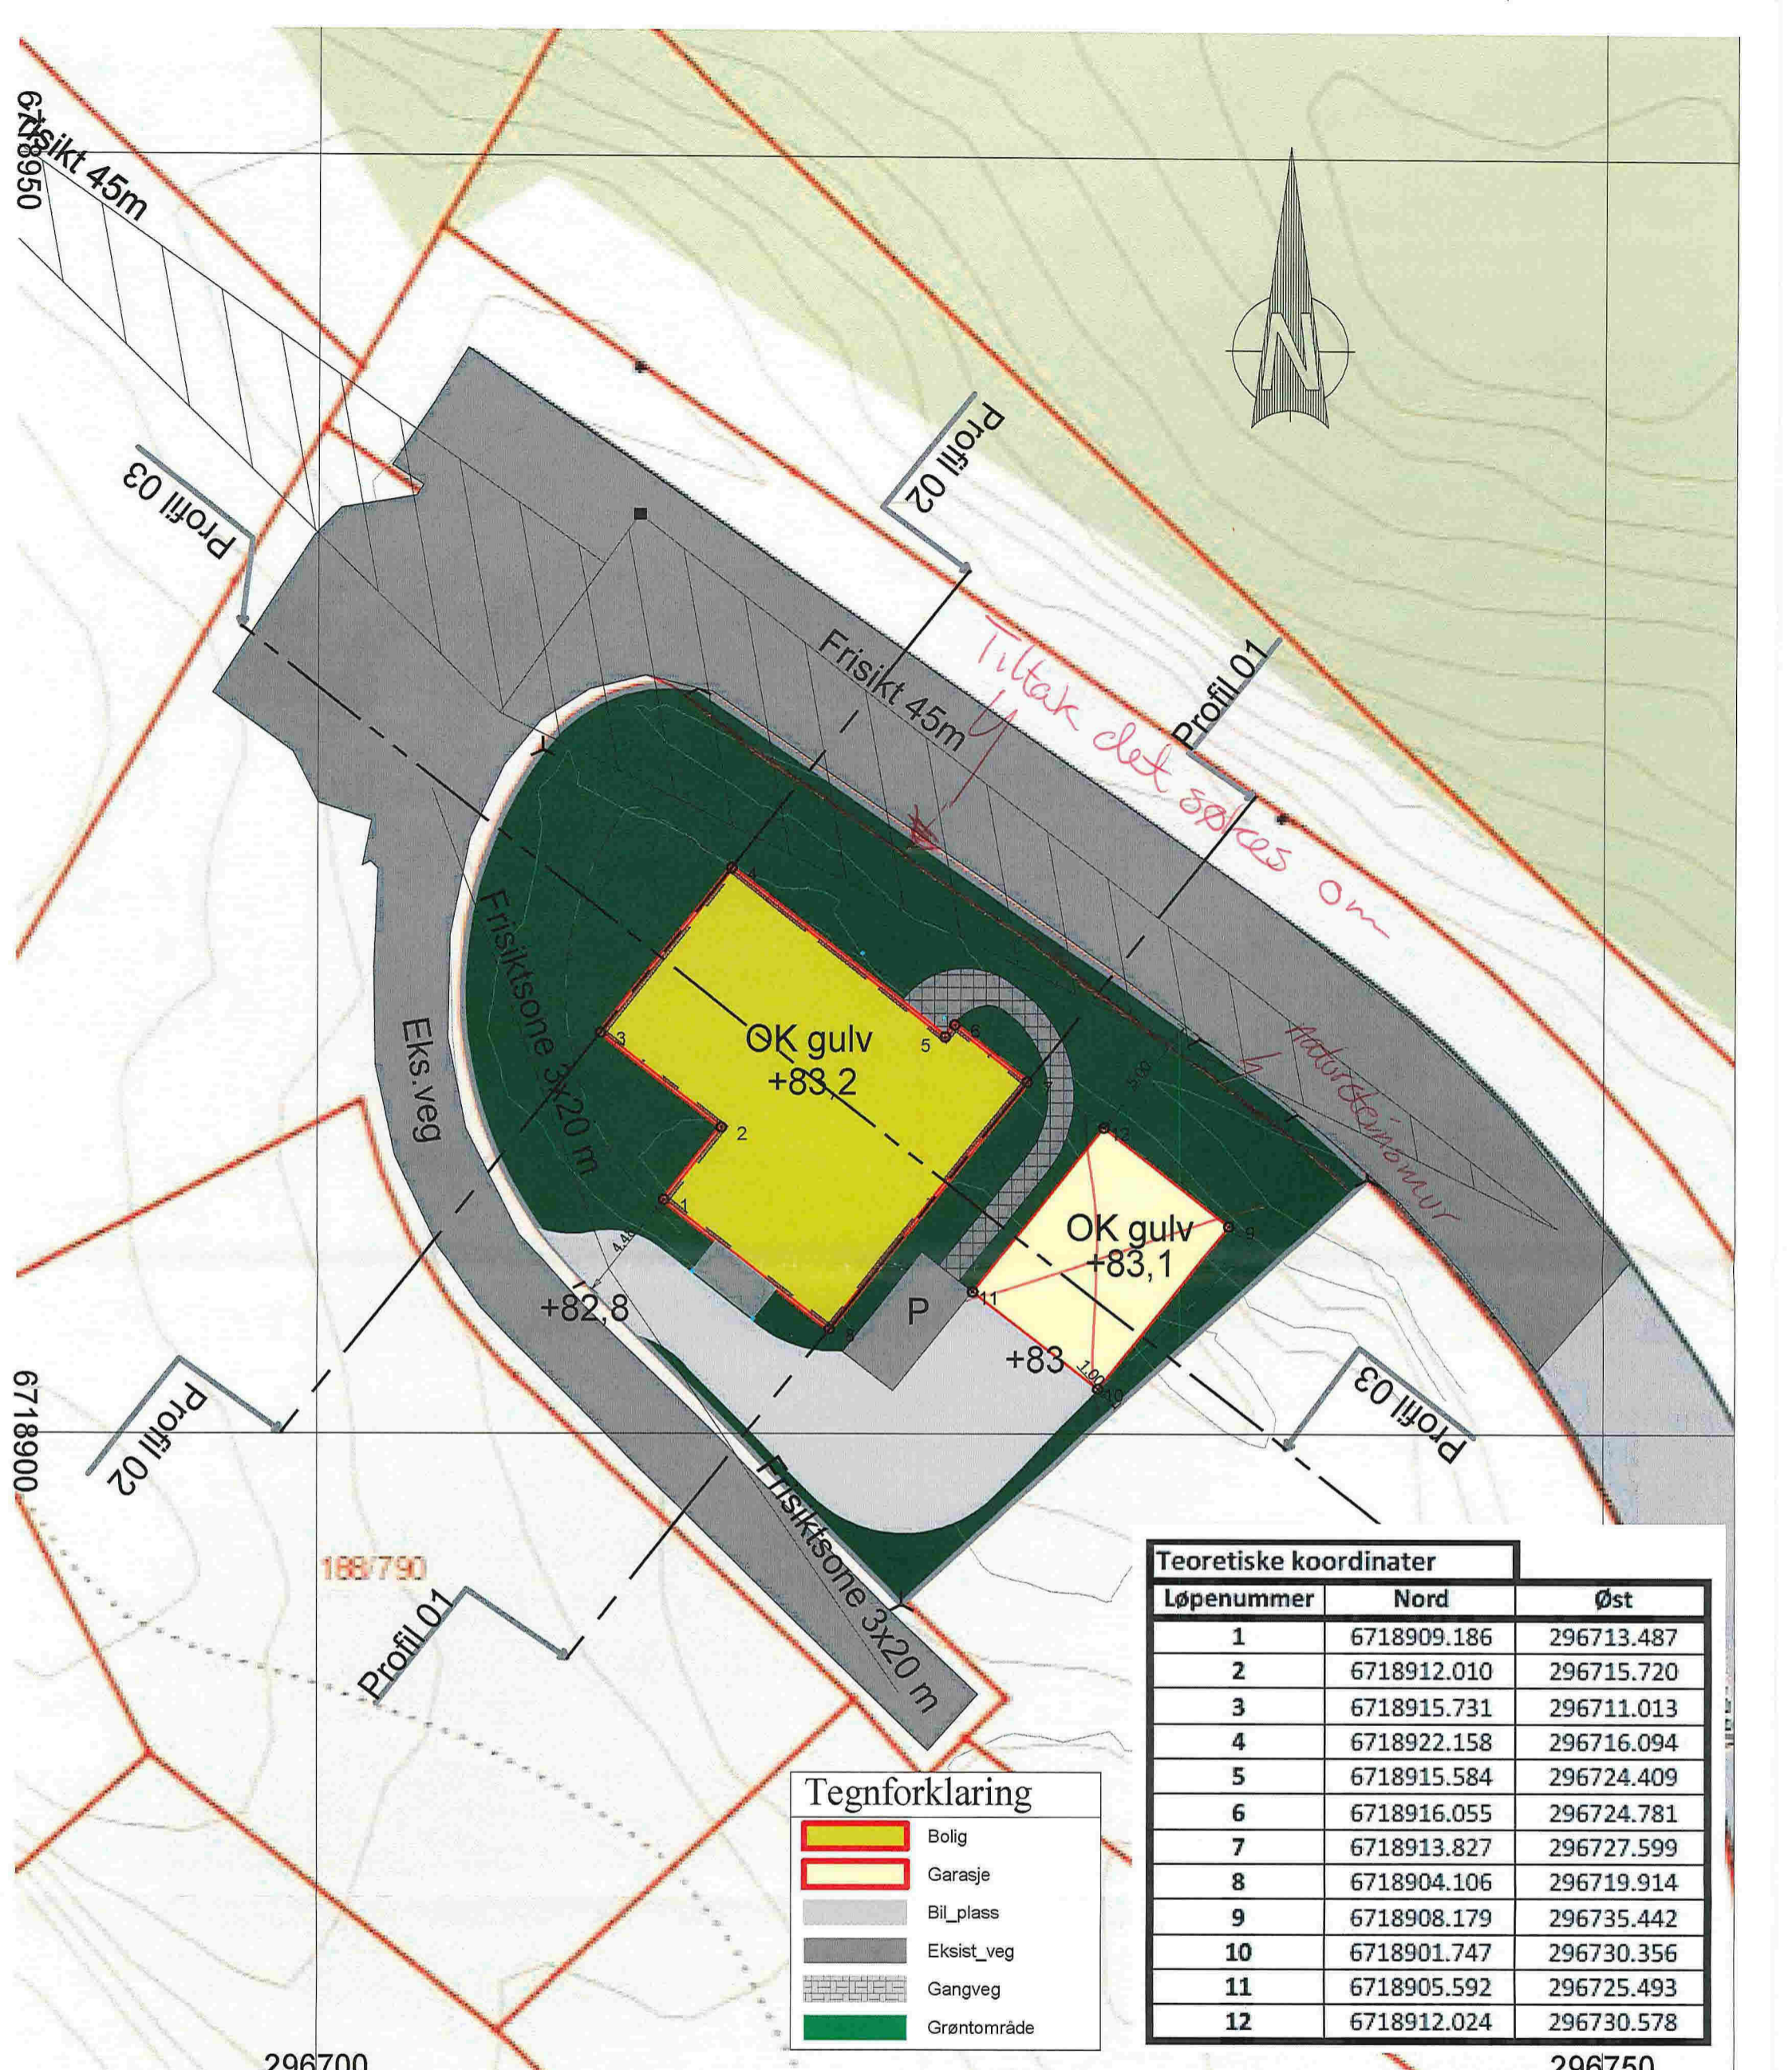

Teoretiske koordinater		
Løpenummer	Nord	Øst
1	6718909.186	296713.487
2	6718912.010	296715.720
3	6718915.731	296711.013
4	6718922.158	296716.094
5	6718915.584	296724.409
6	6718916.055	296724.781
7	6718913.827	296727.599
8	6718904.106	296719.914
9	6718908.179	296735.442
10	6718901.747	296730.356
11	6718905.592	296725.493
12	6718912.024	296730.578

Tegnforklaring	
	Bolig
	Garasje
	Bil_plass
	Eksist_veg
	Gangveg
	Grøntområde

Disp søknad natursteinmur i nord

ANKO
Anko AS
Fjøsangerveien 50C
5059 Bergen

TEGNET sh
KONTR. gob
MÅL 1:250
DATO 13.1.14

REV. ANT. REVIDERING GJELDER SIGN. DATO

Villanger & Sønner AS
Boligtomt gnr188, bnr 791 Knarvik
Lindås kommune

Plantegning_stikningsplan 1:250

SAK NR. TEGN NR. REV.
913