

Nabovarsel

sendes til berørte naboer og gjenboere

Ved riving skal kreditorer med pengeheftelser i eiendommen varsles, pbl § 21-3

31.10.2019



Til (nabo/gjenboer)
LINDÅS KOMMUNE
Felles postmottak , KVERNHUSMYRANE 20
5914 ISDALSTØ

Som eier/fester av:			
Gnr. 188	Bnr. 531	Festenr.	Seksjonsnr.
Eiendommens adresse E39			

LINDÅS KOMMUNE	
Klassering	
31 OKT 2019	
Ark. saksnr. 19/16	Løpenr.
Saksh.	Tilgangskode

Tiltak på eiendommen:			
Gnr. 188	Bnr. 592	Festenr.	Seksjonsnr.
Eiendommens adresse OTERÅSEN 17			
Postnr. 5914	Poststed ISDALSTØ		
Kommune LINDÅS KOMMUNE			
Eier/fester LINDÅS KOMMUNE			

Det varsles herved om				
☐ Nybygg	☐ Anlegg	☐ Endring av fasade	☐ Riving	
☐ Påbygg/tilbygg	☐ Skilt/reklame	☒ Innhegning mot veg	☐ Bruksendring	
☐ Midlertidig bygning, konstruksjon eller anlegg	☐ Antennesystem	☐ Oppretting/ending av matrikkelenhet (eiendomsdeling) eller bortfeste	☐ Annet	
Dispensasjon etter plan- og bygningsloven kapittel 19				
☐ Plan- og bygningsloven med forskrifter	☒ Kommunale vedtekter	☐ Arealplaner	☐ Vegloven	Vedlegg nr. B - 1

Arealdisponering		
Sett kryss for gjeldende plan		
☐ Arealplan av kommuneplan	☒ Reguleringsplan	☐ Bebyggelsesplan
Navn på plan OTERÅSEN		

Beskriv nærmere hva nabovarslet gjelder	
STØYREDUSERENDE SKJERM MOT VEGEN : E39	
Vedlegg nr. Q -	

Spørsmål vedrørende nabovarsel rettes til			
Foretak/tiltakshaver LINDÅS KOMMUNE			
Kontaktperson, navn SANDRA WAAGE	E-post sandra.waage@lindas.kommune.no	Telefon 56 37 56 56	Mobil
Søknaden kan ses på hjemmeside: (ikke obligatorisk):			

Merknader sendes til			
Eventuelle merknader skal være mottatt innen 2 uker etter at dette varsel er sendt. Ansvarlig søker/tiltakshaver skal sammen med søknad sende innkomne merknader og redegjøre for ev. endringer.			
Navn ARKITEKT KNUT WILLIE JACOBSEN		Postadresse LUREVEGEN 304	
Postnr. 5912	Poststed SEIM	E-post kwil-jac@online.no	

Vedlegg			
Beskrivelse av vedlegg	Gruppe	Nr. fra – til	Ikke relevant
Dispensasjonssøknad/vedtak	B	1 – 1	☐
Situasjonsplan	D	1 – 1	☐
Tegninger snitt, fasade	E	1 – 2	☐
Andre vedlegg	Q	–	☒

Underskrift		
Sted SEIM	Dato 01.11.2019	Underskrift ansvarlig søker eller tiltakshaver
		Gjentas med blokkbokstaver KNUT WILLIE JACOBSEN

SØKNAD OM DISPENSASJON**Gnr. 185, Bnr. 592****Lindås kommune**

I h.t. Lov om planlegging og byggesaksbehandling
av 27.juni 2008 nr. 71. Ajourført med endringer senest
ved lov 08.mai 2009 nr. 27, delvis trådt i kraft 01.juli 2009


søkes det herved om dispensasjon fra :

Byggegrense mot offentlige grunnledninger

Den omsøkte støyskjerm søkes om å få kunne bli bygget
i kun 2,0 m. avstand fra de kommunale vann- og avløpsledninger
som ligger i gangvegen.


Grunnet stor – og økende støybelastning fra veggen E39,
er det blitt et sterkt behov for oppsetting av støyskjerm.
Støymålinger er utført av fa. Multiconsult , som viser at behovet
for en slik skjerm er sterkt påkrevd.


Seim , 01. 11. 2019

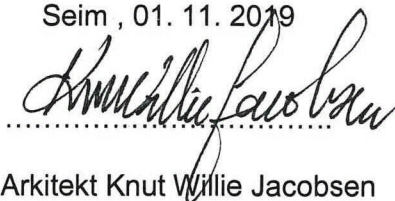


fa. Arkitekt Knut Willie Jacobsen

v/ Knut Willie Jacobsen

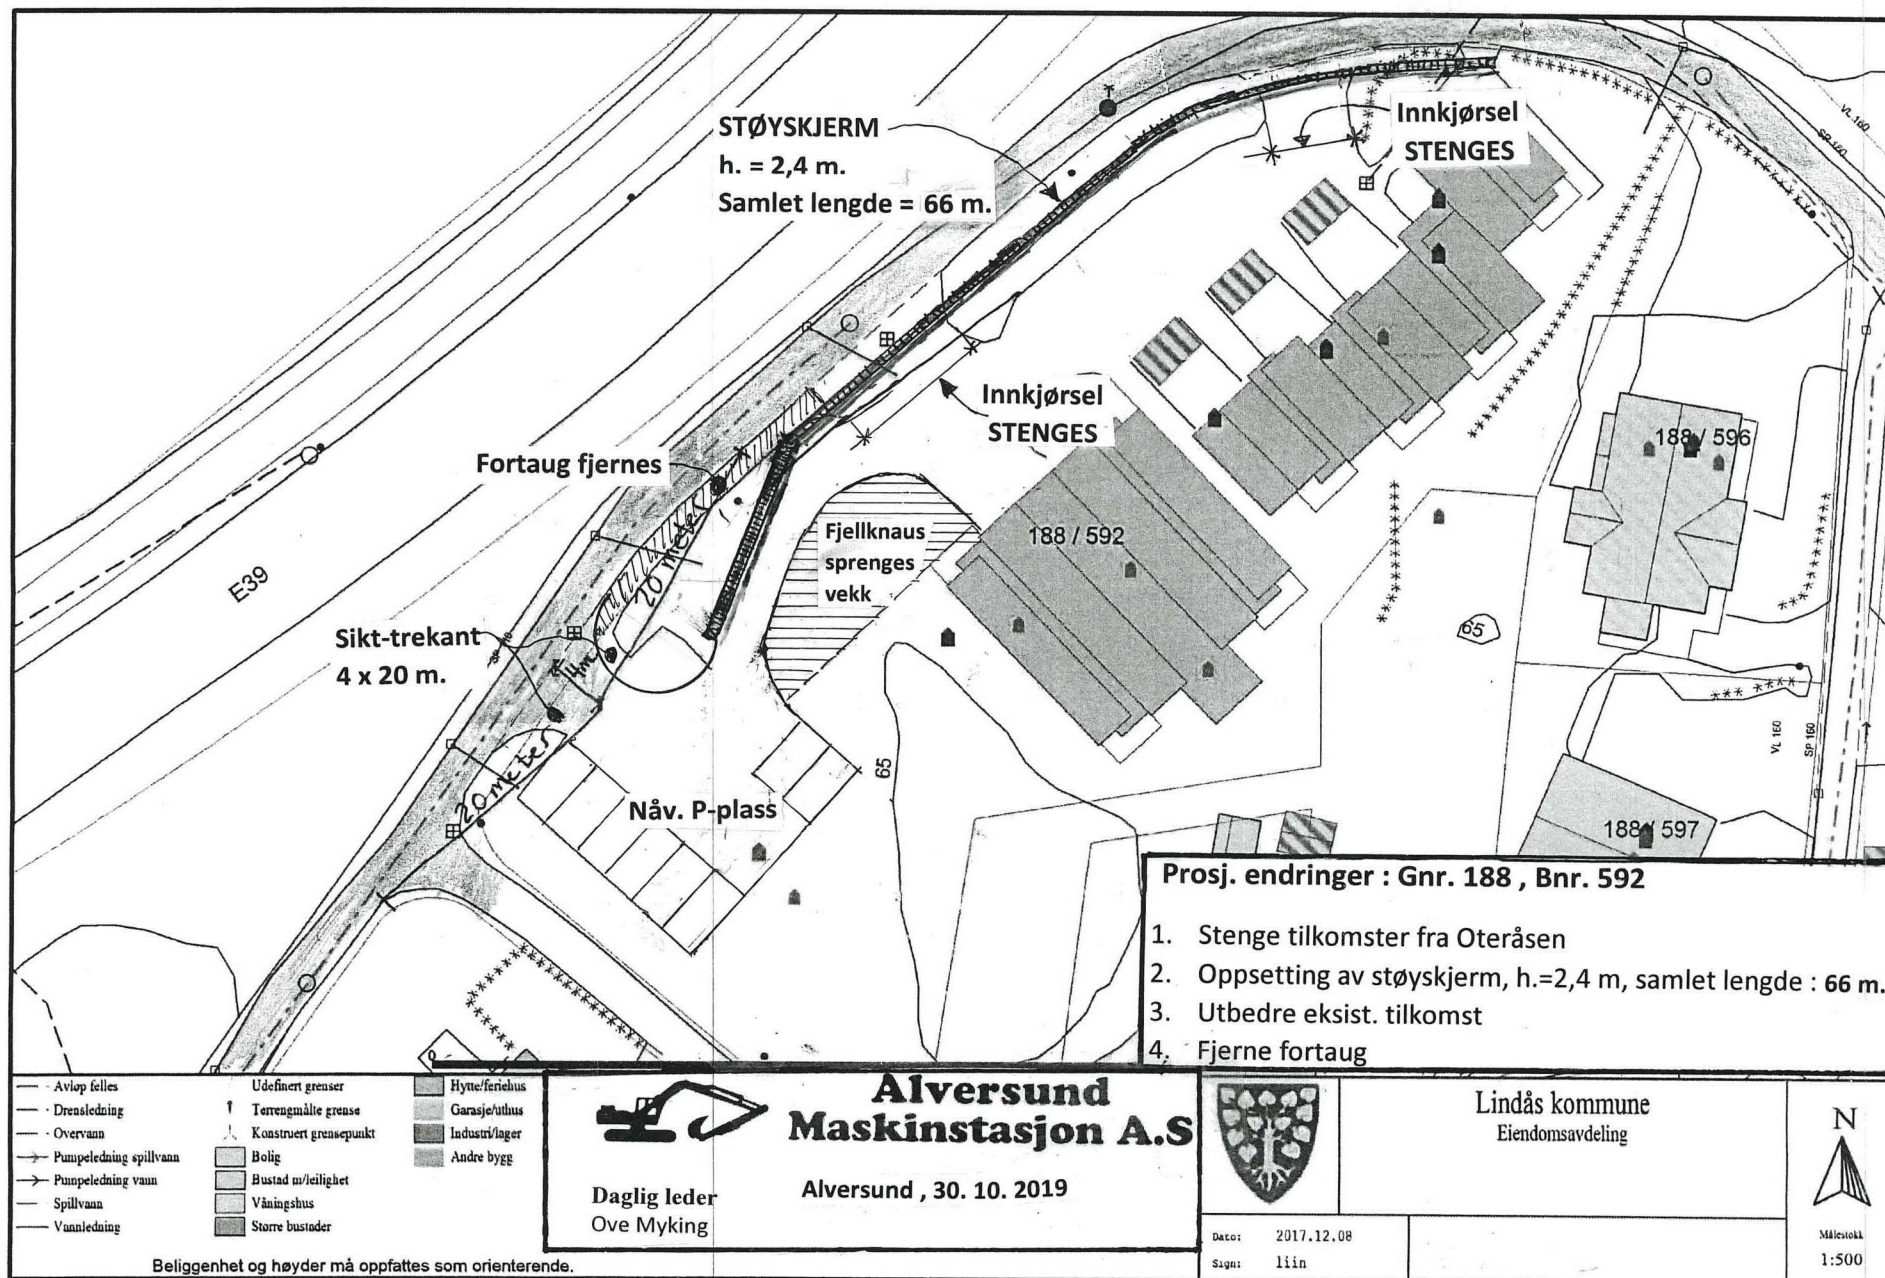

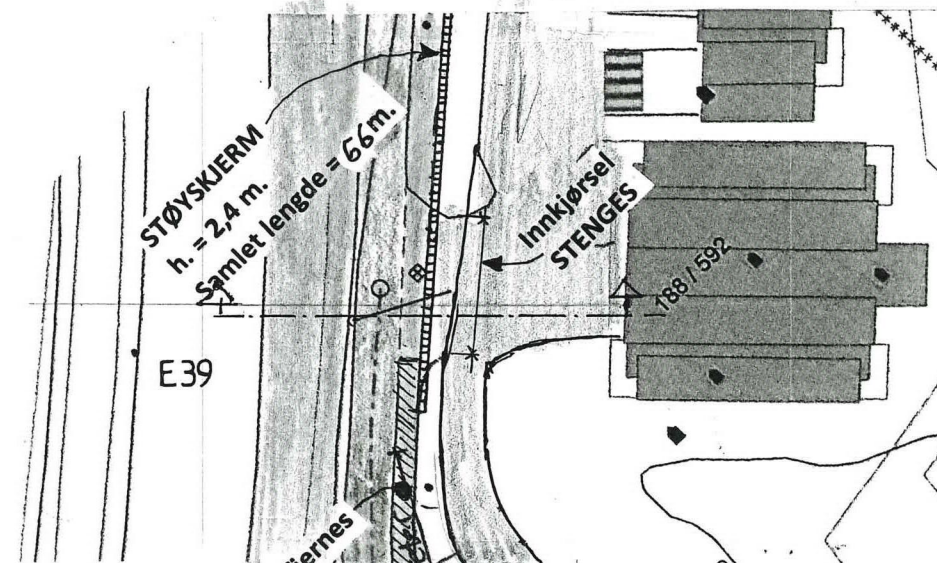

SITUASJON , PLAN I MÅL = 1:500

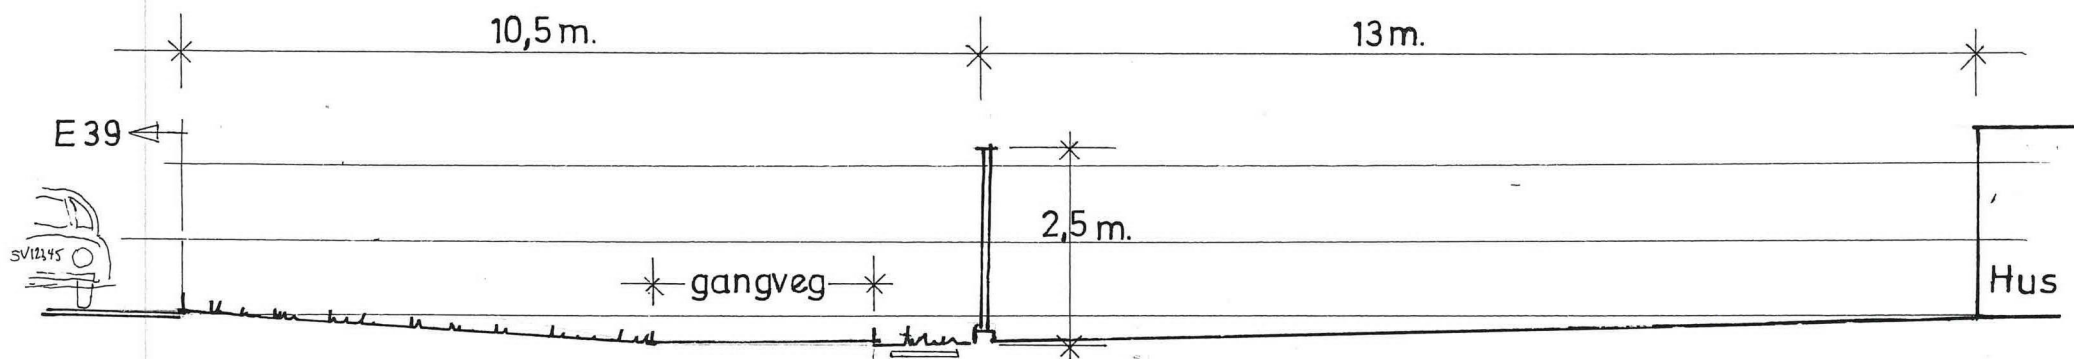

TERRENGSNITT I MÅL = 1:100




**Alversund
Maskinstasjon A.S**

Daglig leder
Ove Myking


E-1

E-2

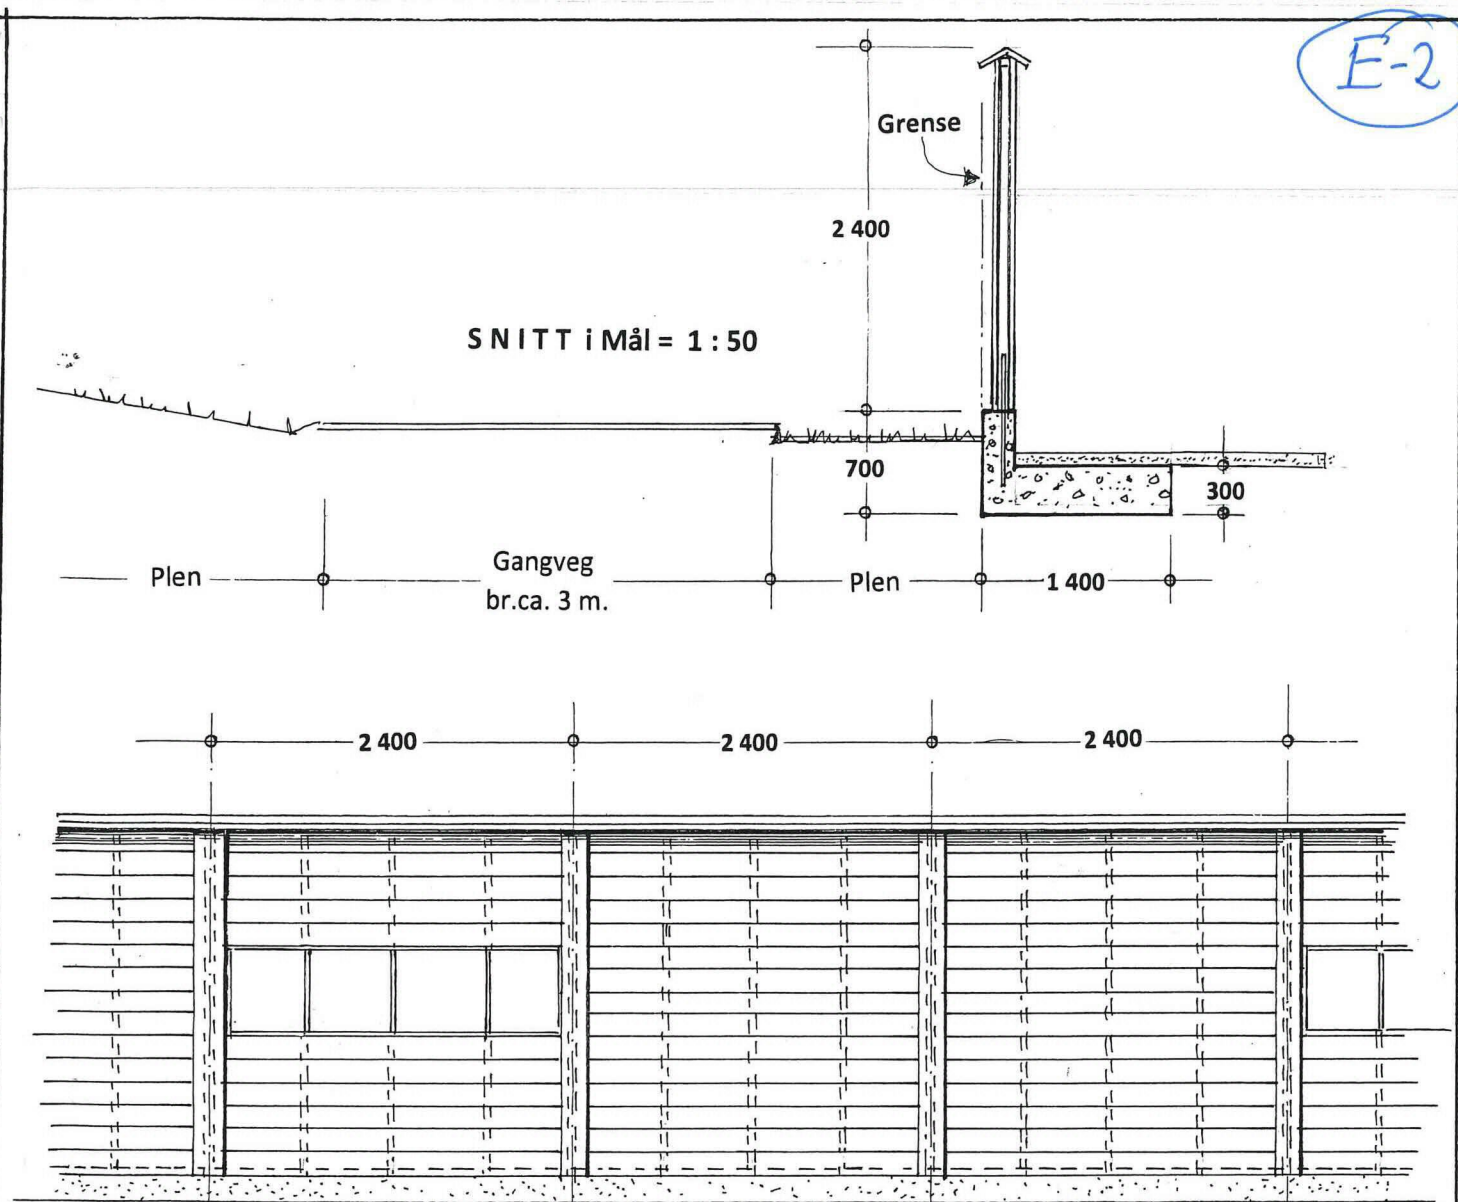

OPPRISS i Mål = 1 : 50

Ca. hvert 3. felt skal ha et parti med glass ! Dette tilpasses når veggen bygges -
og riktig fasadetegning kan deretter sendes til Lindås kommune.

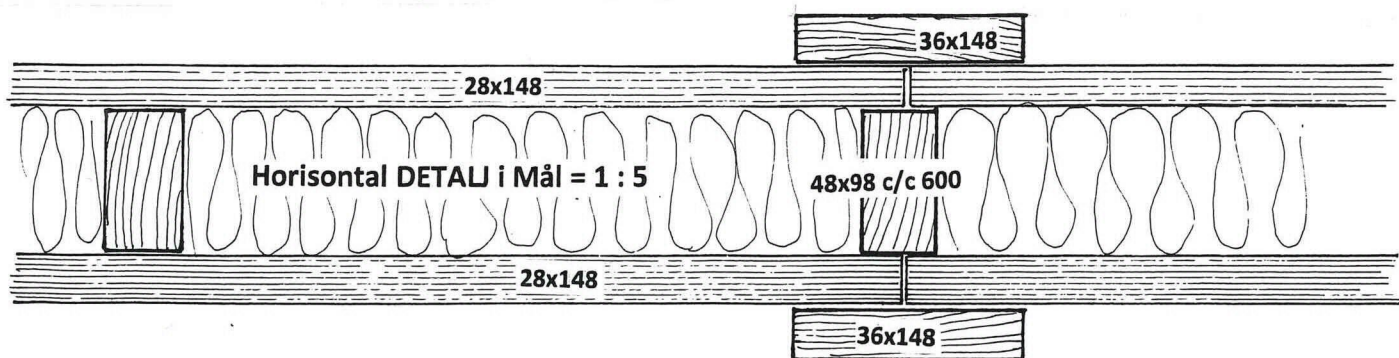

Prosj. støyskjerm på gnr.188, bnr.592 ,
Knarvik , Lindås kommune

Snitt + Oppriss i Mål = 1:50

Detaljer i Mål = 1 : 5

Alversund, 04. 09. 2018

Alversund Maskinstasjon AS