



Søk etter innhold i valgte kilder

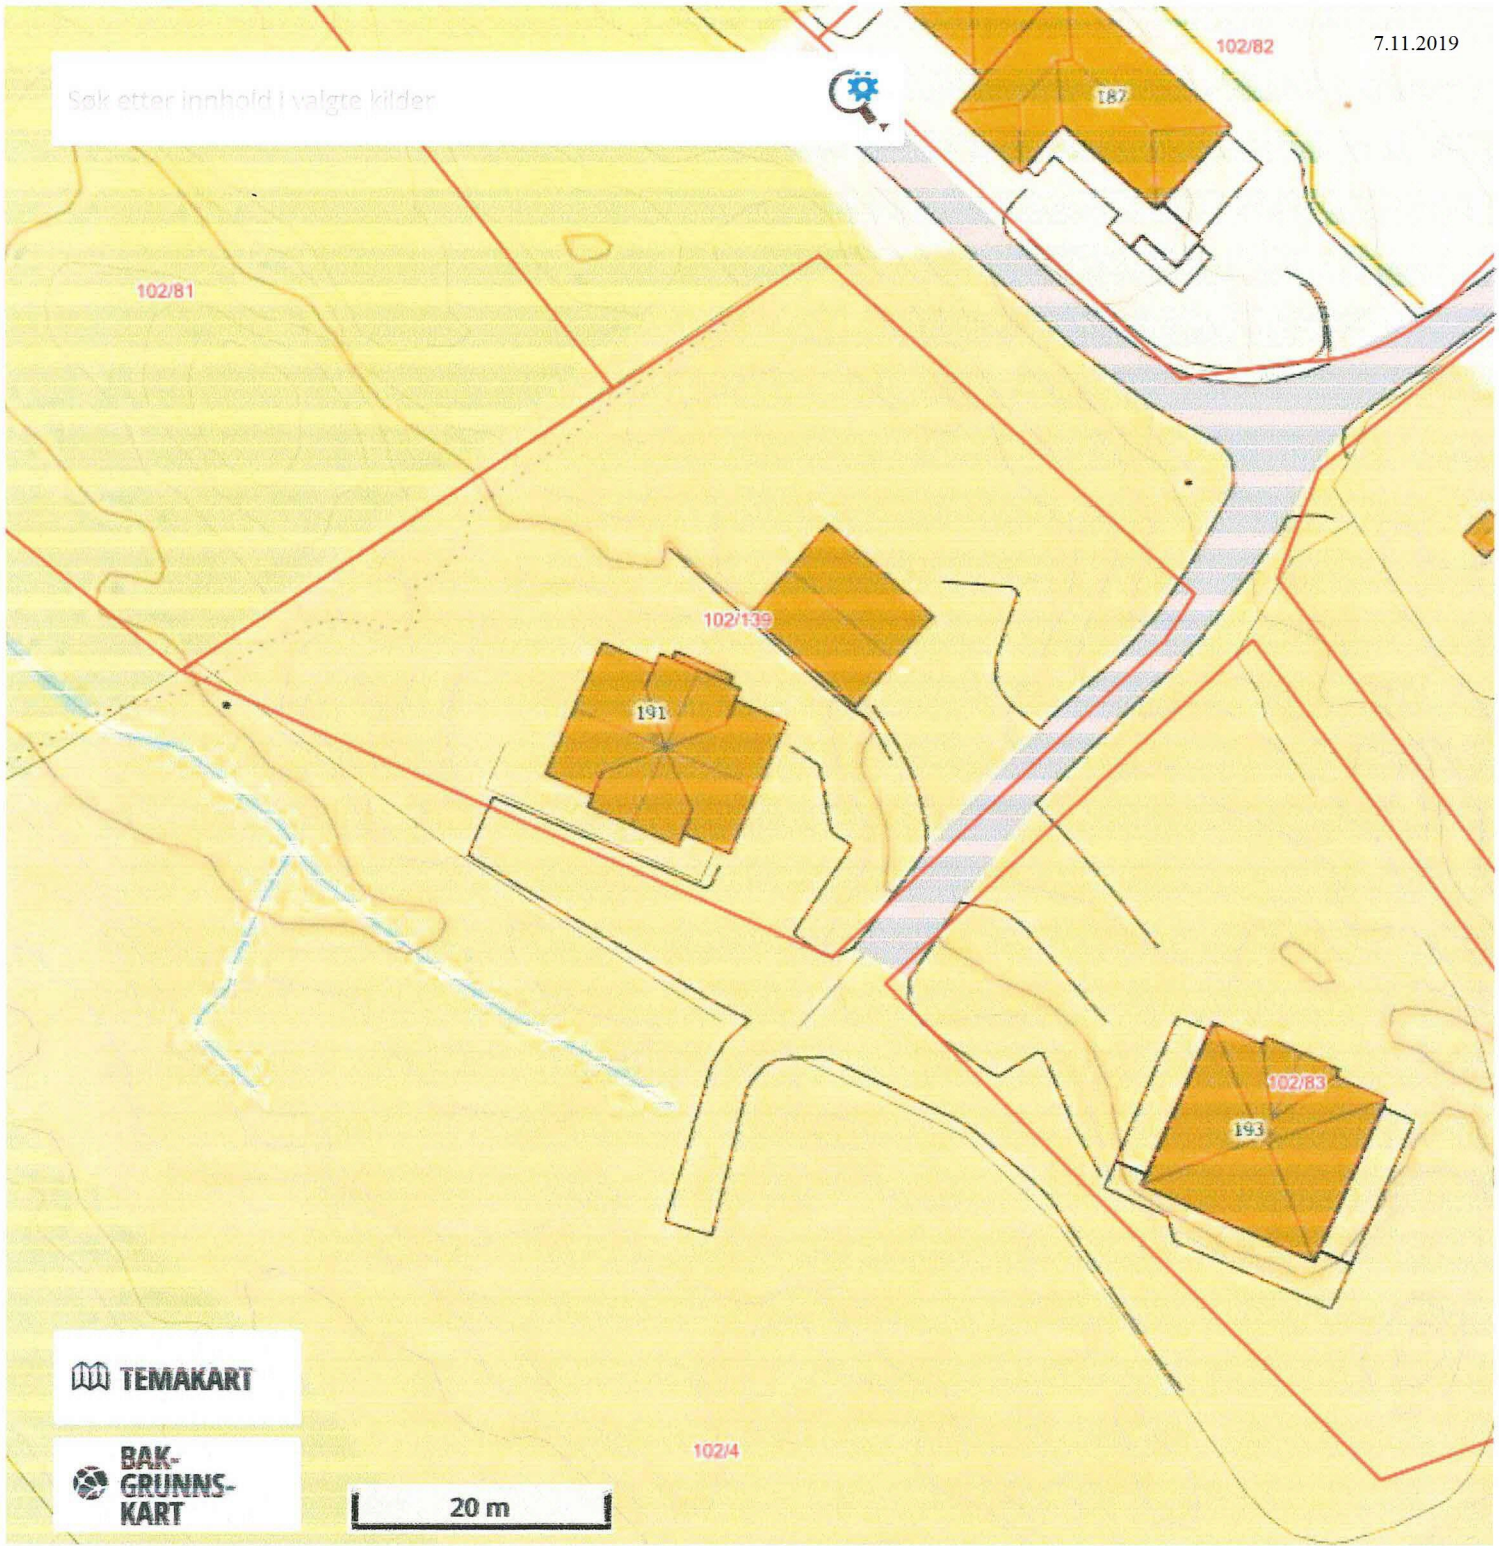

FØR GRENSE JUSTERING

Søk etter innhold i valgte kilder

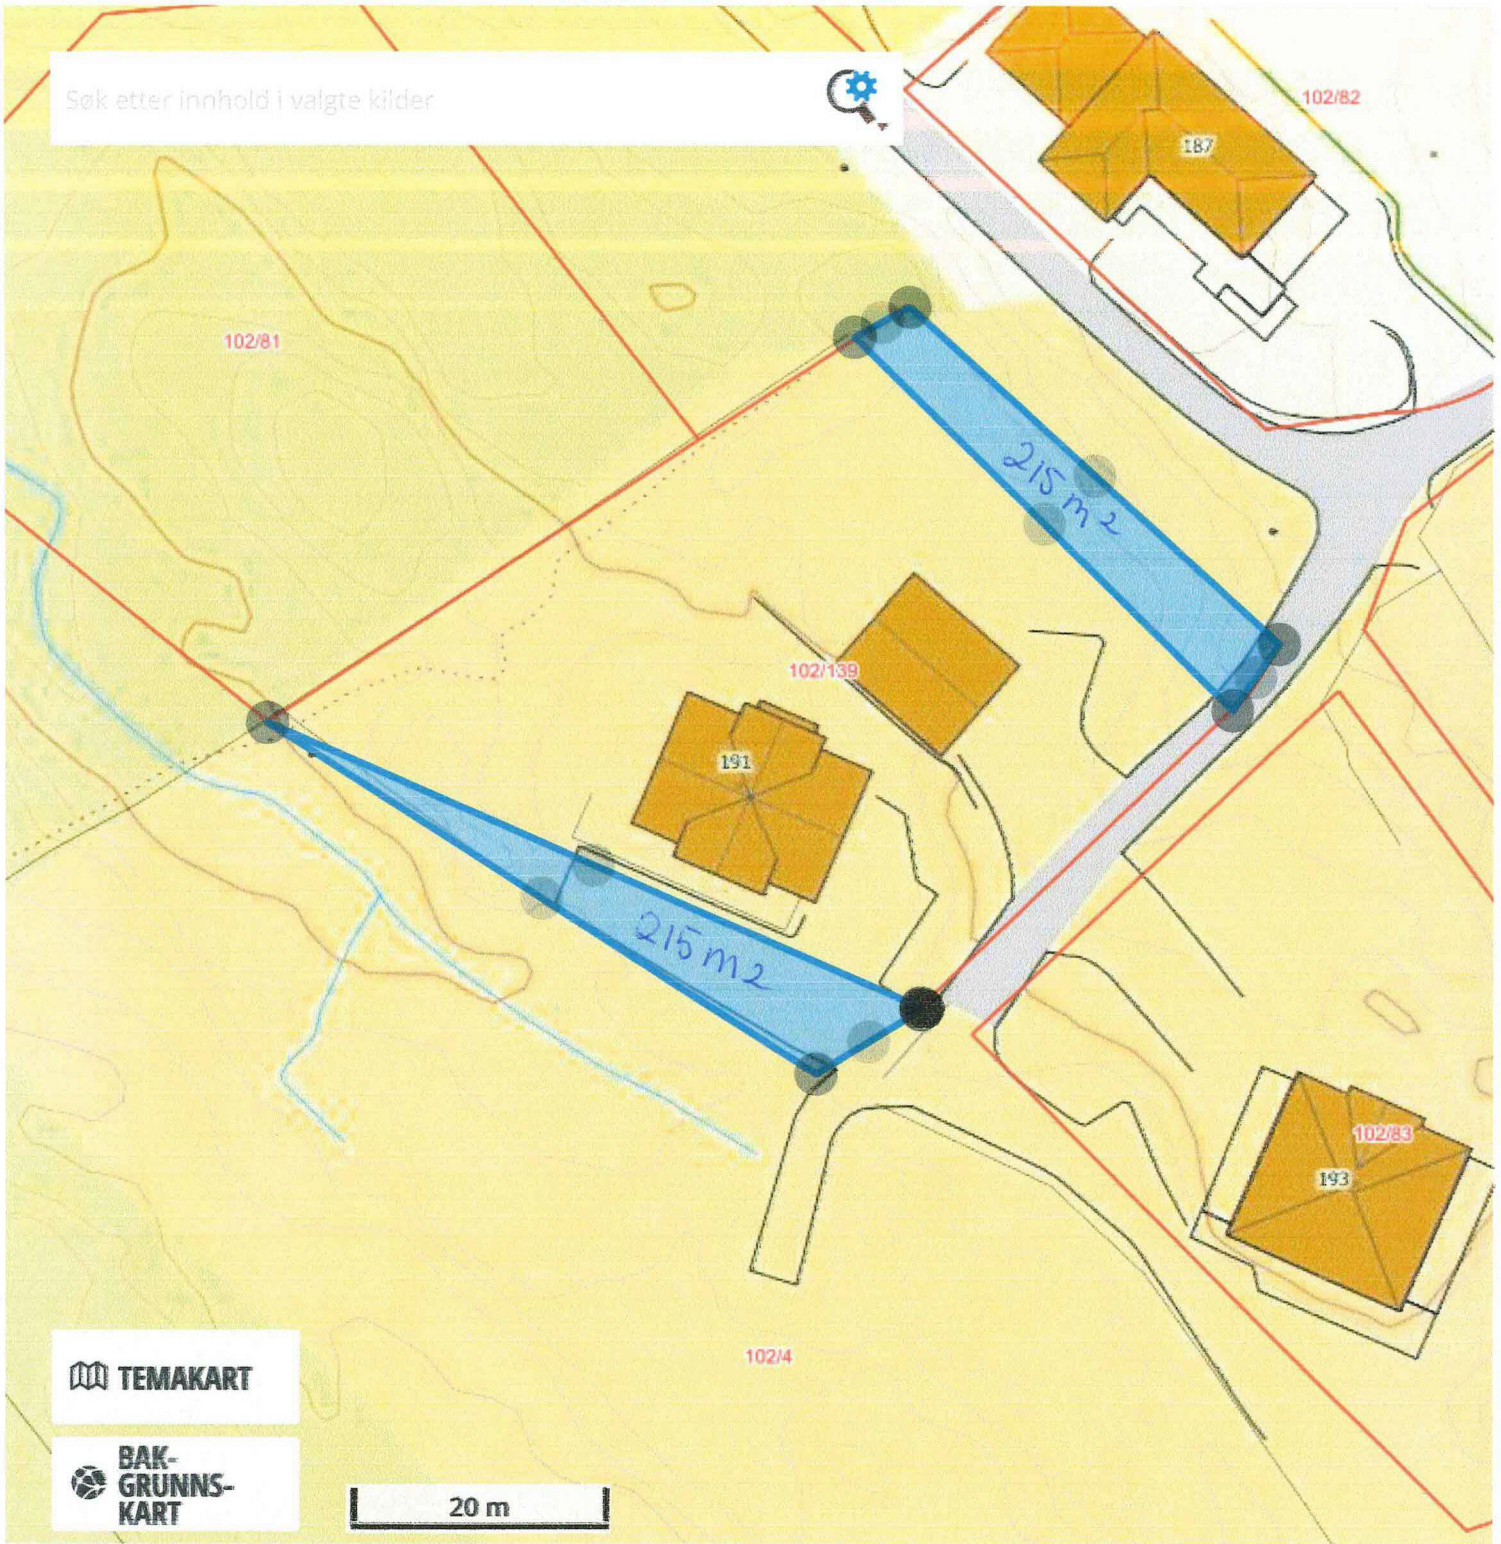

EPSG:32632 ▾ N: 6739483 Ø: 295146

Målestokk 1 : 625 ▾

ETTER GRENSEJUSTERING