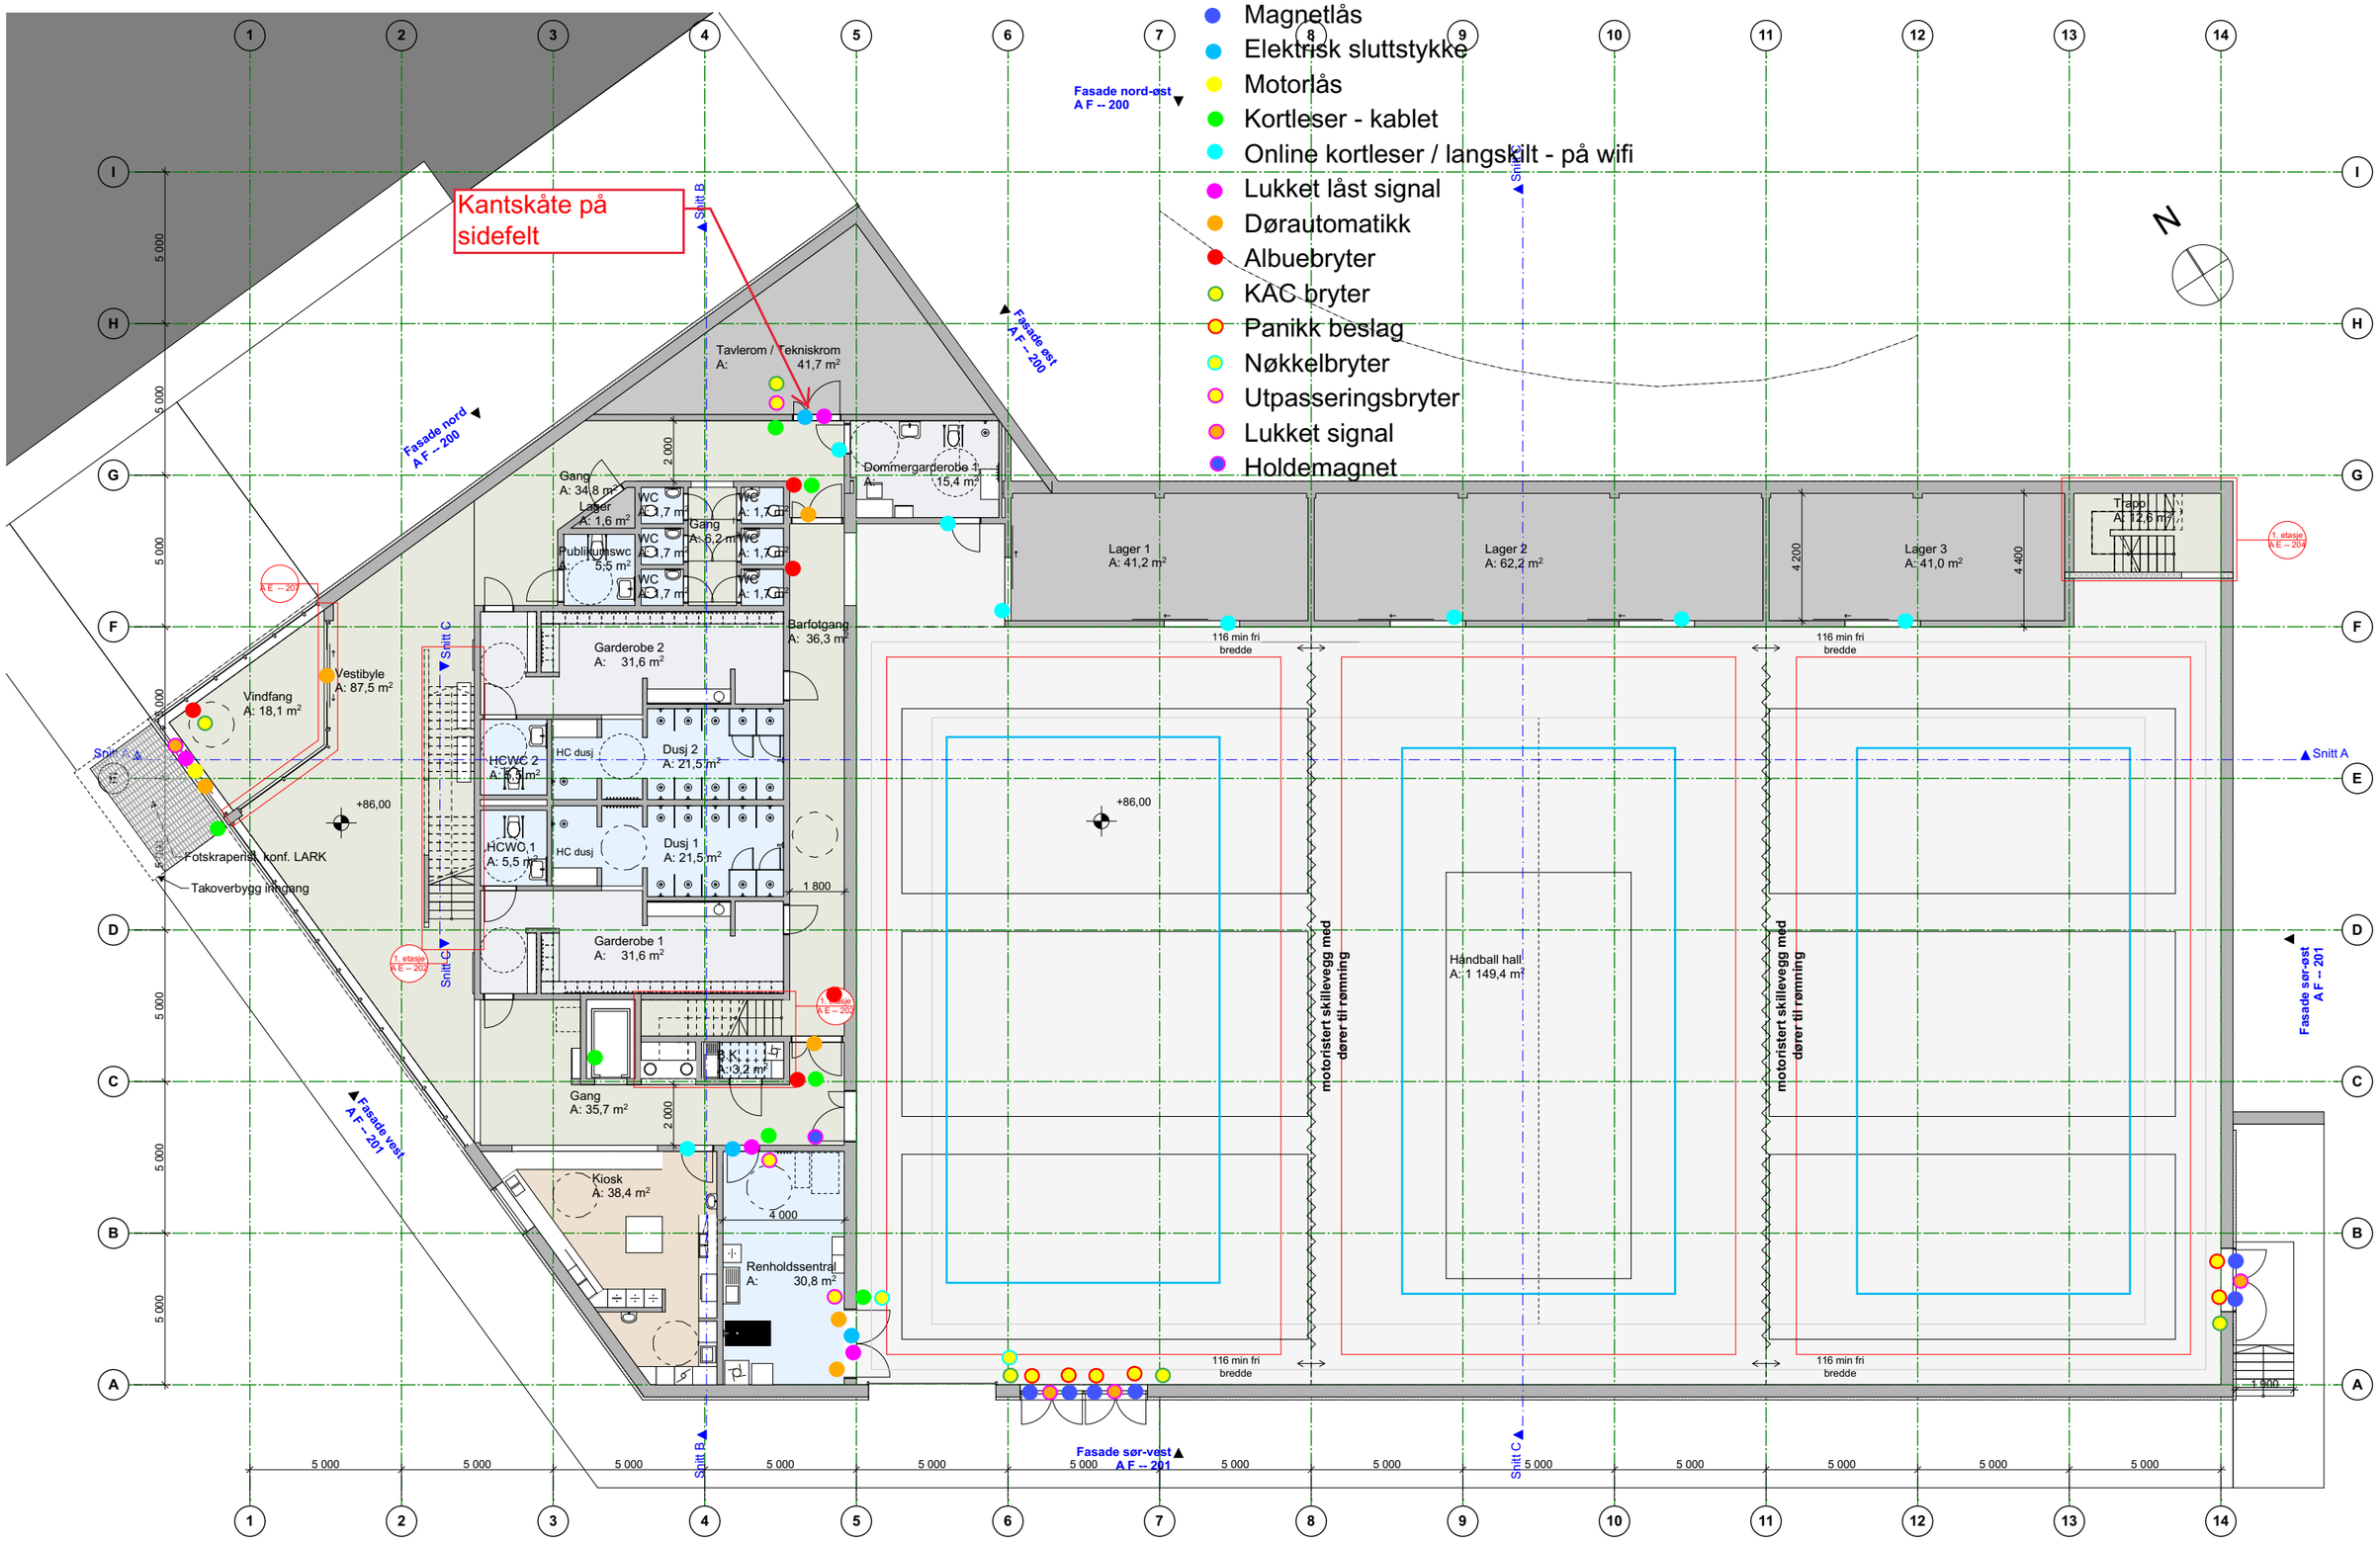

Prosjekt:	Oppdragsgiver:		Fase:	Tegning:	Oppdragsleder:	Koordinatsystem:	Målestokk:	Tegn. nr.:	Rev.:
Flerbrukshall Ostereidet	**Lindås Kommune**	asplan viak	**Skisseprosjekt**	**Plan 1. etasje**	CVV Oppdragsnr.: 617674-01	XXX Sone XX Høydedatum: YYY-YY	1:200 (A3) Dato: 30.09.2019	**A P 01 200** Fag Type Etg Løpenr	**01 - UA**