




Grendalaget - Dalane Velforening

SP160
OV300
VL110

OV300
SP160
VL110

SP110
VL32

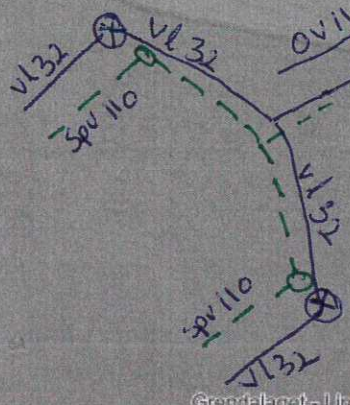

Grendalaget - Lindås Bygdelag

Grendalaget - Lynghaugane Velforening

Lynghaugane

Situasjonskart - 108/239

⊗ = 32 mm utv. stoppekran

○ = 110 mm stakpunkt

Nhdigi.no

Dato: 12-11-2019

Målestokk: 1:350



Prosjektnr.
2019128

Dato opprettet
28.10.2019

Type tegning
Situasjonsplan

Revisjon nr.
-

Areal		m ²
BVA		
BRA Kjøleplan (innv.)		m ²
BRA Hoveplan (innv.)		m ²
BRA Ledesplan (innv.)		m ²
BRA Totalt (innv.)		m ²
BTA (utasadeltv)		m ²

Revisjoner				
Rev	Beskrivelse	Dato	Sign	

Fase
søknadstegninger

arkoconsult

ARKOCONSULT AS, Postboks 103, 5291 Valestrandfossen
Tel.: 96390003 - Fax.: 96191130 - Mob.: 93241511
Mail: post@arkoconsult.no - Org nr. 918 269 665 MVA

Sign./RFJ
Dato
07.11.2019

Kontroll
Dato
-

Målestokk
1:500

Format
A3

Tilskriver
Bolig & Eiendom AS

Prosjekt
ny tomannsbolig

Gnr/ Bnr 108/ 239
Lindås Kommune

Tegningsnr.:
20719128A10-1

Type tegning:
Situasjonsplan

I HENHOLD TIL LOVVERK ER DENNE TEGNINGEN ARKOCONSULT AS SIN EIENDOM. DENNE TEGNINGEN KAN IKKE BLI BRUKT, OFFENTLIGGJORT ELLER GIS VIDERE TIL TREDJEPART UETEN VART SKRIFTLIGE SAMTYKKE. OVERTRDELSE AV DETTE KAN FØRE TIL SØKSMAAL. SØKSMALET ER IKKE TILBENEDT. TEGNINGEN KAN PRINTES I FELLSKALA, IKKE I ANMÅLT DIREKTE PÅ TEGNING. BRUK KUN OPPORTE IVAL.



1:500 Situasjonsplan

