


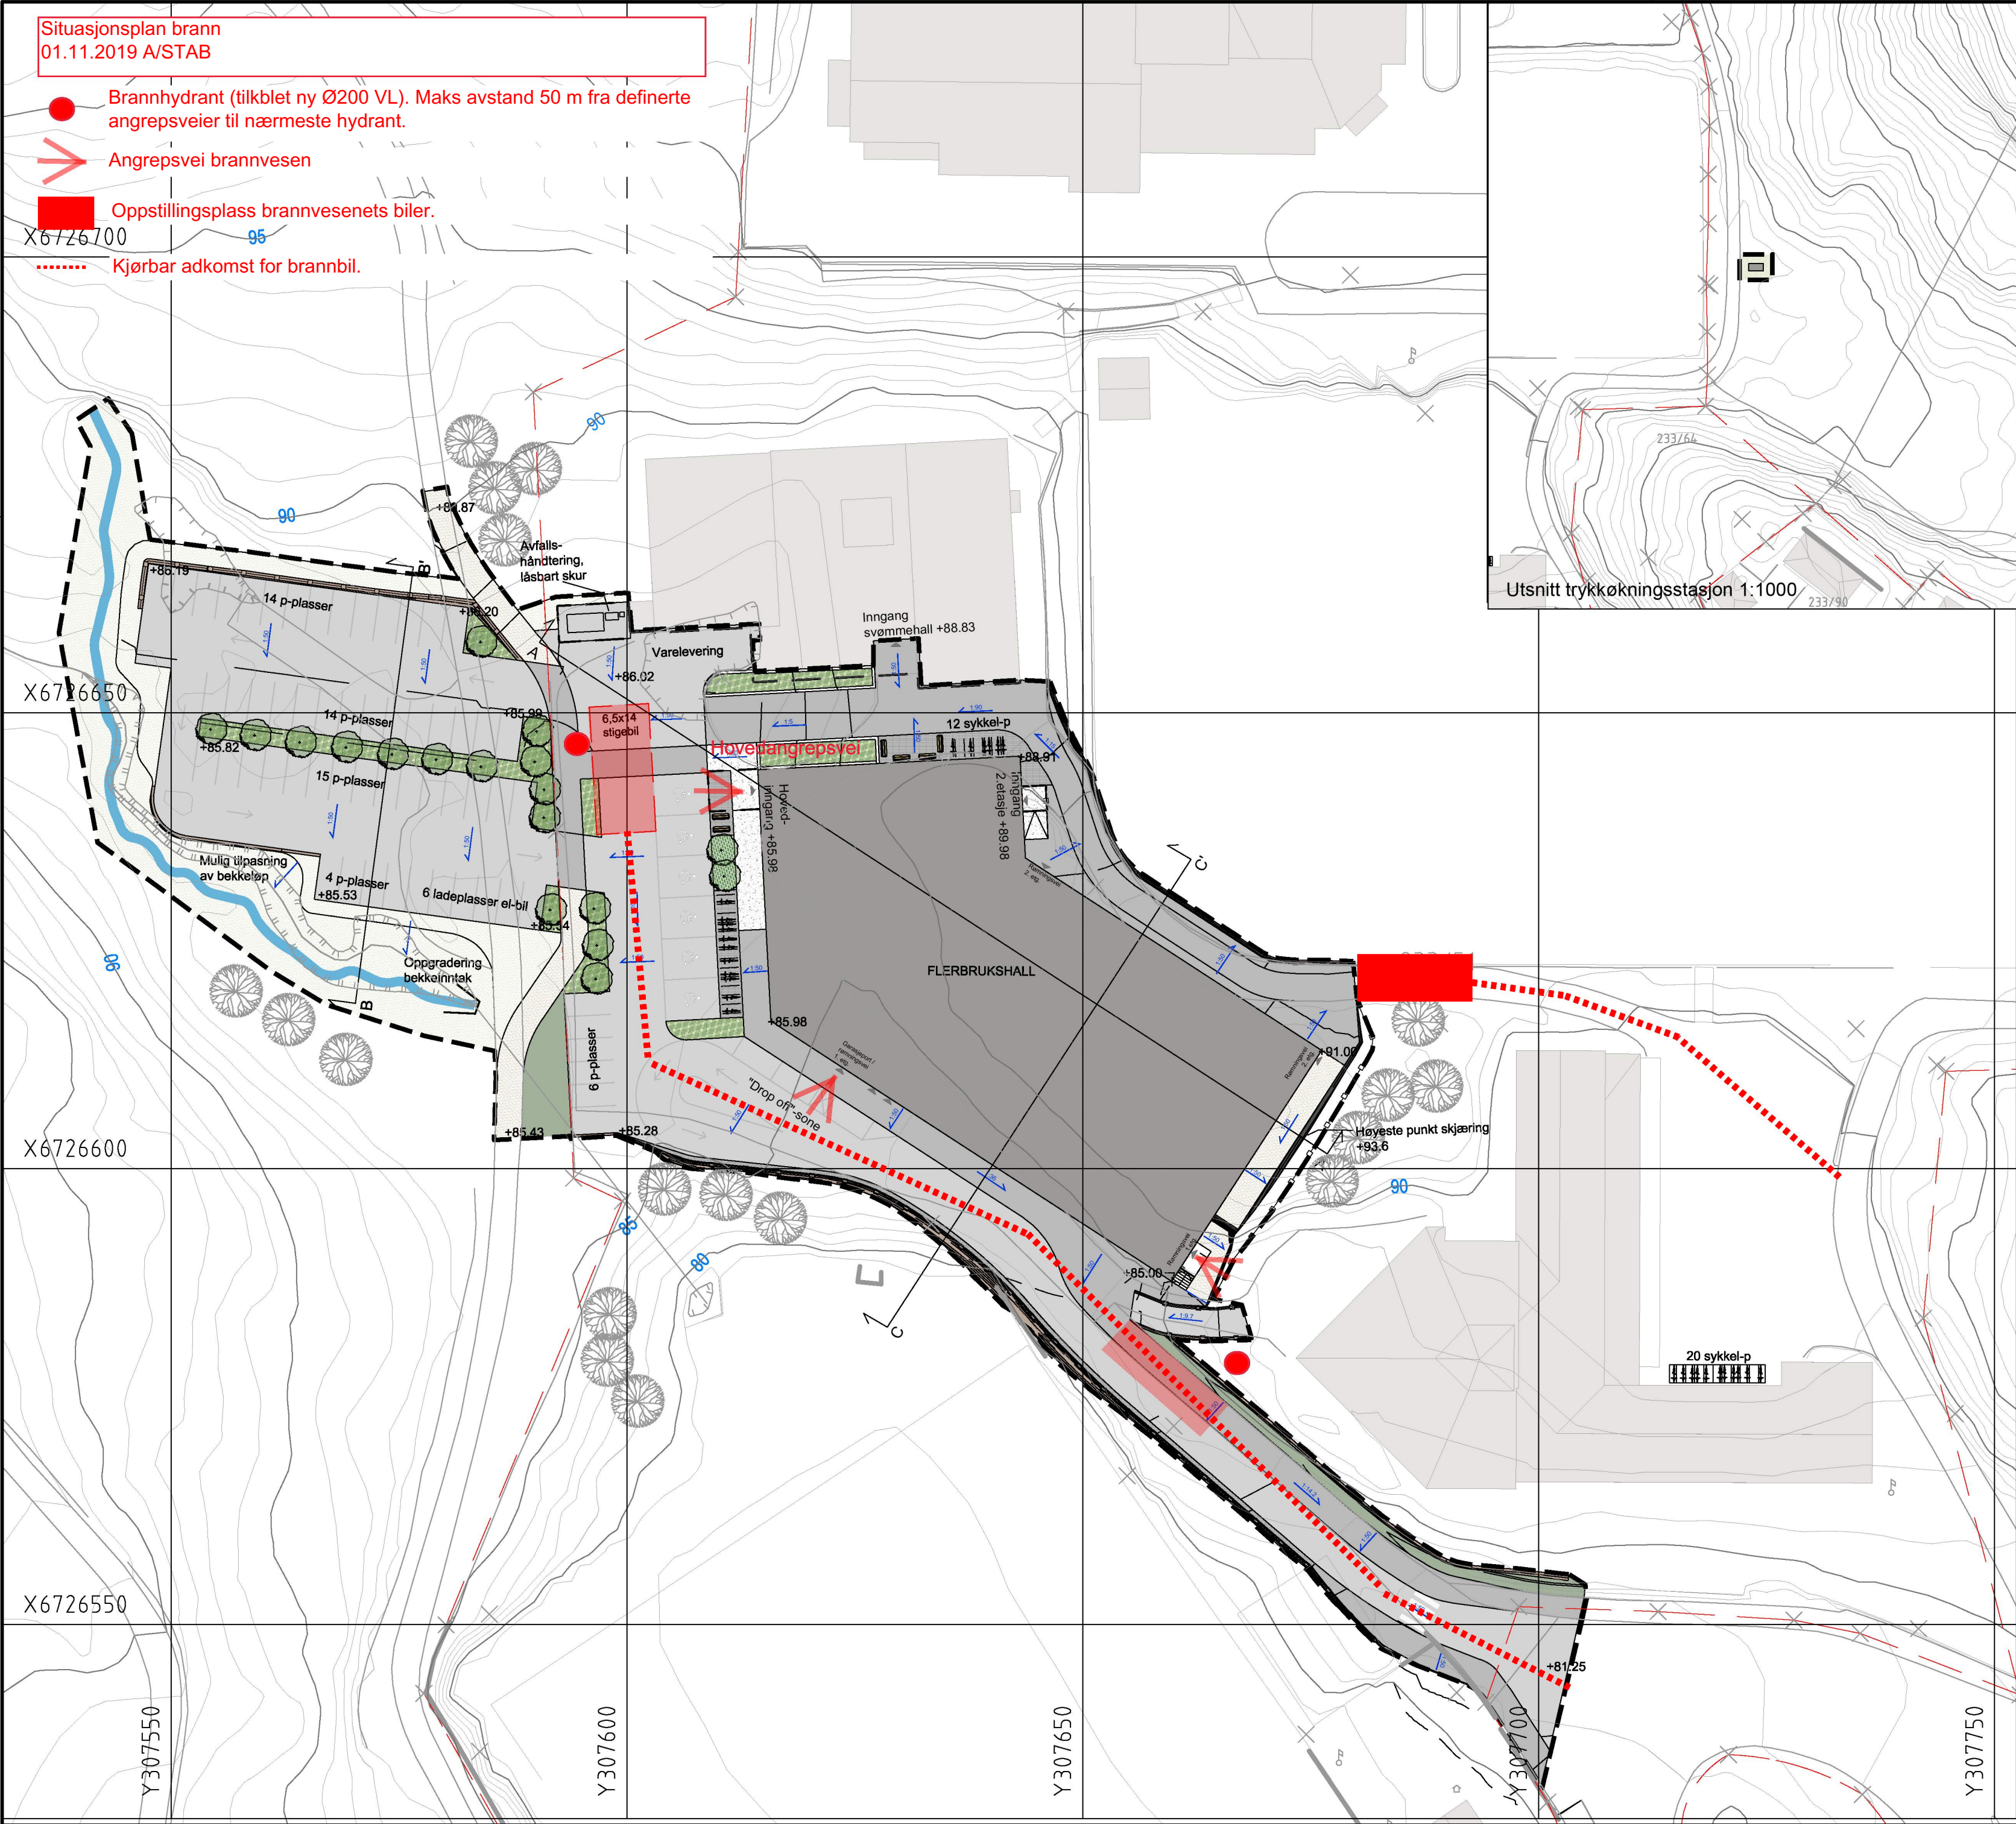

TEGNFORKLARING

- Tiltaksgrense
- - - Eiendomsgrense
- Bygg, nytt
Inngang bygg m/takoverbygg
- +12.0 Ny punkthøyde
- 20 Eksisterende høydekote
- - - Ny høydekote
- Mur
- Fjellskjæring
- Kjøreareal, asfalt
- Gang- og sykkelveg, asfalt
- Gangareal - grusdekke, kjørbart
- Plasstøpt betong
- Møbleringsfelt, smågatestein
- Naturmark
- Naturlig revegetering
- Busk / staudefelt
- Tre, nytt
- Tre, eksist.
- Gjerde/rekkverk
- Sykkelparkering
- Fallpiler
- Benker

Utsnitt trykkøkningsstasjon 1:1000

A-01		Anbudsgrunnlag	30.09.19	LCS	AW
Rev.	Tekst:		Rev dato:	Tegn:	Kontr:

ANBUDSGRUNNLAG

Prosjekt:
Fleirbrukshall Ostereidet

Oppdragsgiver:
Lindås kommune

Landskapsplan

Oppdragsleder:
CVV
Oppdragsnr.:
617674-01

Koordinatsystem:
Euref89UTM32
Høydedatum:
NN2000

Målestokk:
1:500
Arkformat:
A2

Tegn. nr:
LO-- 001
Fag Type Etg. Løpenr.

Rev.
A-01